


1 ÚTLIT 1:50
ÚTLIT SUÐUR (hluti)

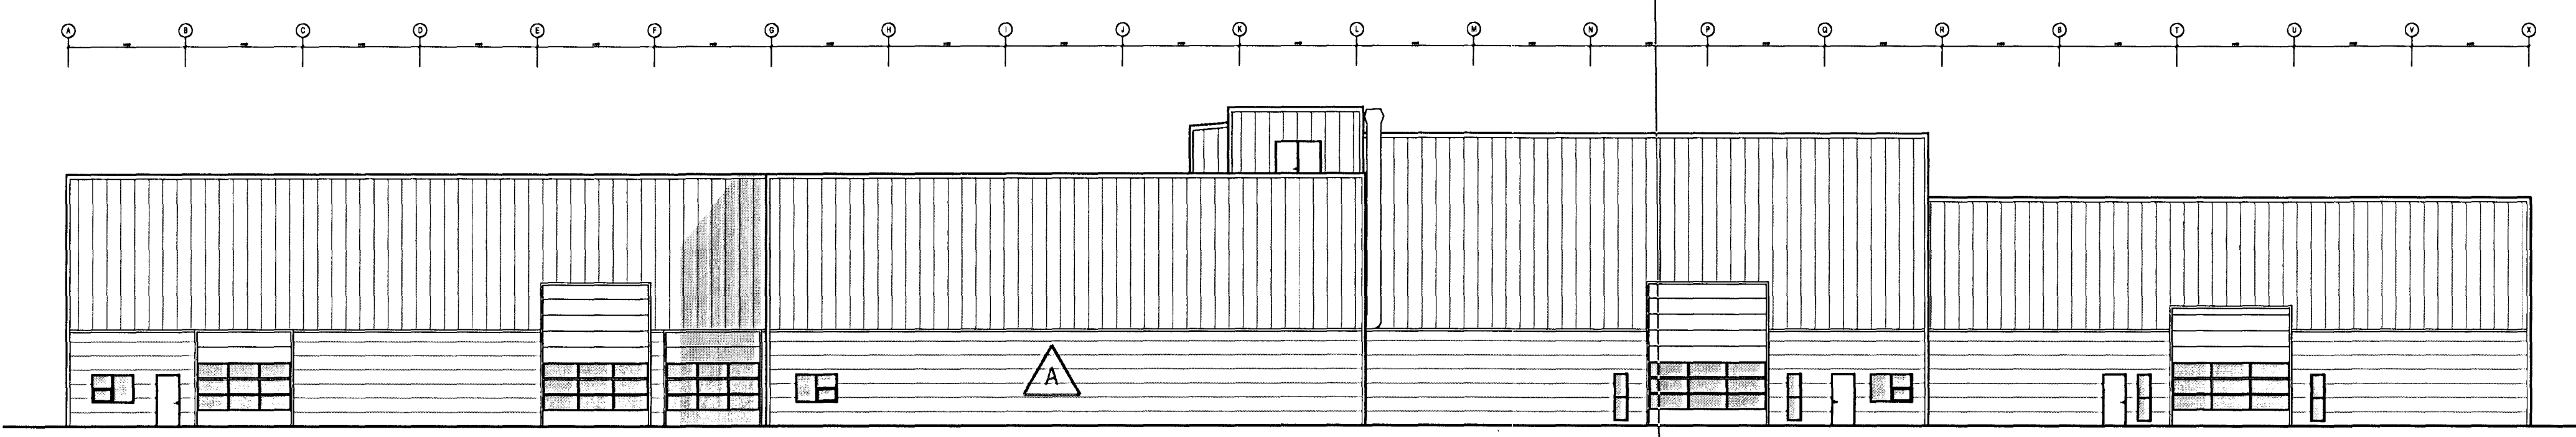


2 ÚTLIT 1:200
ÚTLIT SUÐUR (heild)

Samþykkt þann
19. júlí 2012
Þyngingafulltrúen í Hafnarfirði
Fh. Hólfur S. Gunnlaugsson

SKÝRINGAR
Sjá teikningu nr. 41-01

A OI HMH 27.08.2012
Stækun hús. Húsa stækkað milli modulanna G og L. Fá 9 að modulinu 14.
Sett ný útgáfa af teikningahúsa Ask Arkitektá & teikningu

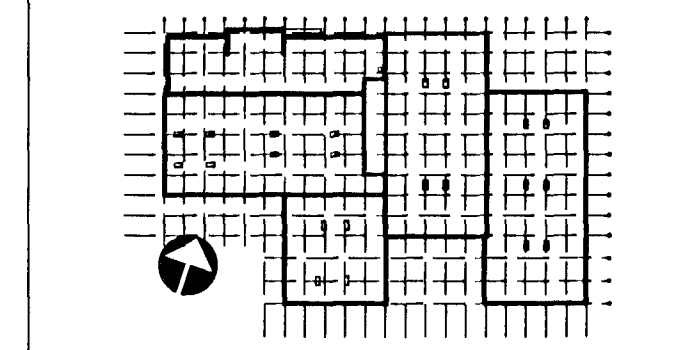

ASK ARKITEKTAR EHF
GERSGÖTU 9 101 REYKJAVÍK
SÍMI 515 0000 FAK 515 0319
www.ask.is

ÁRSTUN AÐALHÖNNUNAR
Hólfur S. Gunnlaugsson
Hólfur S. Gunnlaugsson
Arkitekt F.A.L. 15301258-7049
h@ask.is

VERKFRNI	GJÁHELLA 4, HAFNARFIRÐI HÉÐINN	MYN. I A1	1:50
TEIÐUNG TEIKNINGAR	VERKTEIKNINGAR	HÖNNAD	HMH
VERKFRNI	ÚTLIT SUÐUR (hluti)	TEIKNAD	OI
VERKFRNI		ÞYRK	HMH
VERKFRNI		DAÐ	28.03.2008
VERKFRNI		ÚTGAFA	A
VERKFRNI	06124	ALDRENI - NÖMUR TEIKNINGAR	41-08

ÖSKIÐ ER AÐ HÉTTA ER TILGANGS ÖLL AÐRIKT OG AÐRIKTUR TEIKNINGAR ER HÁÐ SAMÞYKKT ÁSK ARKITEKTAR