


1 ÚTLIT 1:50
ÚTLIT VESTUR (hluti)

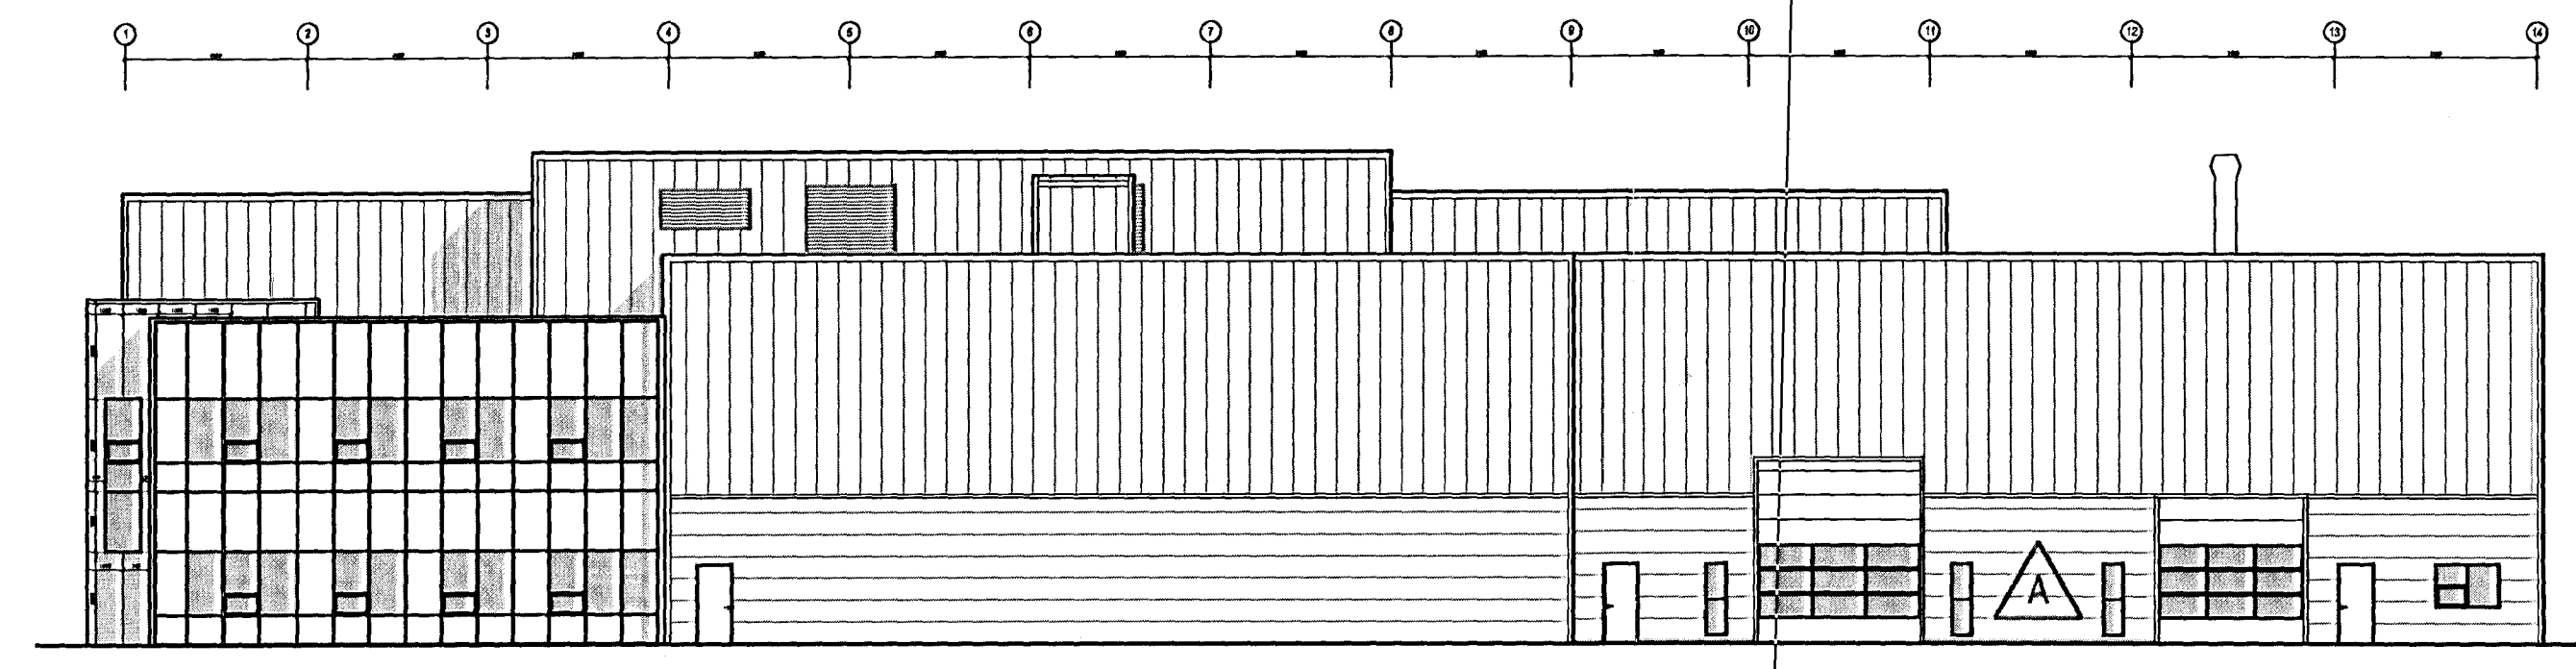


2 ÚTLIT 1:200
ÚTLIT VESTUR (heild)

Samþykkt þann
19. júlí 2012
Bygginguvaldsvæði Í Hálfarfirni,
Fk. Hólfir S. Gunnlaugsson

SKÝRINGAR
Sjá teikningu nr. 41-01

A	OI	HMH	27.06.2012
Stærkun húsa. Hús stækkað milli modulanna G og L frá 9 að modulinu 14			
Skið ný útgáfa af teikningabækur Ask Arkitektar & teikningu			
ÚTGAFA	TEIKNAD	LYSIFRAND	IGDAB
BREYTINGAR			

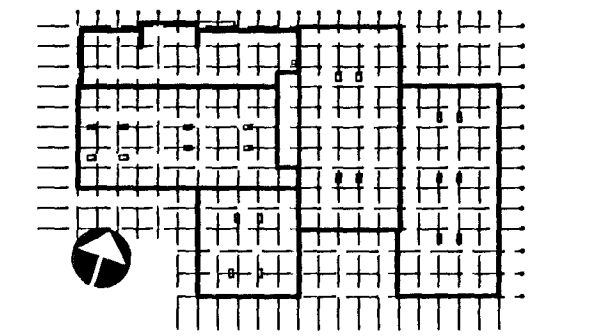

ASK ARKITEKTAR EHF.
GJERDÖTTI 8 101 REYKJAVÍK
Sími 515 0300 FAX 515 0319
www.ask.is

ÁRTUN AÐALHÖNNUNGAR
Hágr Már Halldósson Arkitekt FAL 6301288-7049
hgr@ask.is



VERKEFNI		MOK 1 A1	
GJÁHELLA 4, HAFNARFIRDI HÉÐINN		ÁRHOUD	HMH
TEIKNINGAR		TEIKNAD	OI
ÚTLIT VESTUR (hluti)		YFIR.	HMH
		DAGS.	28.03.2008
VERK NÚM.	ÁDRÖGNI - HÖNNUNARTEIKNINGAR	ÚTGAFA	A
06124	41-09		

ÞESSI SKALA MÆLA UPP AF TEIKNINGU ÓL. ÁI HÖT OG ÁI HÖTUN TEIKNINGAR ER HÁÐ SAMÞYKKTUR ASK ARKITEKTAR.