


1 ÚTLIT 1:50
ÚTLIT VESTUR (hluti)

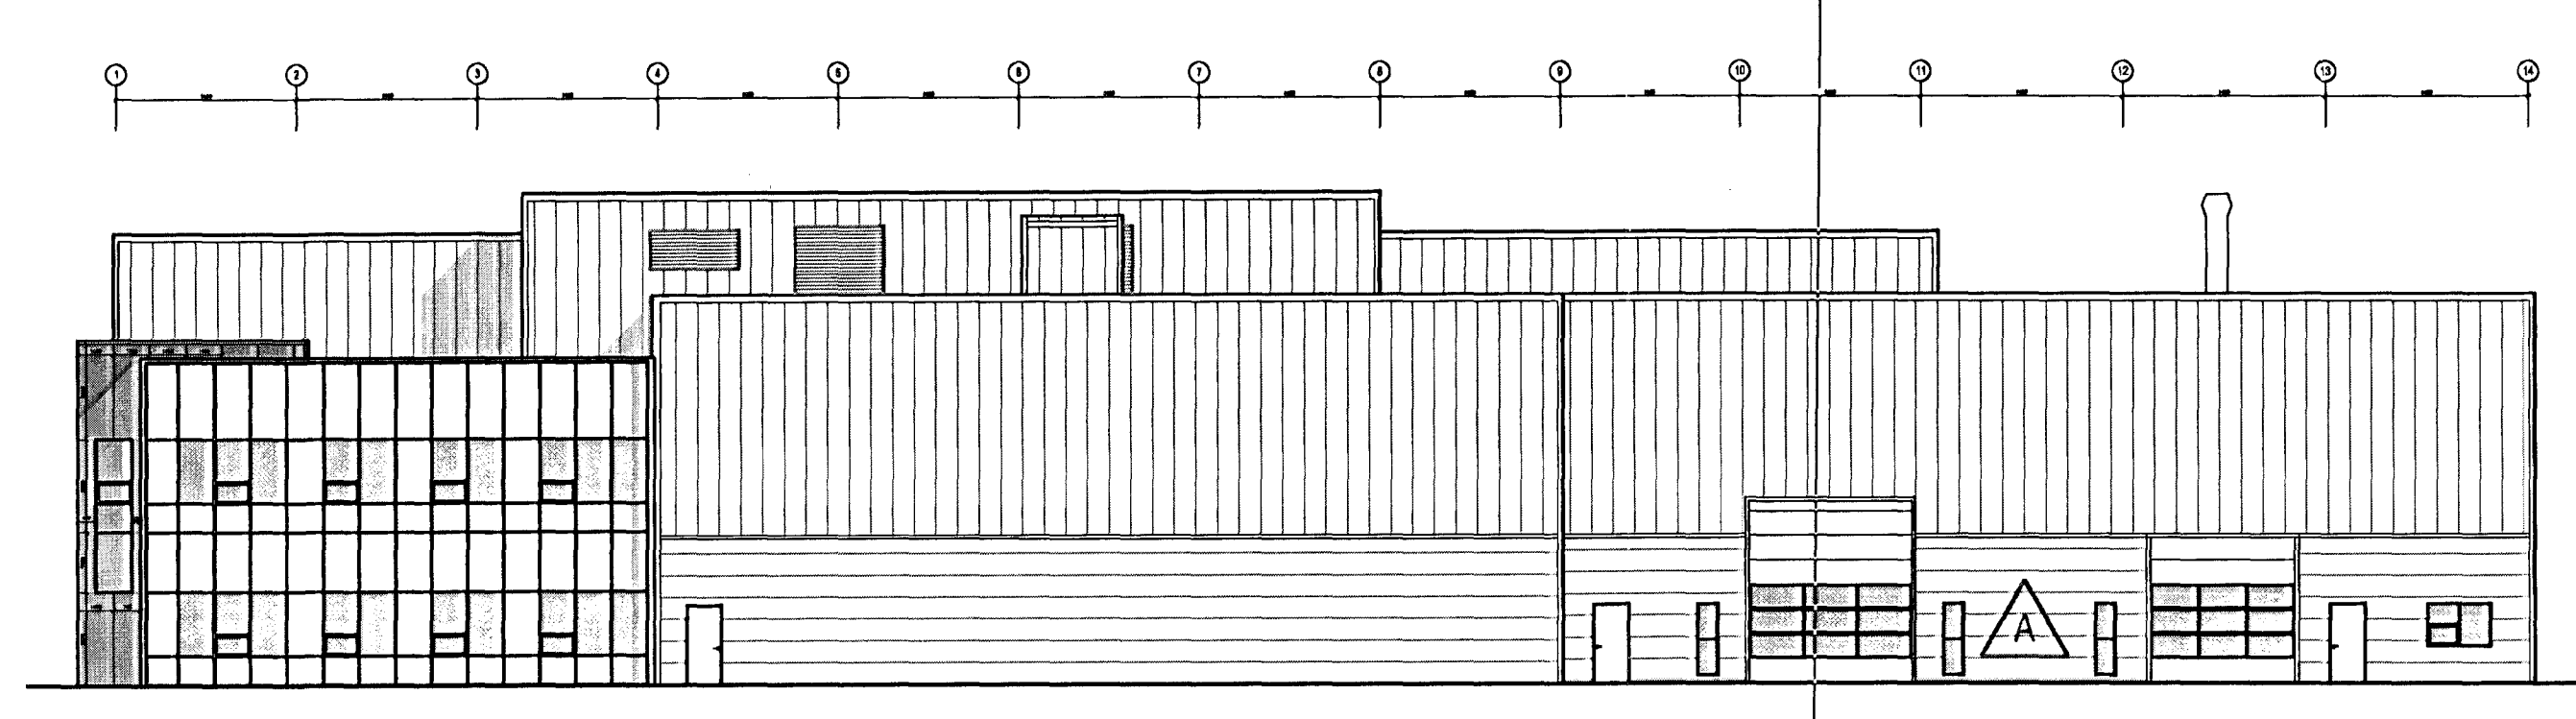


2 ÚTLIT 1:200
ÚTLIT VESTUR (heild)

Samþykkt þann
19. júlí 2012
Bygginguvaldinn í Hafnarfirði
F.H. Höfður S. Gunnlaugsson

SKÝRINGAR
Sjá teikningu nr. 41-01

B	ÓI	HMH	27.08.2012
Bætt inn ristum off. & loftastíðis & bað. Stökum húsa (yrfrámynd)			
Sétt ný útgáfa af teikningahausi Ask Arkitekta & teikningu			
A	ÓI	HMH	01.08.2008
Málsefningu & corlestál og skýringum bætt inn			
ÚTGAFA	ITERNAD	YFIRFARAD	LAGD
SKÝRINGAR			

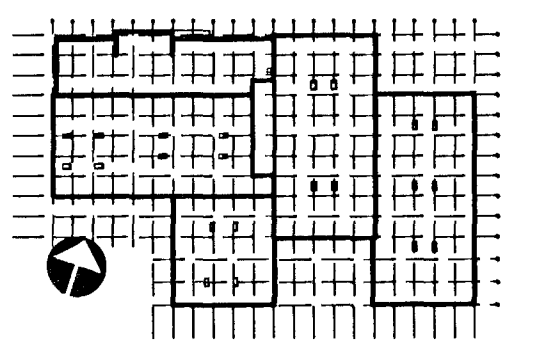

ASK ARKITEKTAR EHF.
GERSGÖTU 9 101 REYKJAVÍK
SMÍ 515 0300 FAX 515 0319
www.ask.is

ÁRTUN AÐALHÖNDUÐAR
Hilgáttur
Halgrímur Halgrímsson ARNDIS F.A.L. 43201258-7048
hlgrim@ask.is

ASK ARKITEKTAR

VERKEFNI
GJÁHELLA 4, HAFNARFIRÐI
HÉÐINN

TEKINGU VERKEIKNINGAR	MYN I A1
ÚTLIT VESTUR	1:50
ÚTLIT VESTUR (hluti)	HANNA
	HMH
	ÓI
	HMH
	LAGD
	28.03.2008
VERK NÚM. 06124	ÁÐREYND NÚMÉR TEIKNINGAR 41-10
ÚTGAFA B	

ÞESSU SKAÐA NÆLA UPP AF TEIKNINGU ÖLL AFRÖT OG AF FÉTTUM TEIKNINGUM ÖR HÁB SAMÞYKKTASK ARKITEKTA