



G03 - 3 STK.

Einn gluggi endurnýttur í verkstjórarmí lagars

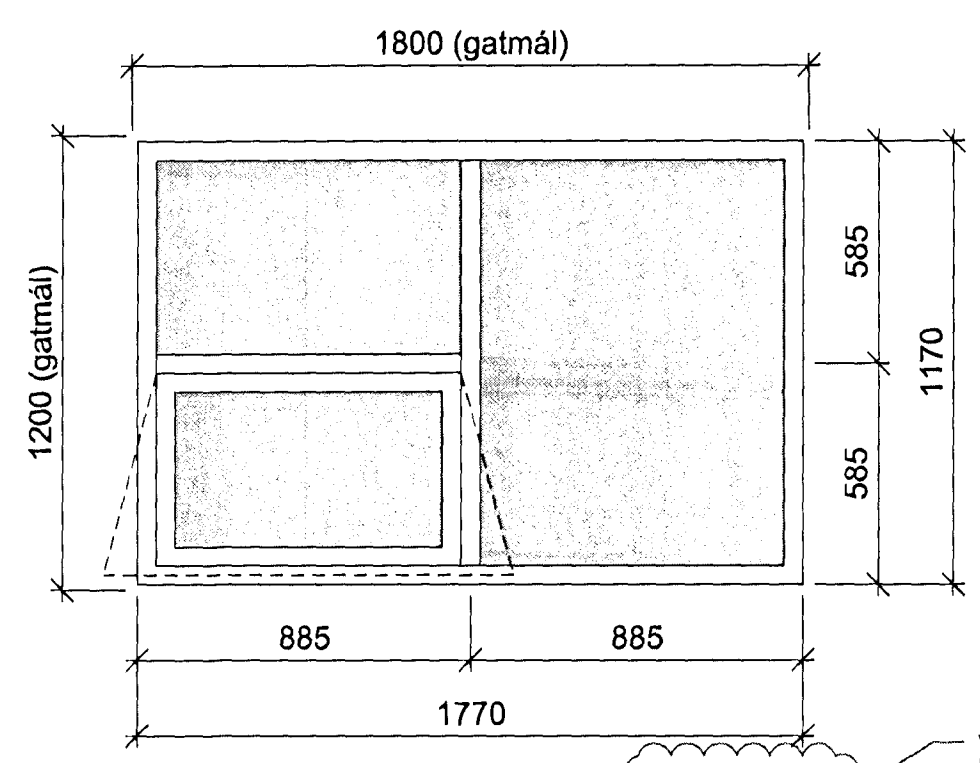


G04 - 2 STK.

Einn nýr gluggi í verkstjórarmí lagars

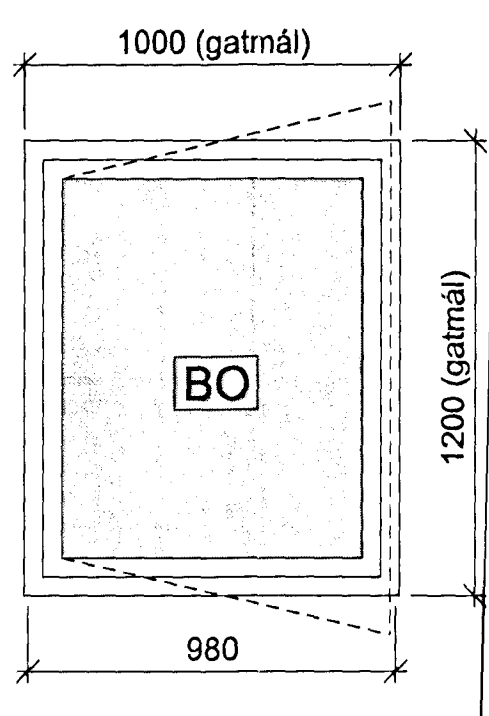


G06 - 1 STK.

Einn nýr gluggi í renniverkstæði af millilofti

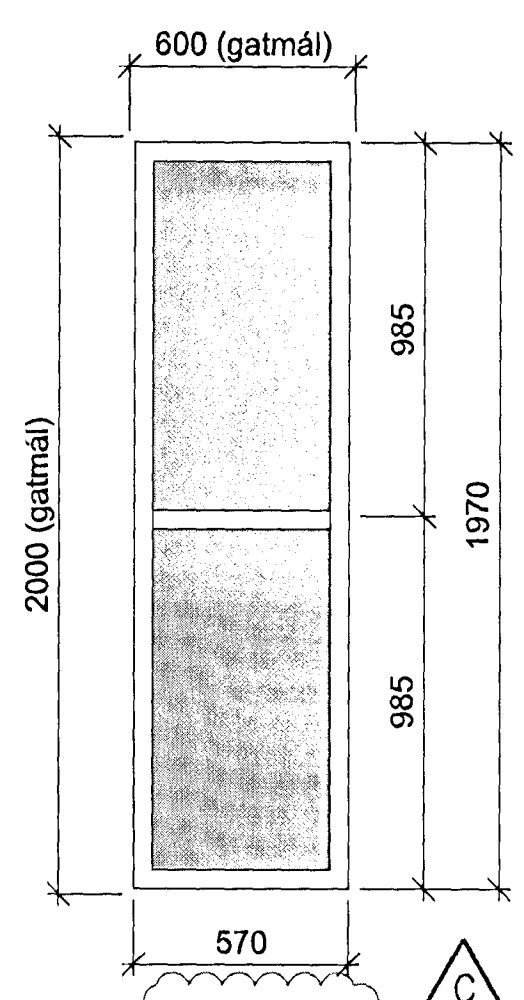


G05 - 11 STK.

Einn nýr gluggi í renniverkstæði og tveir endurnýttir af núverandi

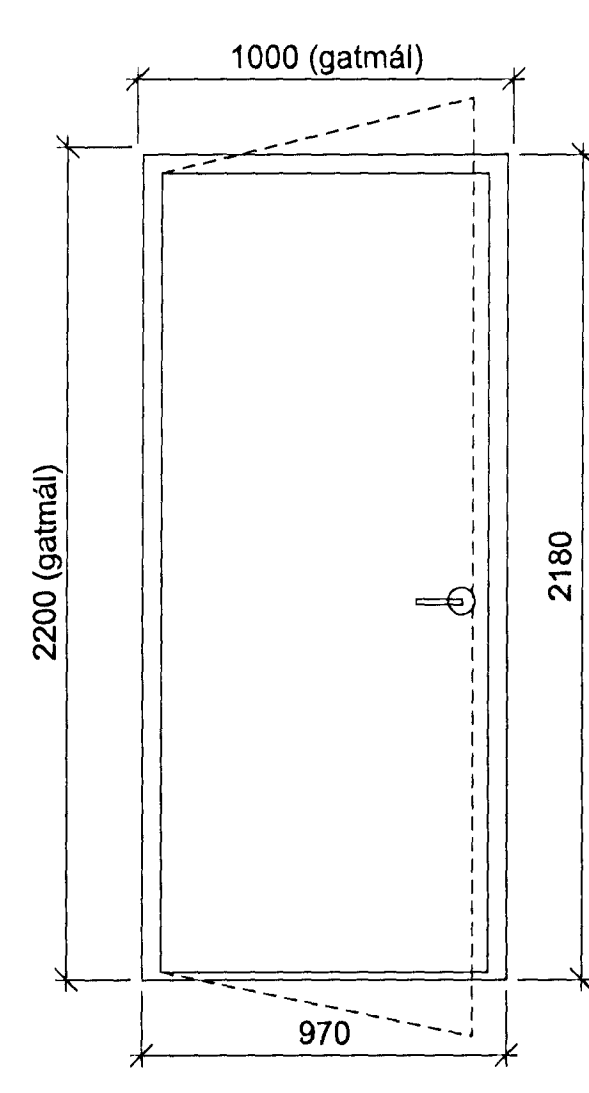


H01 7 stk. - V

Einn ný hurð

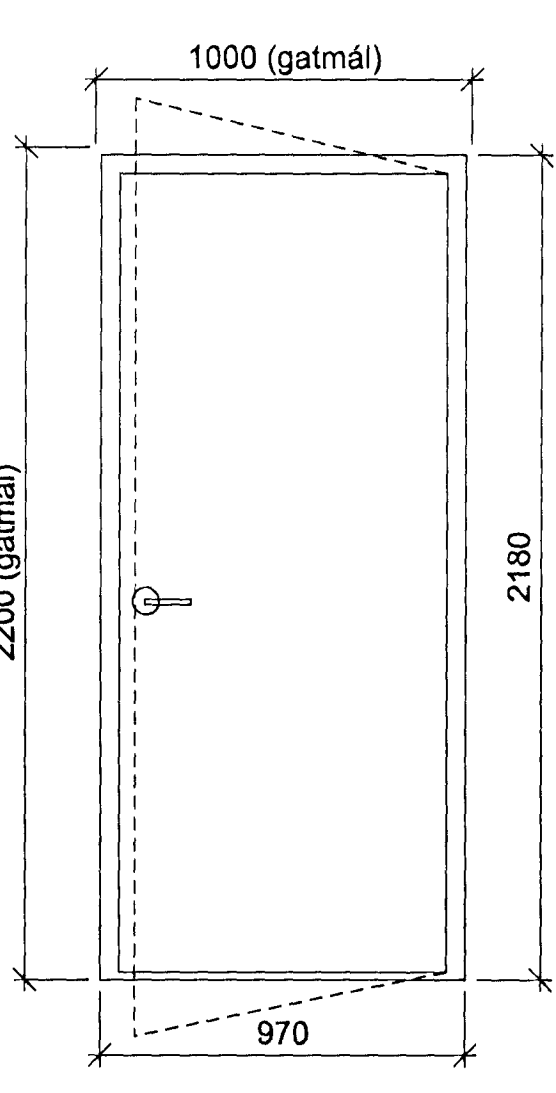


H02 6 stk. - H

Einn ný hurð og ein endurnýttur af núverandi

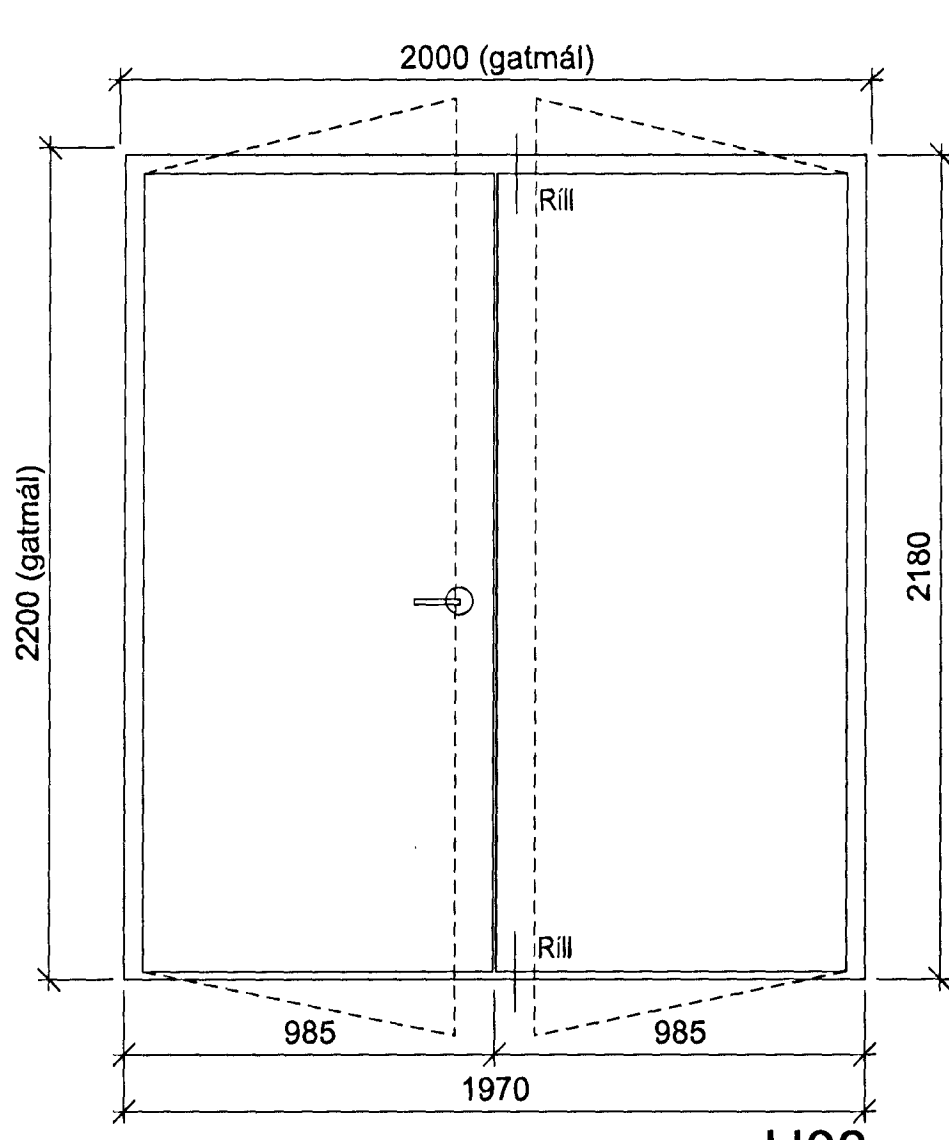


H03 1 stk.

Opnast út

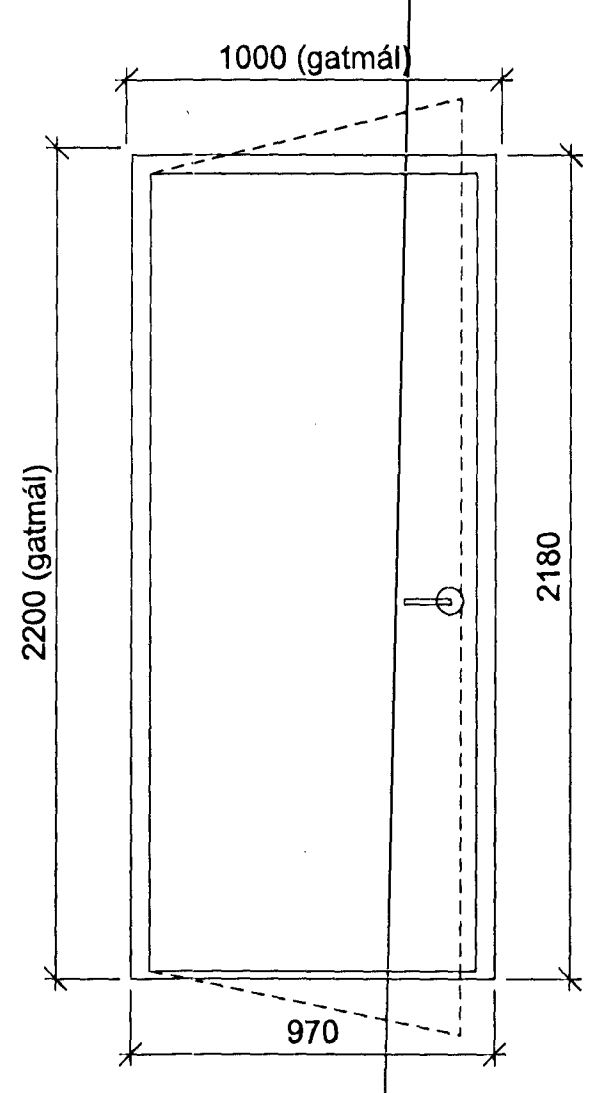


(síbería) H04 4 stk. - V


Opnast út

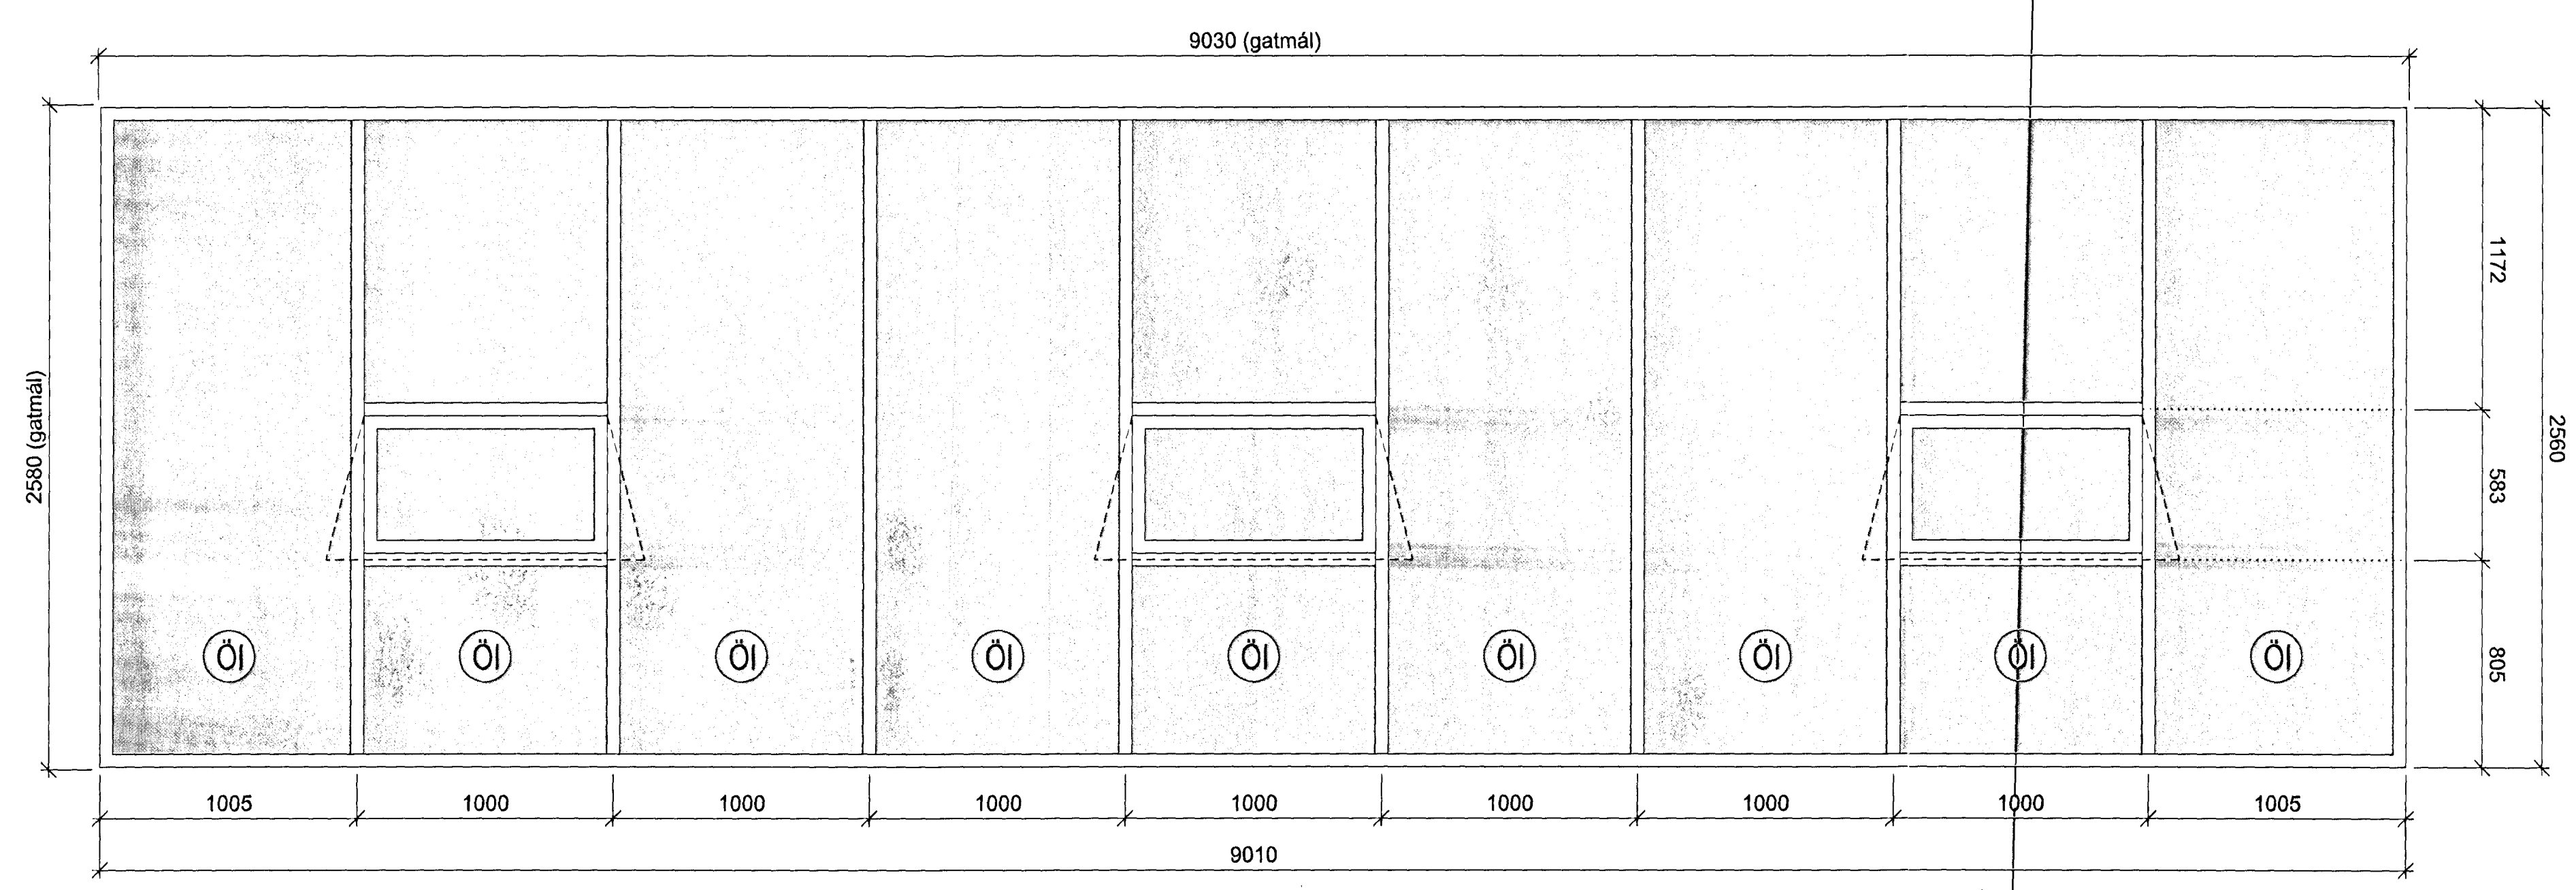

G01 - 1 STK.

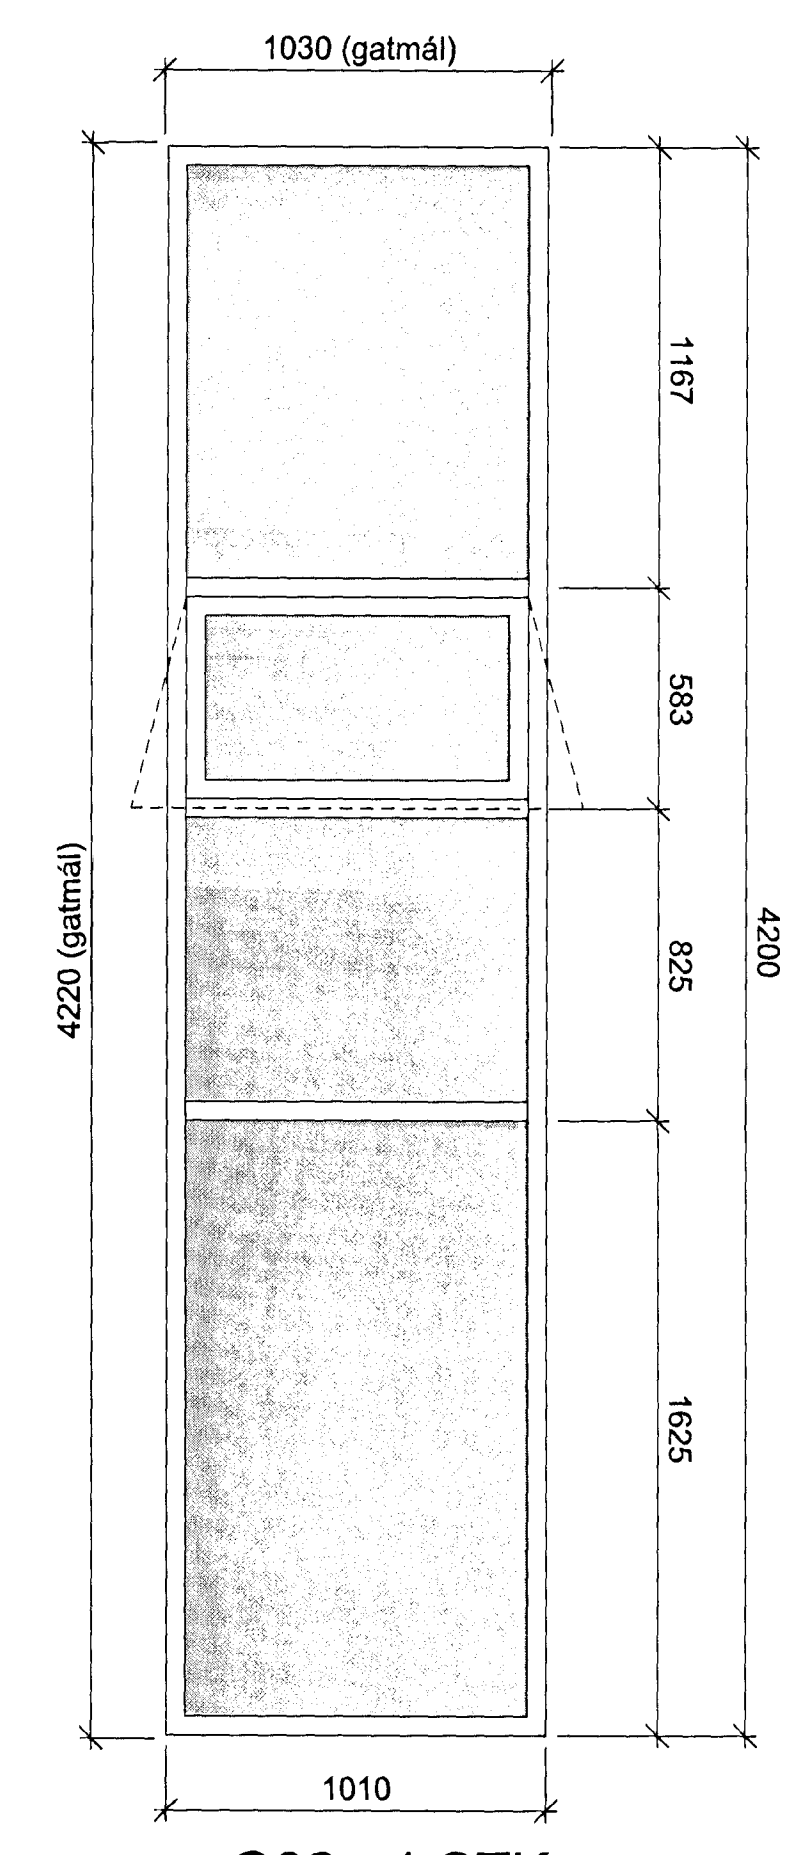

G02 - 1 STK.

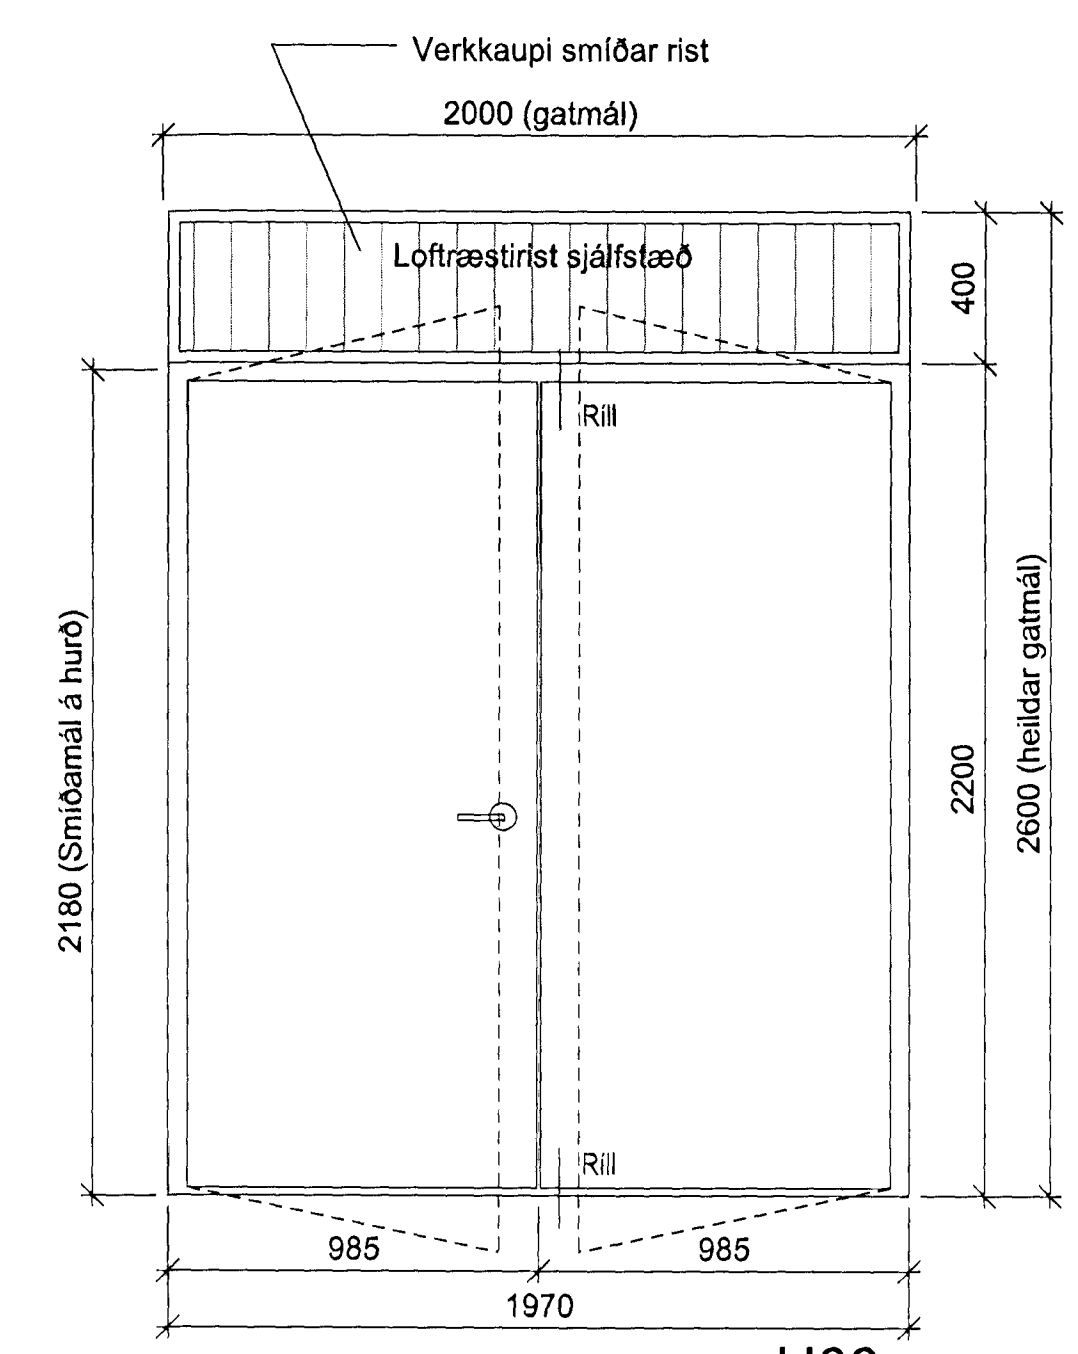

H03a 2 stk.

Opnast út

SKÝRINGAR
Sjá einnig teikningu nr: 21-05
GLUGGAR G01 - G06, sem og gluggakerfi á norður og vesturhlíð eru álkerfisgluggar með sittinni kuldaþrú frá Reynaers. Litur RAL 9006.


GLER
Par sem gler er merkt Ó skal innri og ytri glerskifa vera öryggisglær. Par sem gler er merkt OI skal innri glerskifa vera öryggisglær. Sjá nánar skýringar og tilvisanir hér að neðan. U-gildi glers skal vera $\leq 1,5 \text{ w/m}^2\text{K}$ Þykkt glerskifa skal miðast við álágsfösendur og skífustærðir. Heildarþykkt glers skal vera passandi miðað við gluggakerfið.

HURÐIR H01 - H04
Gönguhurðir skulu vera vandaðar einangraðar iðnaðarhurðir úr áli eða stáli. Litur RAL7012.
H03 (önnur hurðin) (3. hæð) Litur Frost White.
Hurðir H01, H02 og H04 skulu allar útbúnar hurðarpumpu. Allar hurðir skulu þola mikið notálag.

HURÐIR VH01 - VH08
Vöruhurðir skulu vera vandaðar einangraðar iðnaðarhurðir úr áli eða stáli. Litur RAL7012.
Hluti hurða skal vera með gluggabandi eins og fram kemur á teikningum. Þéttingar skulu vera úr vönduðu gúmmí með lveimur flipum til að tryggja sem besta þéttingu milli hurðarfæka og karma/veggja. Brautir og állir fylgihlutir skulu vera úr galvaníseruðustáli og gerðir fyrir mikið álag.
Hurð skulu vera með mótordrífnum opunarúnaði sem stýrt er með rofa inni í húsi. Gormar skulu vera snúningsgromar úr hertu stáli.

- SKÝRINGAR Á TÁKNUM:
- Inni og ytri glerskifa skal vera öryggisglær.
 - I Inni glerskifa skal vera samímt öryggisglær.

C	ÓI	HVMH	27.06.2012
Nýjum gluggum og hurðum í viðbyggingu bætt inná teikningu			
Sér ný útgáfa af teikningahækkun ASK Arkitektar á teikningu			
B	ÓI	HVMH	09.07.2008
Póstum hljóðað til te samráðningar við uppsteypt gluggaþop			
A	ÓI	HVMH	21.05.2008
Litum á hurðum breytt úr 70111 7012 í skýringaranta			
UTGAFA	TEKNAÐ	LYFRFR ÁRÞ	ÍDAGB
BREYTINGAR			

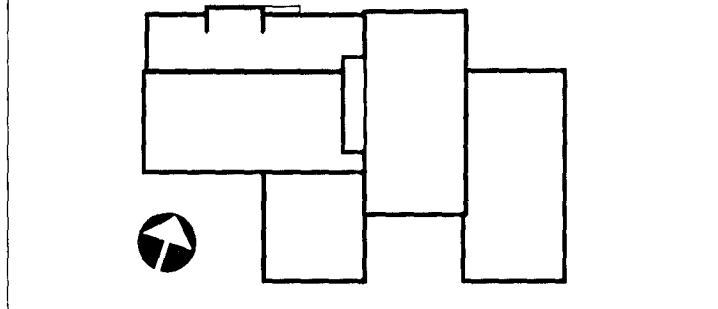

ASK ARKITEKTAR ehf.
GEIRSGÓTLA 9 101 REYKJAVÍK
SÍMI: 515 0300 FAX: 515 0319
www.ask.is

ÁRITTUN ADALHÖNDUÐAR
Heiðmar S. Gunnlaugsson
Högn Már Halldórsdóttir
Arkitekt F.A.L. 30.03.2008-1048
heimar@ask.is

ARKITEKTAR

GJÁHELLA 4, HAFNARFIRÐI
HÉÐINN

TEKNAÐ	TEKNAÐ	MYN. 1:1
VERKTEIKNINGAR	VERKTEIKNINGAR	1:20
GLUGGAR OG HURÐIR ÚTI	GLUGGAR OG HURÐIR ÚTI	
VERK. NR.	ALDREMI - NÖGUR TEIKNINGAR	UTGAFA
06124	21-01	C

ÖSK SKAL MÆLA UPP AF TEIKNINGU. ÖL, ÁMÖT OG ÁRITTUN TEIKNINGAR ER HÁÐ SAMÞYKKT ÁSK ARKITEKTAR.