




SNID Í INNTAK M. 1:100

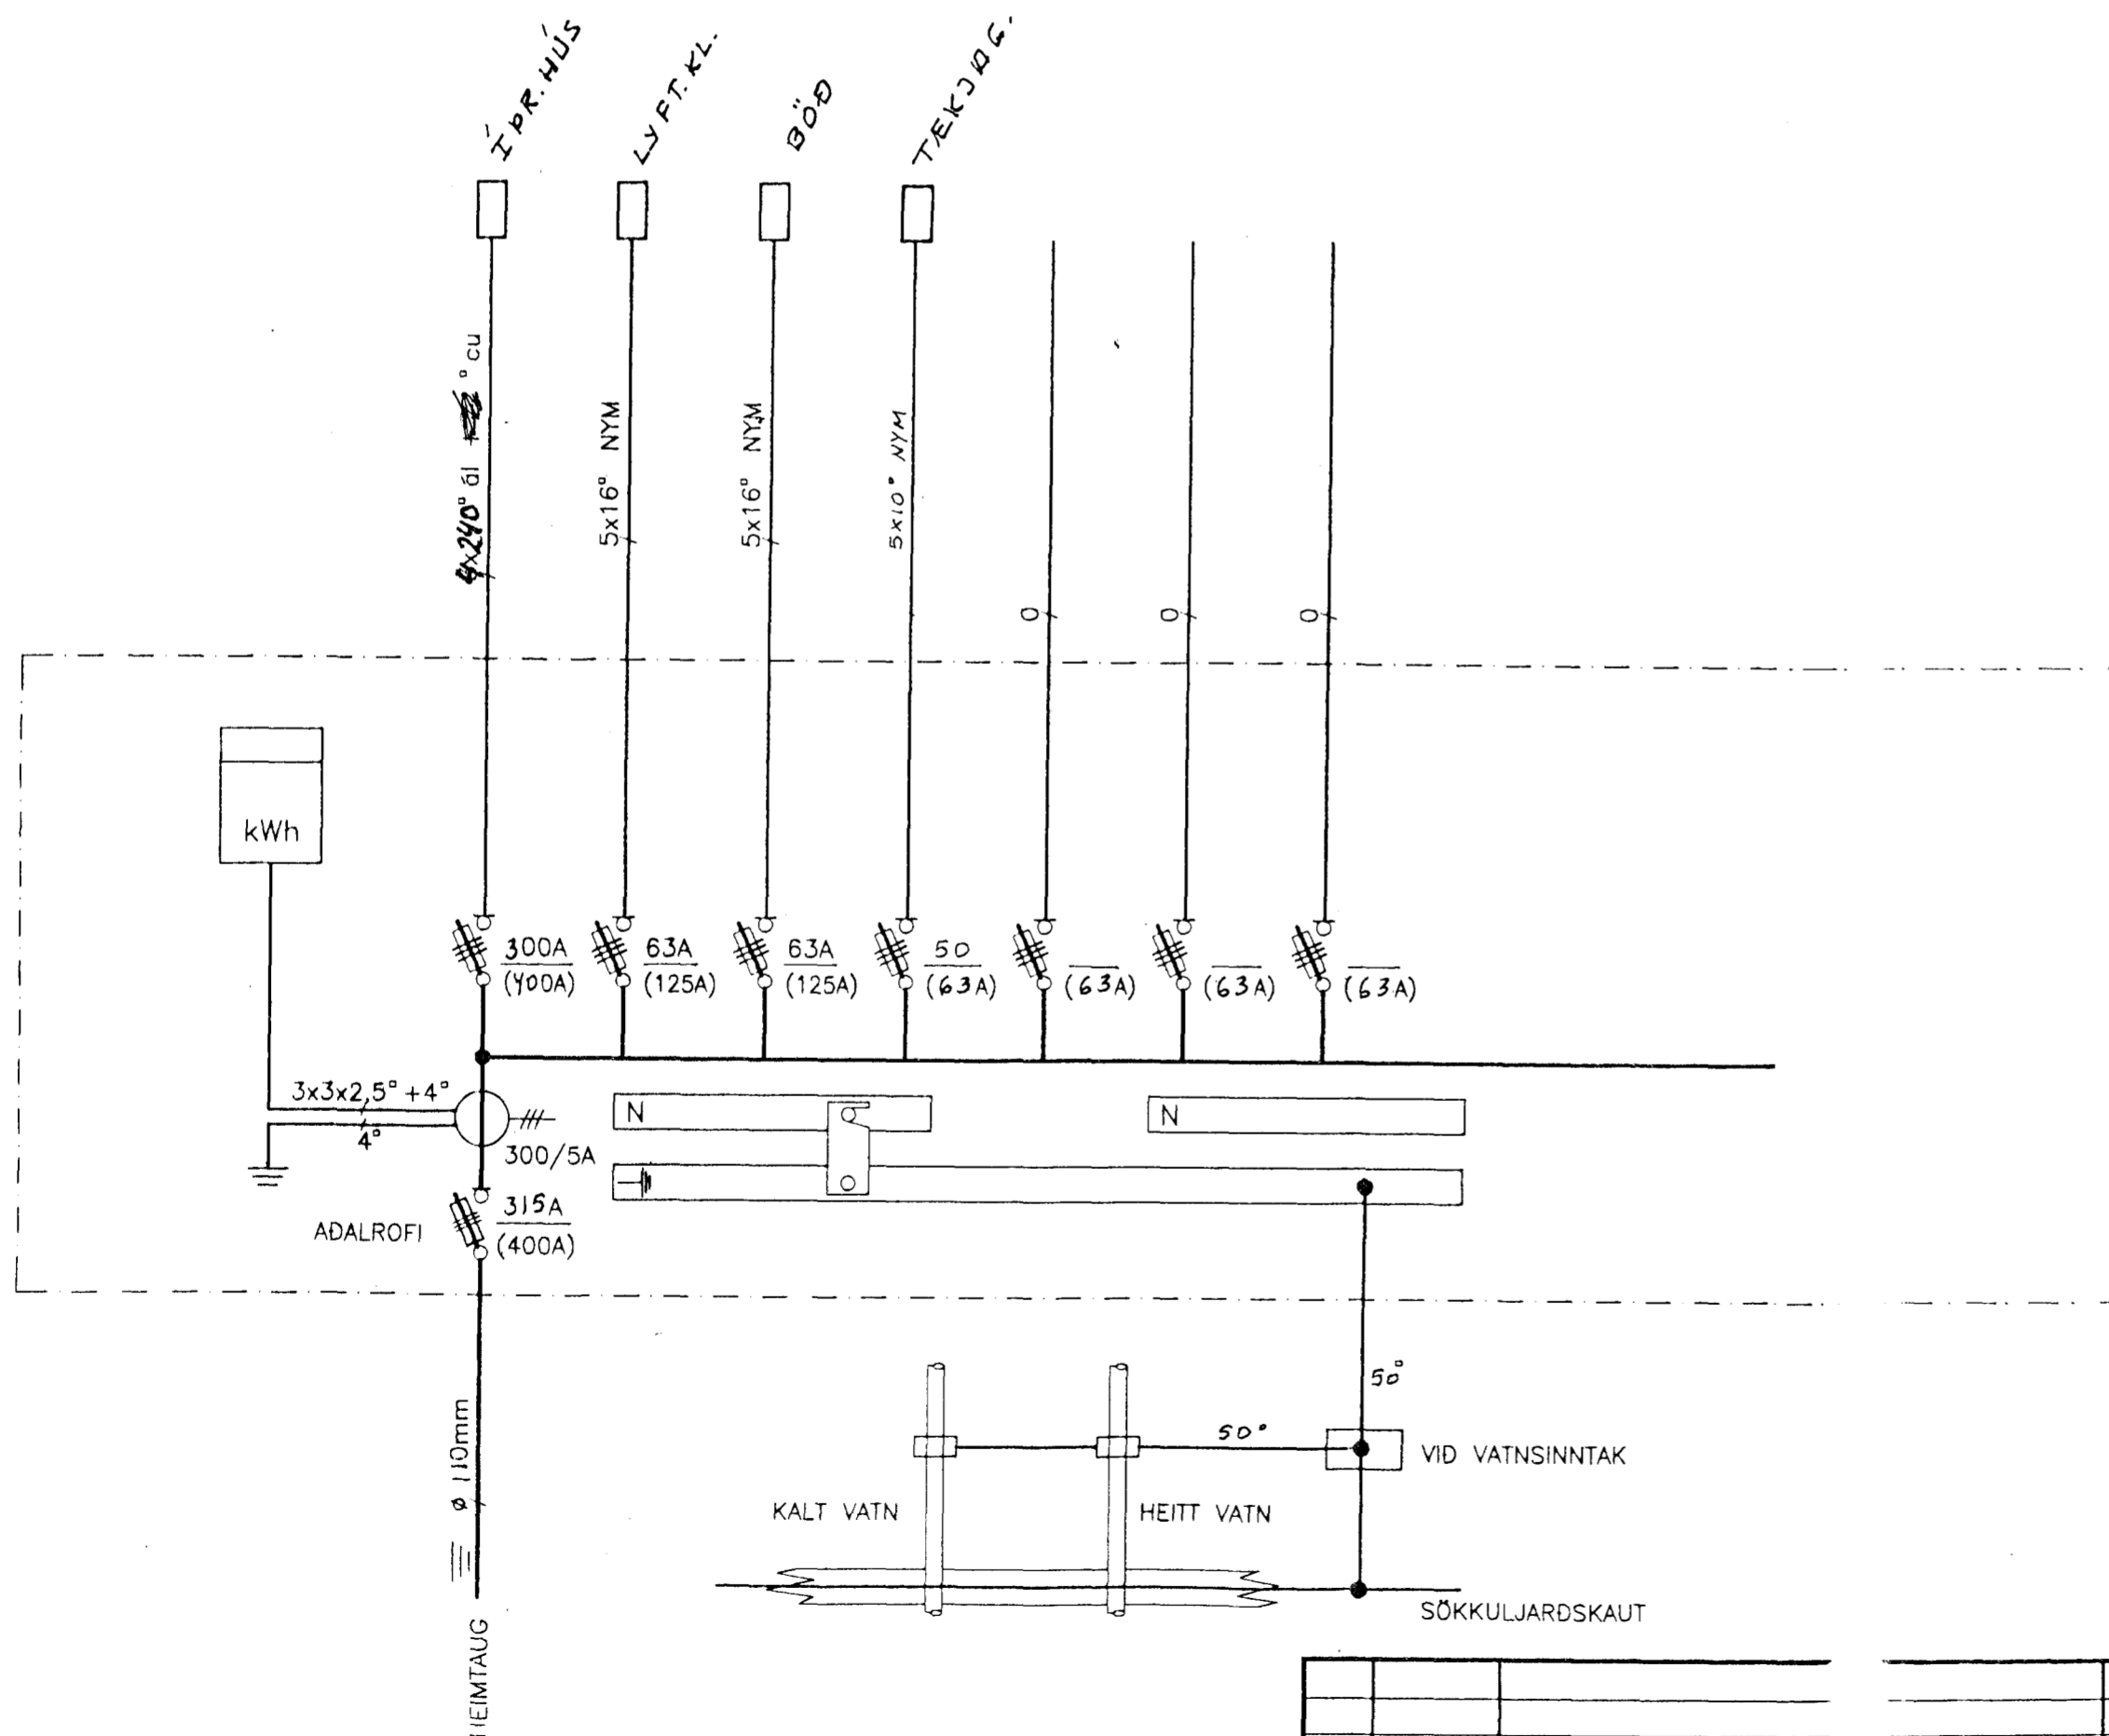

A	00-11-01	HEIMTAUGARTEIKNING
ÚTÐ.	DAÐ.	

KAPLAHRAUN

FLATAHRAUN

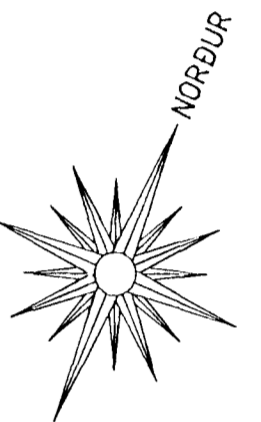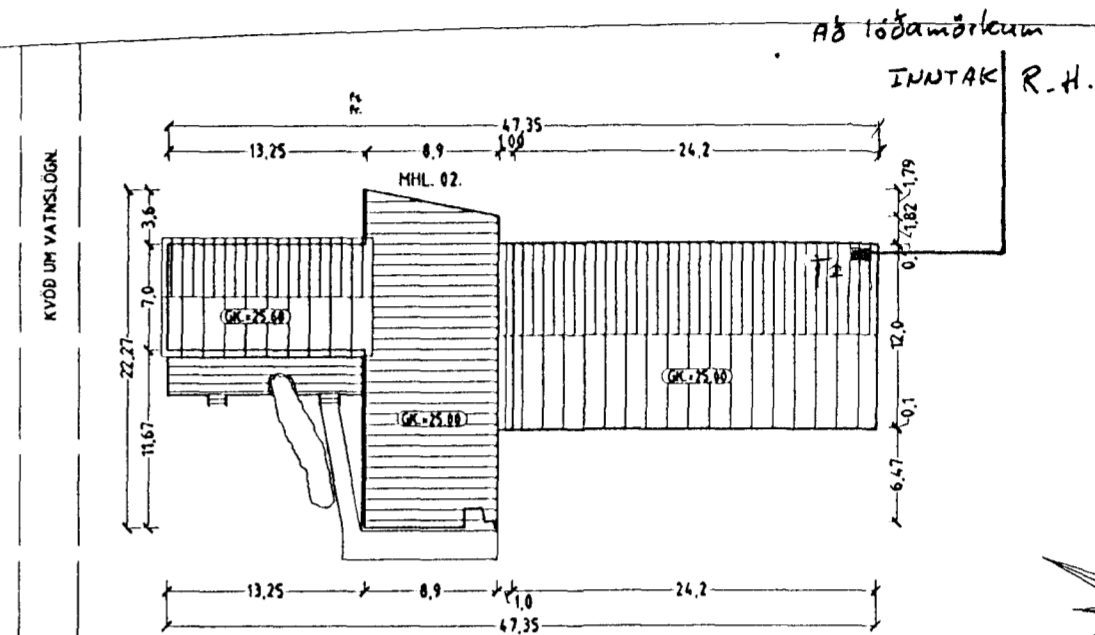

Kaplakriki.

F=85003,7 m<sup>2</sup>

Inntök samþykkt 14/11/2000  
f.h. RAFVEITU HAFNARFJARDAR  
*Birgir Dagbjörnsdóttir*

AFSTÖÐUMYND M. 1:500

KAPLAKRIKI HAFNARFIRÐI  
AFSTÖÐUMYND, SNID OG EINLÍNUM.

**TERA** S/F

RAFMAGNVERKFRÆÐISTOFA  
SÍMÍ 5687388  
SÍMÍ 5687390

MEV.	1:100, 1:500 ✓
TEIKN.NR.	1
SÍÐASTA TNR.	
TNR.	1 AF 2
ÓTTL.	A

2532

S.E.	T.S.	<i>Tróndur Sveinbjörnsson</i>	220146-2439
TEIKN.	HANNAÐ	SAMÞYKKT	KENNTALA