


Úr Gildi

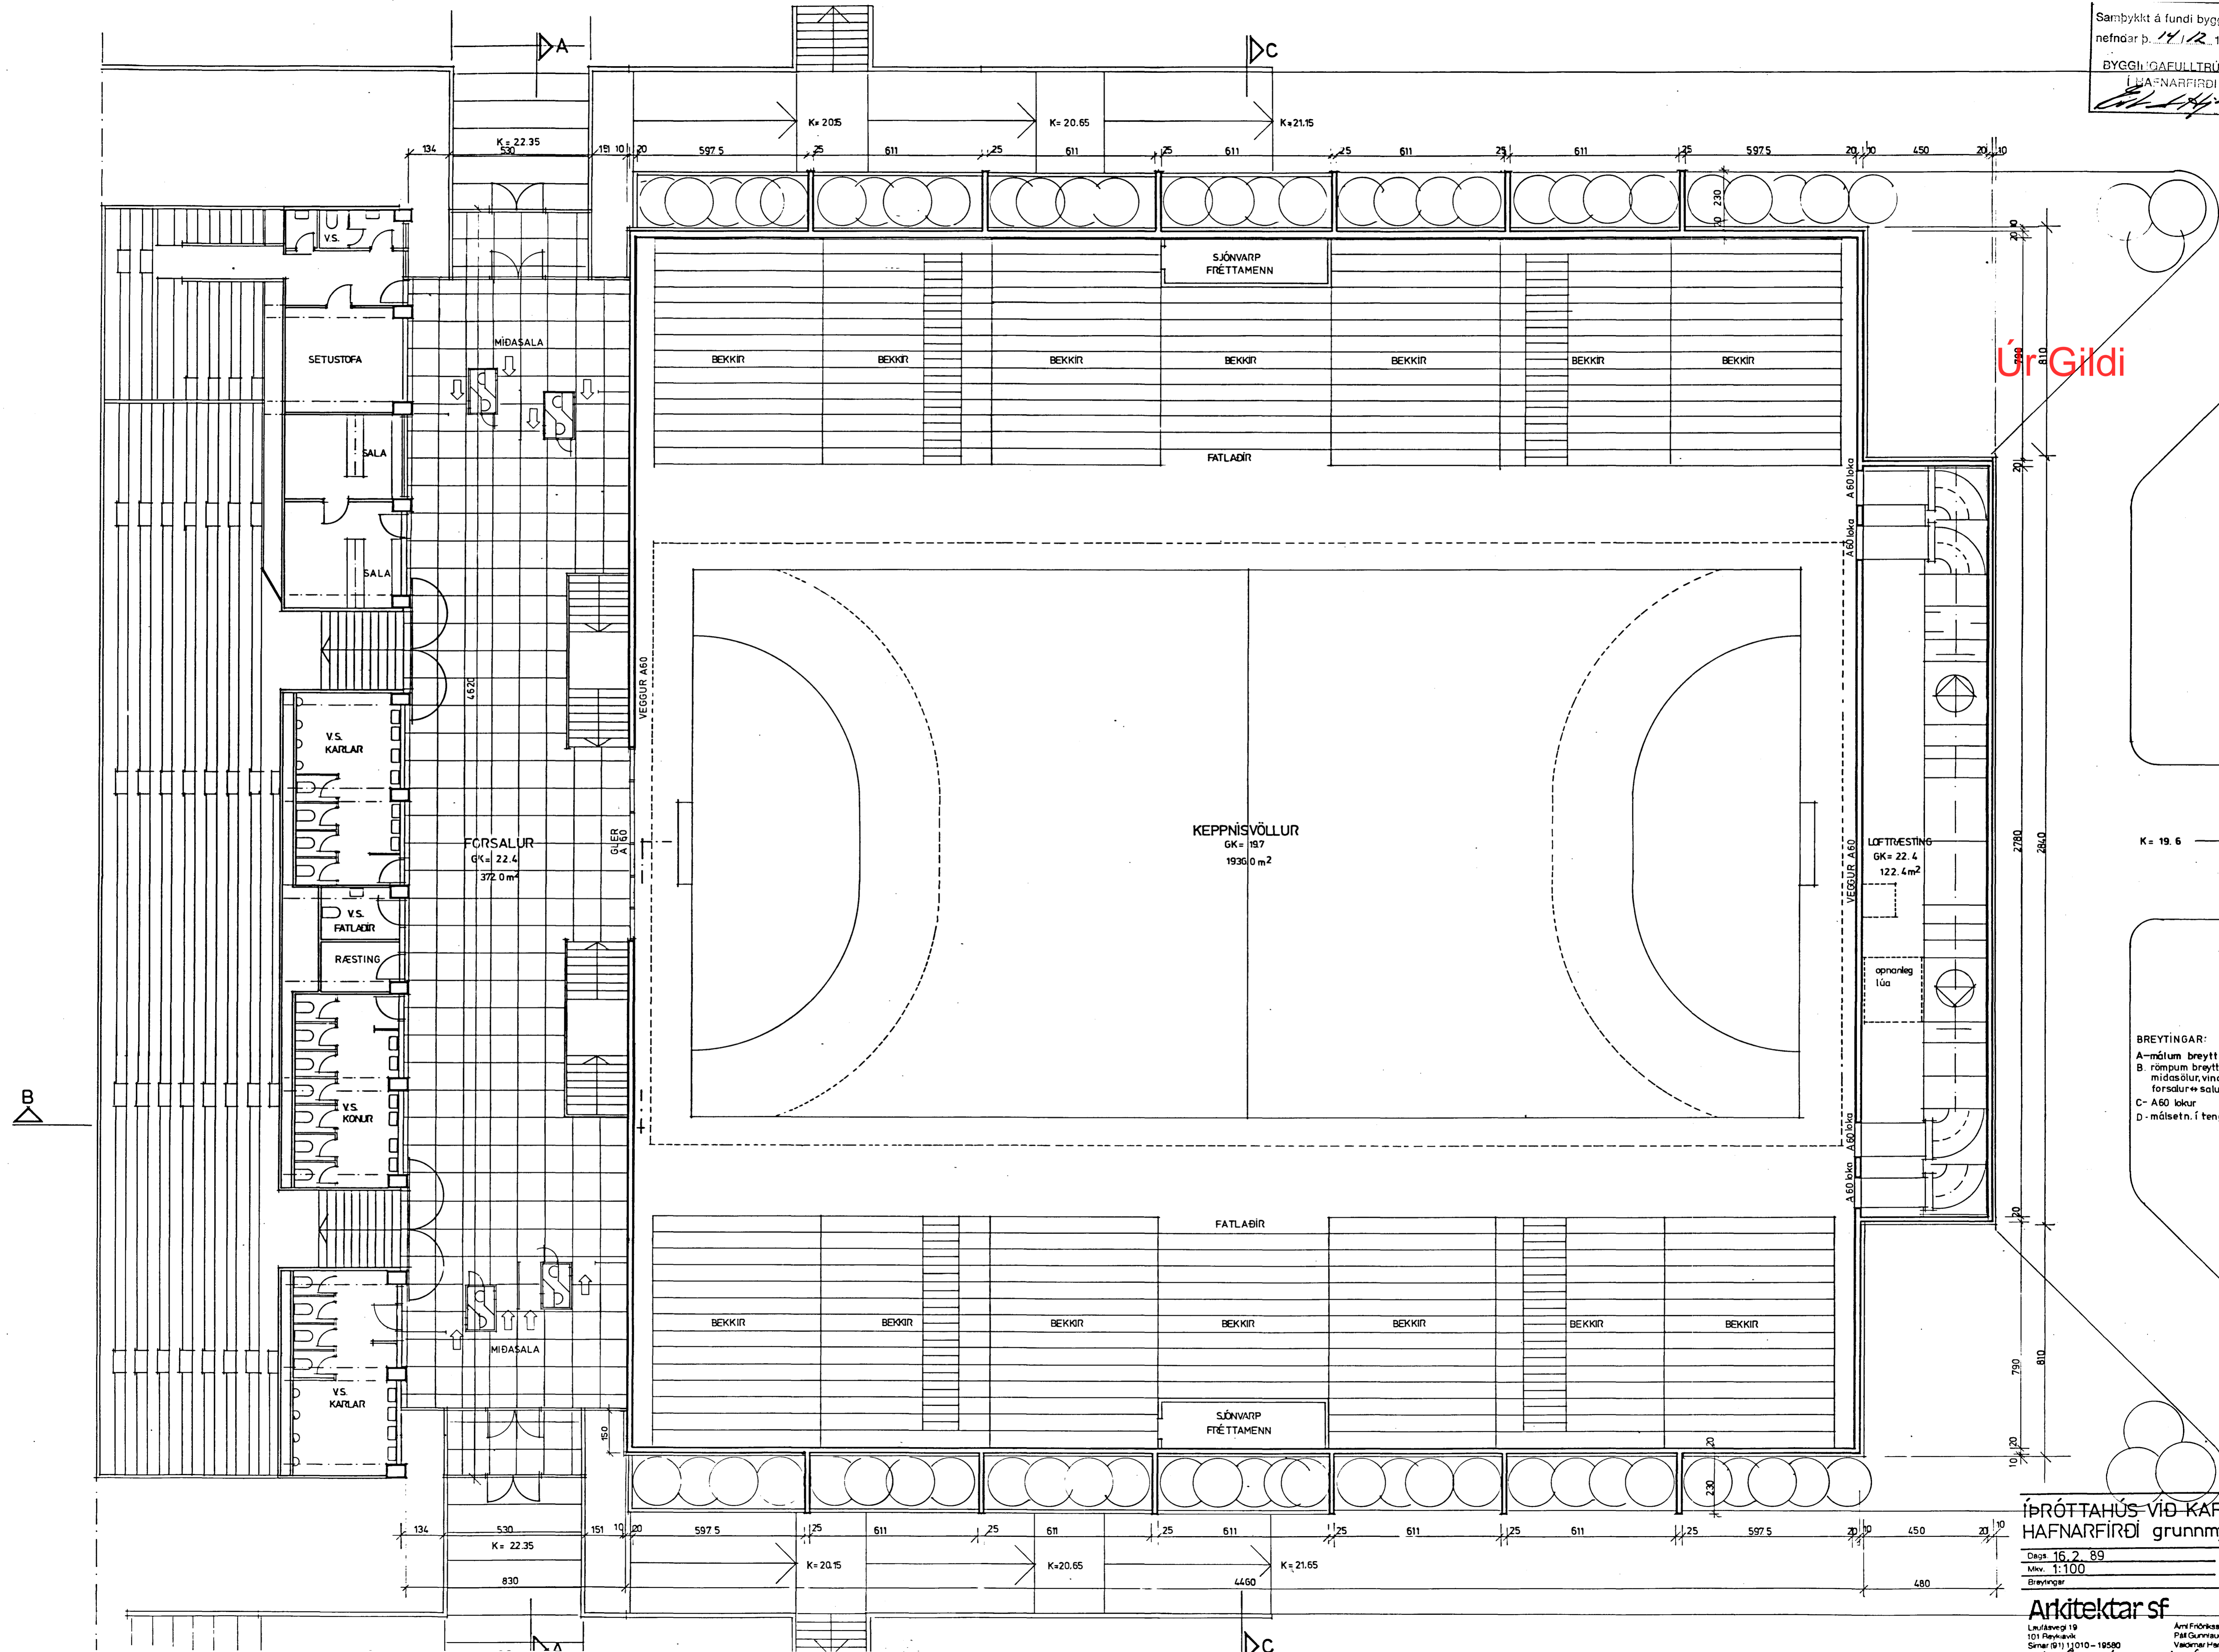

K = 19.6

BREYTINGAR:
 A - málum breytt 23.
 B - röppum breytt, sala midasala, vindföng forsala → salur 8.
 C - A60 lokur
 D - mätsetn. í tengib.

ÍÞRÓTTAÐÚS-VÍÐ KAPLA
 HAUFNARFIRÐI grunnmynd

Dags. 16.2.89
 Mkv. 1:100
 Breytingar 3

Arkitektar sf
 Arnfríðriksson
 Páll Gunnarsson
 Valdemar Harðarson