



Úr Gildi

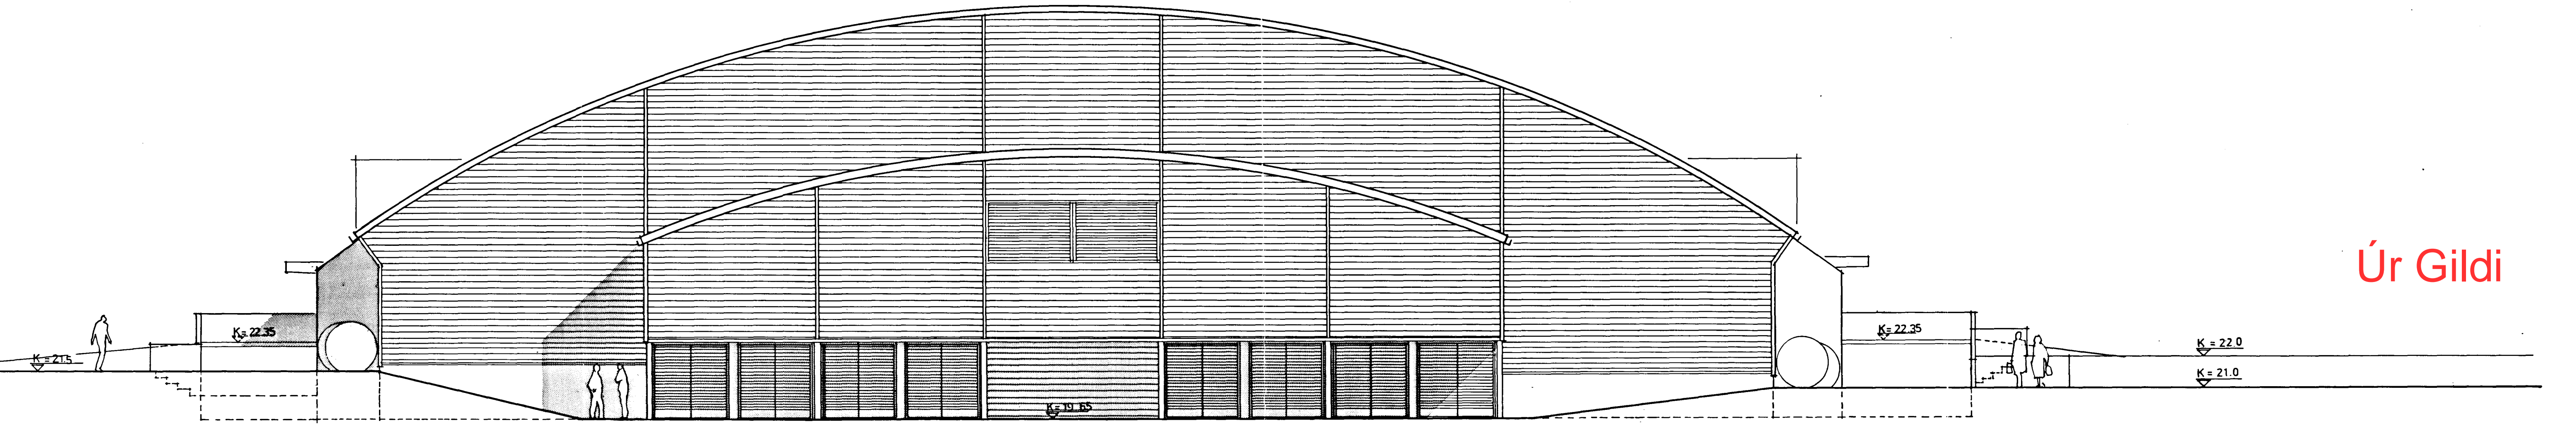

ÚTLIT Í SUÐUR mkv 1:100

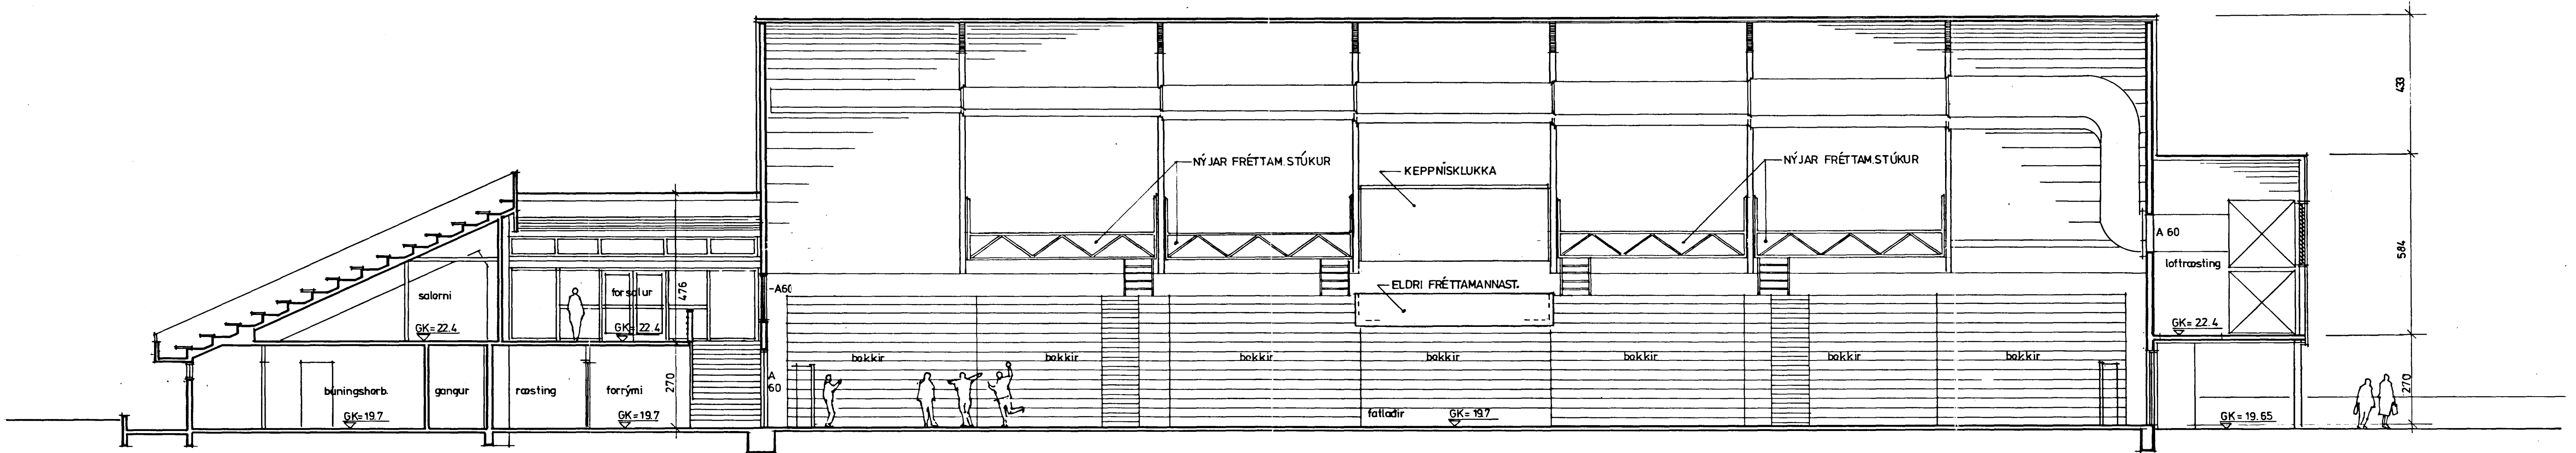

SNID B-B mkv. 1:100

BREYTINGAR:
A-kvóðum breytt og A60 gluggi settir inn 8.3.89
B-bak á tengi byggingu hækkad. hæðarmál 11.04.1989
B spl leiddrett
C-FRÉTTAMANNASTÚKUM BÆTT VÍÐ 8.12.1994

ÍÞRÓTTAÐÚS VÍÐ KAPLAKRÍKA
HAFNARFIRÐI útlit, snid

Daga 16.2.89 Tökn.nr. útg
Mkv. 1:100 5 b
Breytingar

Arkitektar sf

Laukaveg 10
101 Reykjavík
Símar (01) 11010-18880
Árni Friðriksson arkitekt FAI
Páll Gunnarsson arkitekt FAI
Valdimar Harðarson arkitekt FAI

Páll Gunnarsson Valdimar Harðarson