


SNÍÐ C-C mkv. 1:100

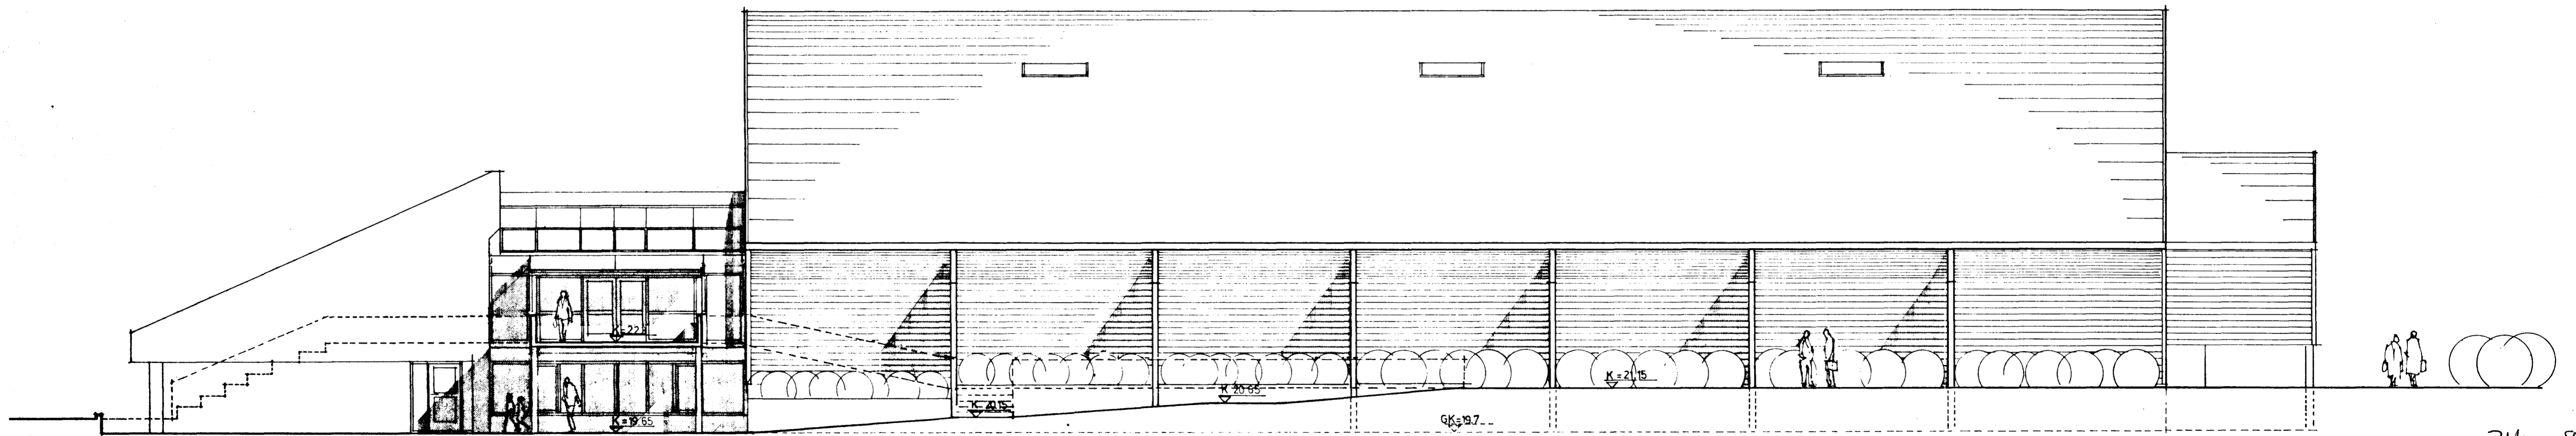

ÚTLIT Í VESTUR mkv. 1:100

SAMPYKKT 24. 1987
 SBR BRÉF DAGS 4. 1987
 EYVINDUR SIGURDÓTTIR

- BREYTINGAR:
- A - kvörum og skóbrautum br. 8. 3. 89
 - B - bökkjum breytt 10. 3. 89
 - C - kagluggum, lofristum í sal, haki yfir tengibyggingu breytt, sútur undir inngangi, hæð salar leiðrét. 11. 04. 1989

ÍÞRÓTTAÐÚS VIÐ KAPLAKRÍKA
 HAFNARFIRÐI útlit, snið

Dag. 16. 2. 89	Tekn.nr.	Útg
Miv. 1:100	4	c
Breytingar		

Arkitektar sf
 Laðilavegi 19
 101 Reykjavík
 Símar (91) 11010 - 19580

Ární Friðriksson arkitekt FAI
 Páll Guðnægsson arkitekt FAI
 Valdimar Herólfsson arkitekt FAI

Handwritten signatures and notes at the bottom right of the page.