


Úr Gildi

SNÍÐ C-C mkv. 1:100

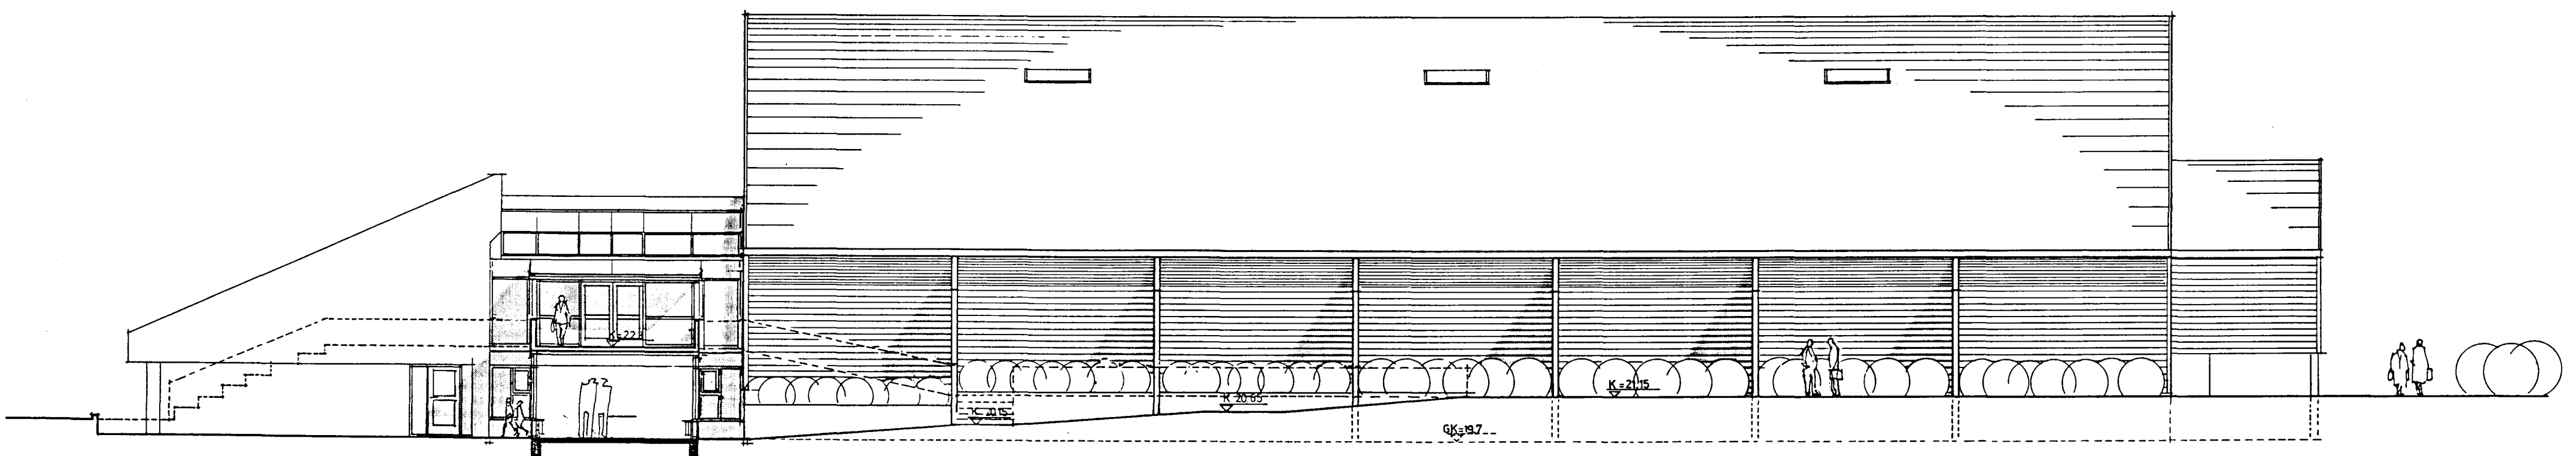

ÚTLÍT Í VESTUR mkv. 1:100

BREYTINGAR:

- A - kvötum og skábrautum br. 8.3.89
- B - bakkjum breytt 10.3.89
- C - kagluggum, loftstíum í sal, haki yfir tengibyggingu breytt, súlur undir inngangi, hæð salar leiðrétt. 11.04.1989

ÍÞRÓTTAHÚS VIÐ KAPLAKRIKA
HAFNARFIRÐI útlit, snið

Dagur: 16.2.89	Tekjur:	Útg
Mkv. 1:100	4	C
Breytingar 29.8.94		

29.8.94 FÉLAGSAÐSTABA ST/EKKUB

Arkitektar sf
 Laugavegi 19
 101 Reykjavík
 Símar (01) 11010 - 10580

Ární Friðriksson arkitekt FAI
 Páll Gunnarsson arkitekt FAI
 Valdimar Harðarson arkitekt FAI

Handwritten signature: Þórunn Gunnarsdóttir