


SNÍÐ C-C mkv. 1:100

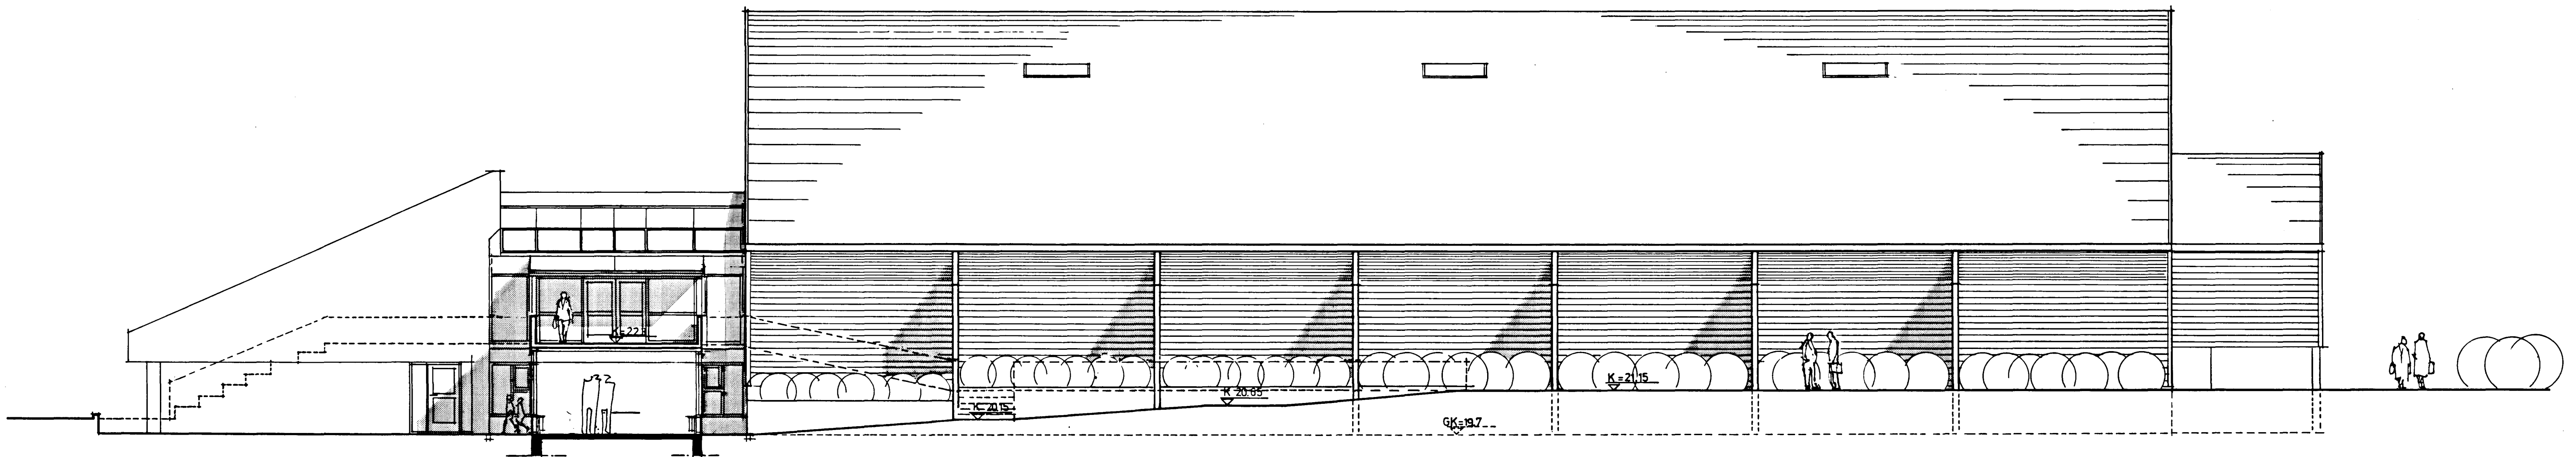

ÚTLIT Í VESTUR mkv. 1:100

BREYTINGAR:
 A - kvötum og skábrautum br. 8.3.89
 B - bakkjum breytt 10.3.89
 C - bakgluggum, loftristum í sal, haki yfir tengibyggingu breytt súlur undir inngangi, hæð salar leiddrétt. 11.04.1989

ÍPRÓTTAHÚS VIÐ KAPLAKRÍKA
 HAFNARFIRÐI útlit, snið

Dagur	16.2.89	Tekn.nr.	Útg
Mín.	1:100	4	C
Breytingar	29.8.94		

29.8.94 FÉLAGSABSTAÐA ST/EKKUÐ

Arkitektar sf

Lauðaveg 19
 101 Reykjavík
 Símar (91) 11010-19580

Arni Friðriksson arkitekt FAI
 Páll Gunnarsson arkitekt FAI
 Valdimar Harðarson arkitekt FAI

Arni Friðriksson