


Samþykkt á fundi byggingarnefndar þ. 7. 9. 1994
 BYGGINGAFULLTRÚINN Í HAFNARFIRÐI

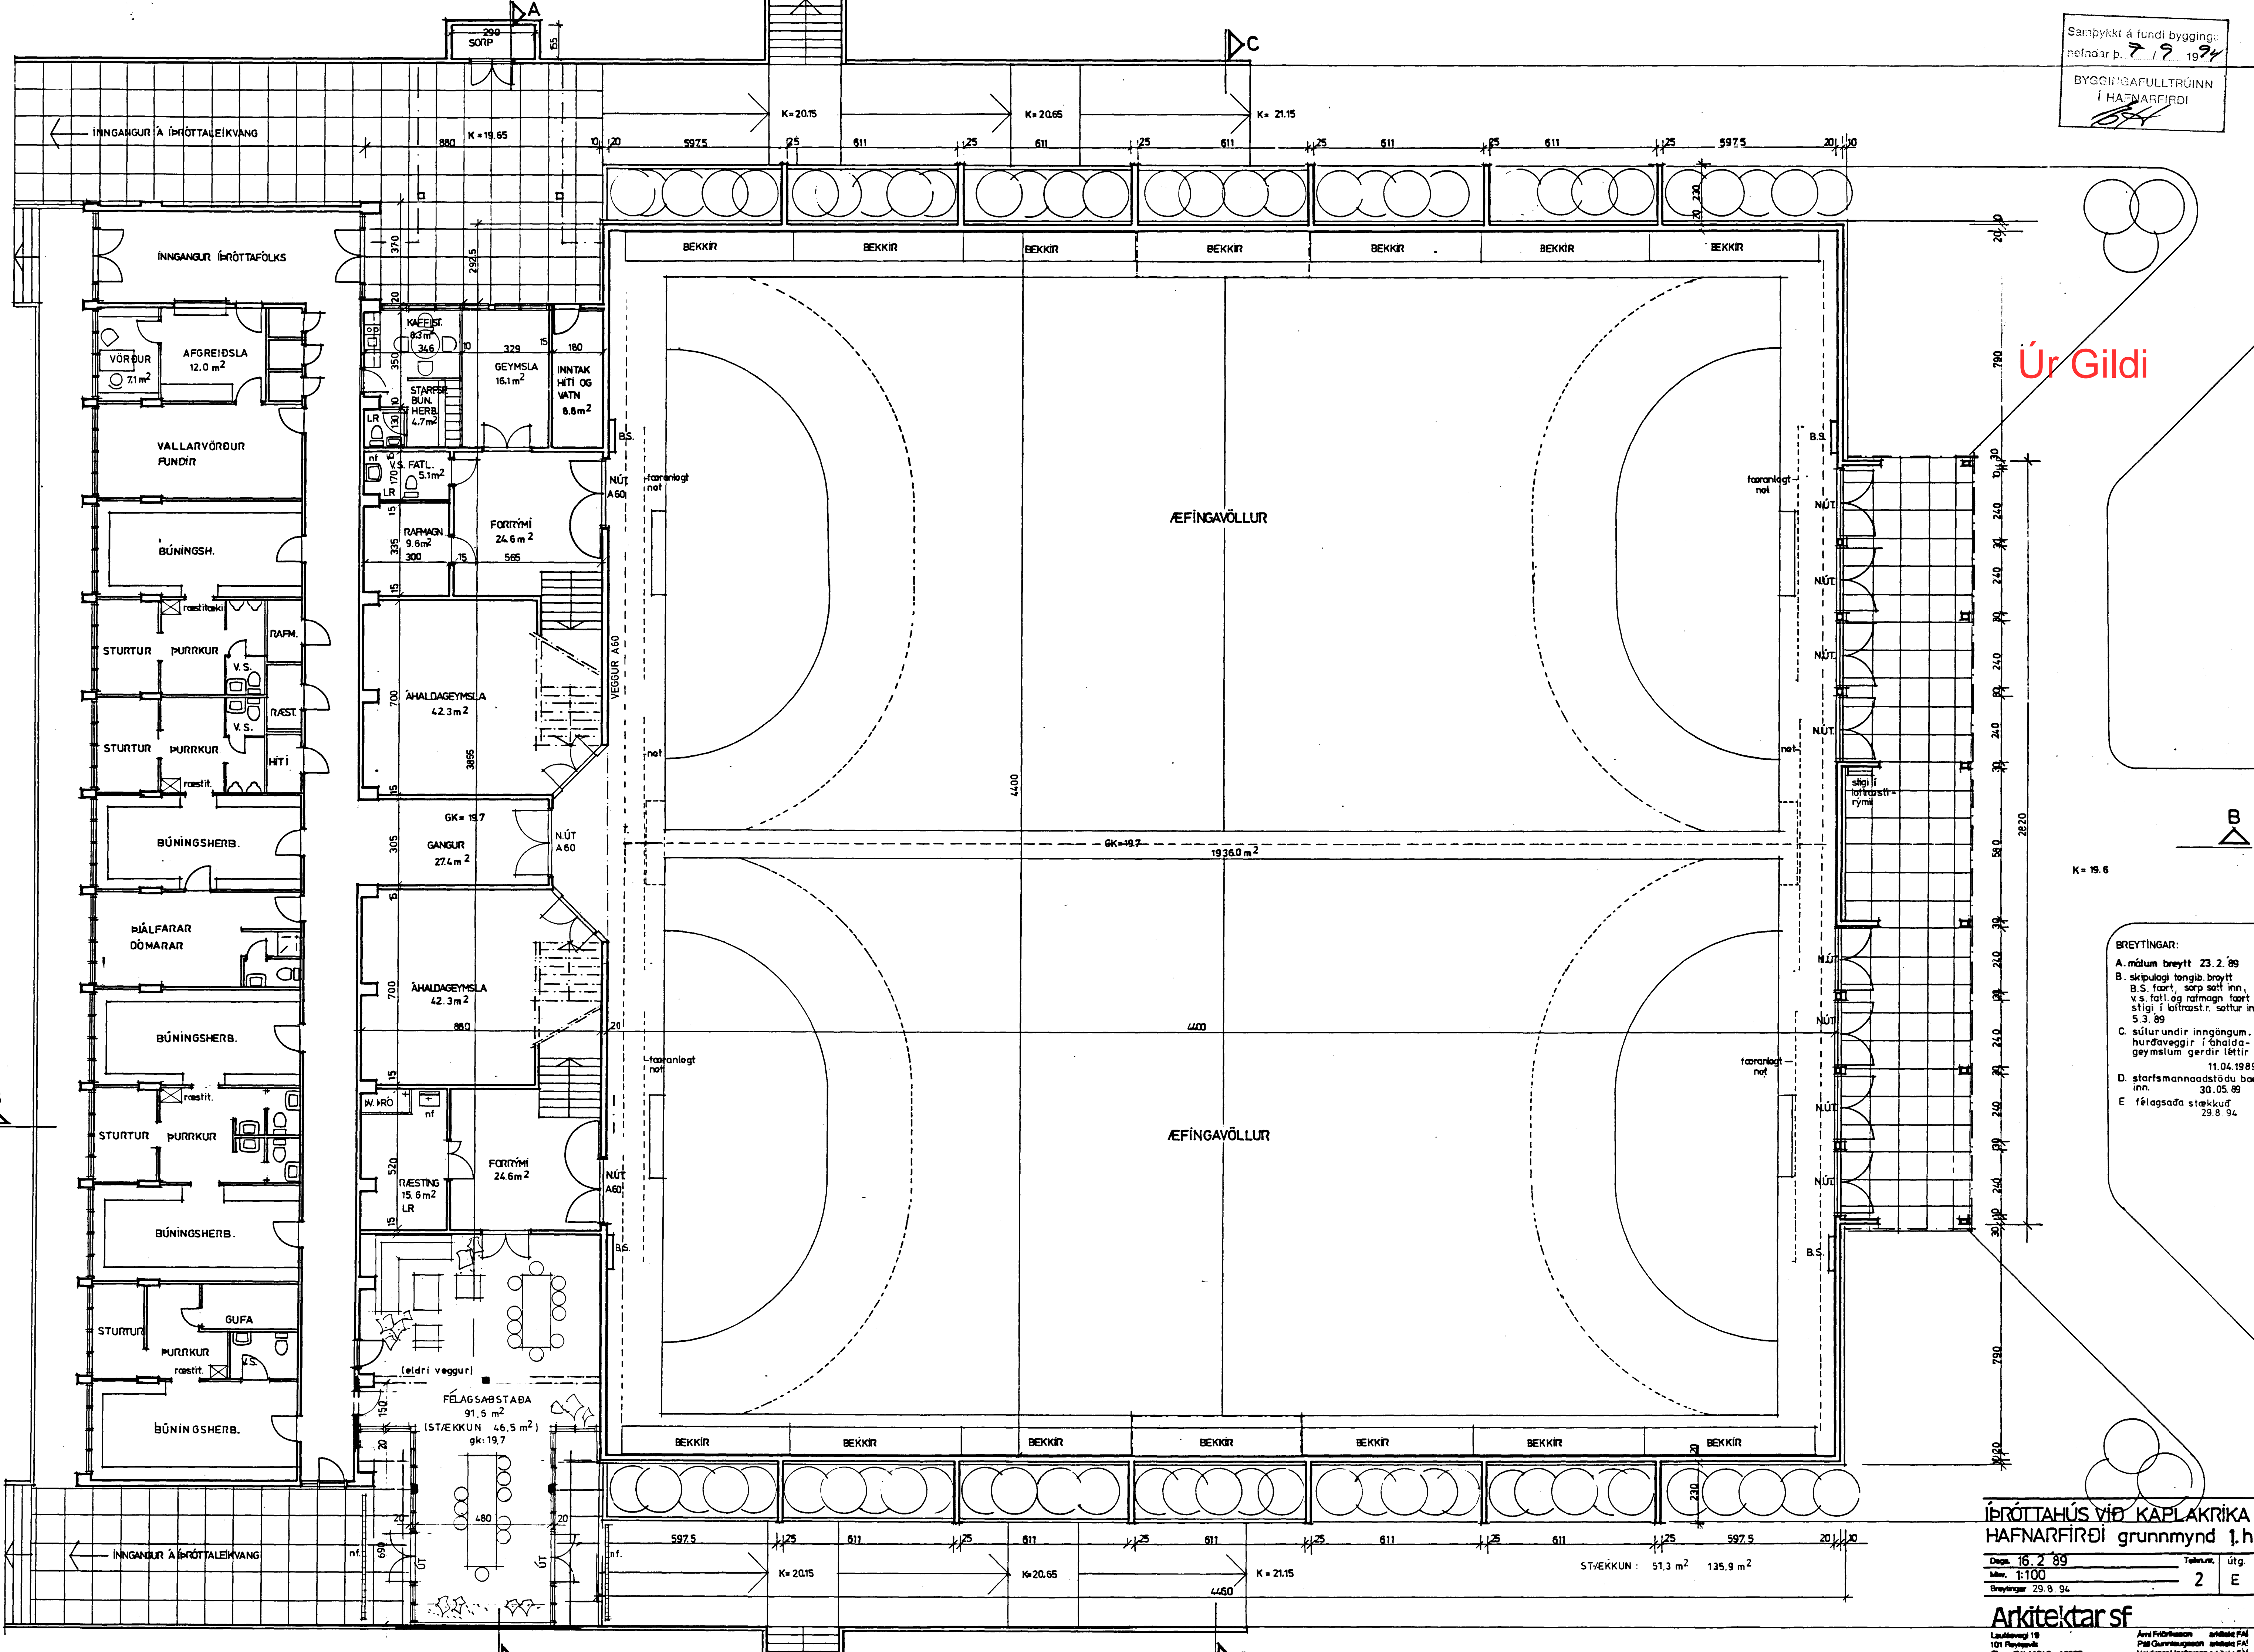

Úr Gildi

- BREYTINGAR:
- A. málum breytt 23.2.89
 - B. skipulagi tengib. broytt B.S. fært, sorp sett inn, v.s. fætt og rafmagn fært stígl. í loftastr. settur inn 5.3.89
 - C. súlur undir inngöngum, hurðaveggir í áhaldageymslum gerdir léttir 11.04.1989
 - D. starfsmannastöðu bætt inn. 30.05.89
 - E. félagsaða stökkud 29.8.94

ÍFRÓTTAHAÚS VIÐ KAPLAKRÍKA HAFNARFIRÐI grunnmynd 1.h

Dag. 16.2.89 Tskun. útg. 2 E
 Mær. 1:100
 Breytingar 29.8.94

Arkitektar sf
 Arnfríðsson arkitektar FAI
 Páll Gunnarsson arkitektar FAI
 Valdimar Harðarson arkitektar FAI
 Símanúmer 11010-19580