


SKYRINGAR

FRÁGANGUR Á LÓDAMORKUM ER GERÐUR Í SAMRÁÐI VIÐ LÓÐARHAFNA AÐLIGGJANDI LÓÐA STÆRÐ OG STAÐSETNING BYGGINGARREITA OG BÍLASTÆÐA ERU SÝND Á MÆLIBLÖÐUM


- 4h+ 1k FJOLDI HÆÐA + FJOLDI KJALLARAHÆÐA
- BK=
- GK=
- H=
- G=

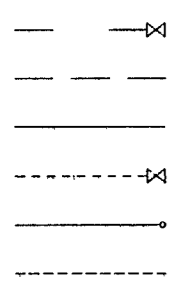

22,297,2 STGR NÚMER AÐLIGGJANDI LÓÐAÞLAÐA

BREYTINGAR

- BR DEILISKIPULAG ÍPRÓTTASVÆÐIS, SAMÞYKKT Í SKIPUL OG BYGG RÁÐI 2 4 2004 OG BÆJARSTJÓRN 8 7 2004
- BR HITAVEITULOGN FÆRÐ OG DEILISKIPULAGI BREYTT Í NÓVEMBER 2004, SAMÞYKKT Í SKIPUL OG BYGG RÁÐI 13 12 2005 OG BÆJARSTJÓRN 20 12 2005
- BR BENSÍNSTOÐ Á NORÐURHLUTA LÓÐARINNAR OG BR LÓDAMORK DEILISKIPULAGI BREYTT, SAMÞYKKT Í SKIPUL OG BYGG RÁÐI 24 10 2006, BÆJARSTJÓRN 31 10 2006 OG ODLADIST GILDI 20 12 2006
- BR DEILISKIPULAG, SAMÞYKKT Í SKIPUL OG BYGG RÁÐI 3 7 2007 OG ODLADIST GILDI 28 8 2007
- BR DEILISKIPULAG ÍPRÓTTASVÆÐIS FH, SAMÞYKKT Í SKIPUL OG BYGG RÁÐI 11 3 2014 OG ODLADIST GILDI 29 4 2014
- BR NÝTT KNATTHÚS SAMÞYKKT HJA BYGGINGAFULLTRÚA 3 OKT 2018 SAMKV SKIPULAGI FRÁ 2014 - RH
- BR BYGGINGAREITUR SKESSUNAR LENGÐUR UM 2m TIL VESTURS SAMK SKIPULAGI SAMÞYKKT BYGGFLTR 13 3 2020

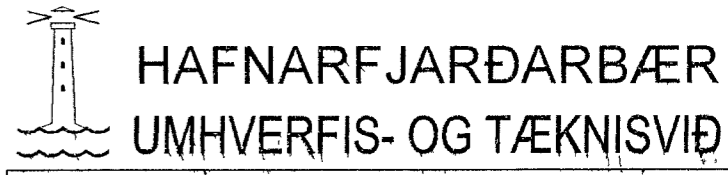

HAFNARFJARÐARBÆR		
UMHVERFIS- OG TÆKNISVIÐ		
KAPLAKRIKI ÍPRÓTTASVÆÐI FH		
HÆÐAÞLAÐ		22,299,1
Teikn nr	212,033	
Mælt	IR	Samþykkt HS / 40
Hannað	AMT	Dags OKT 2020
Teiknað	EJ/ME/RH	M kv 1 1000
Breytt		