
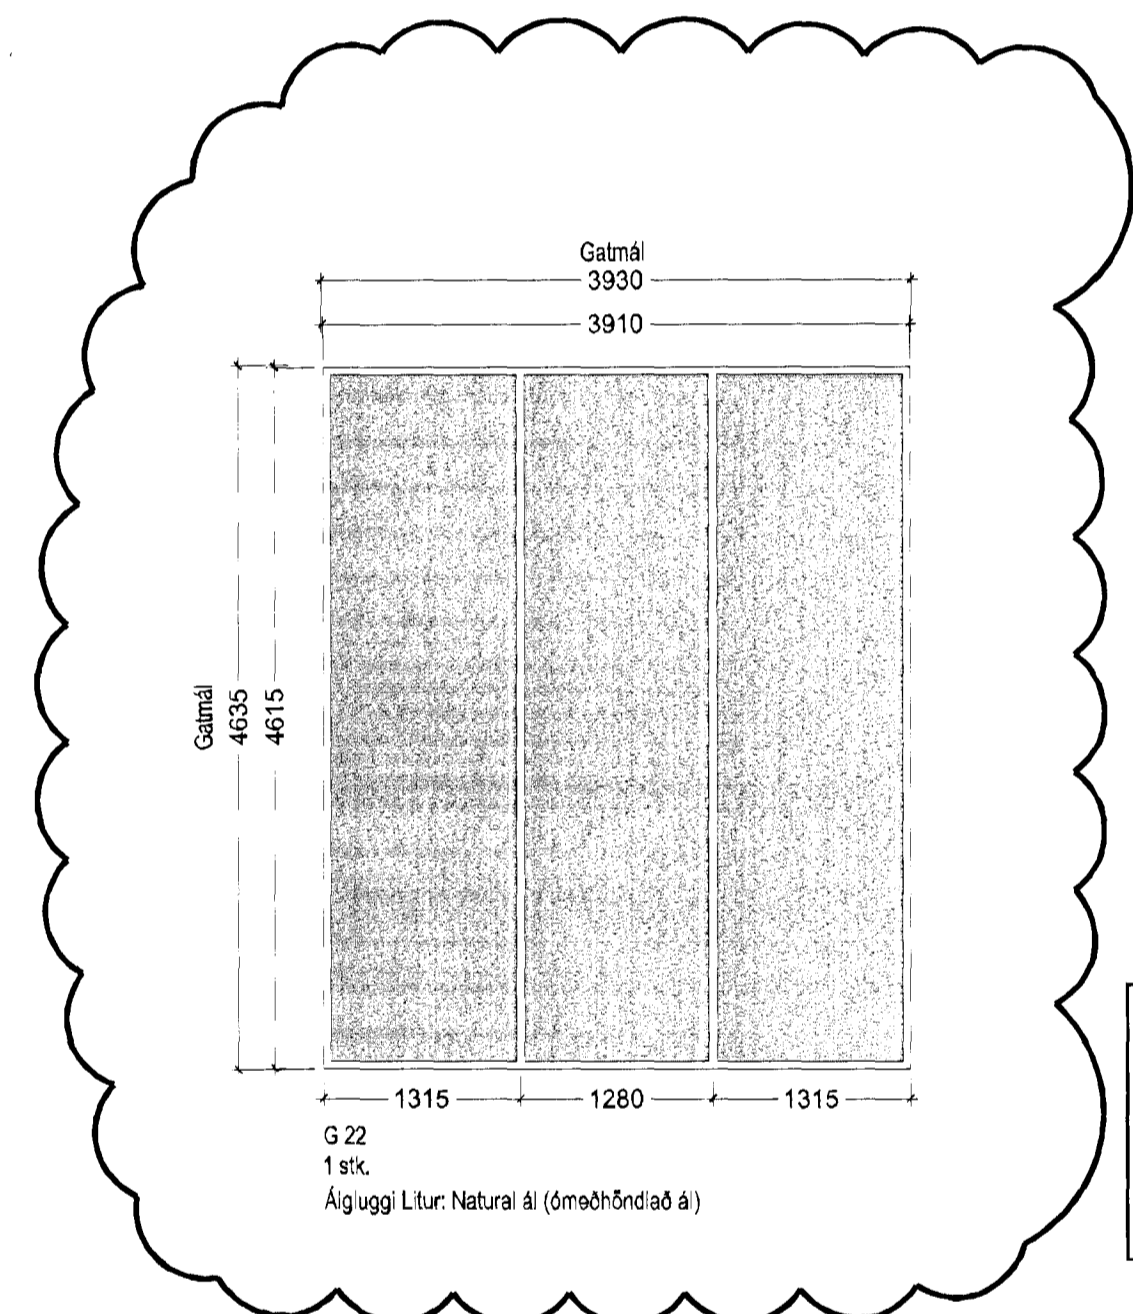
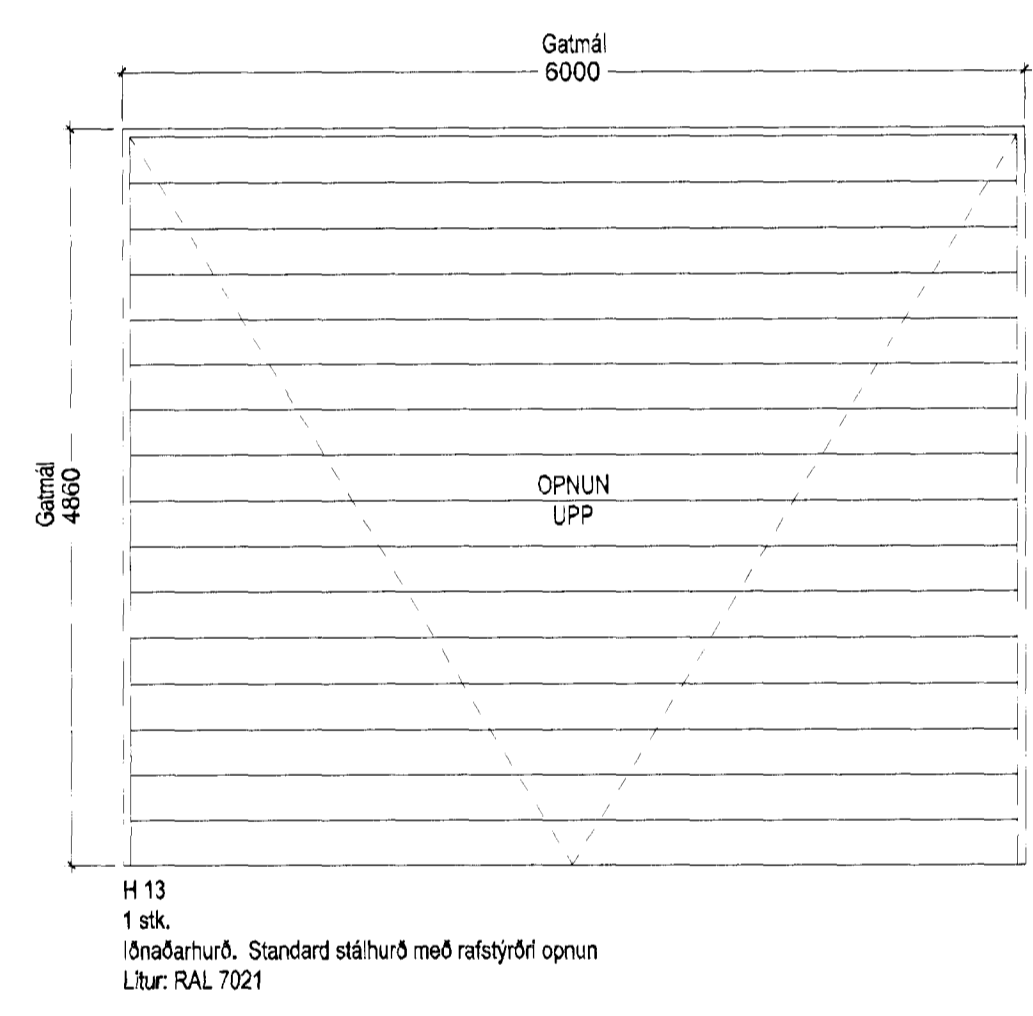
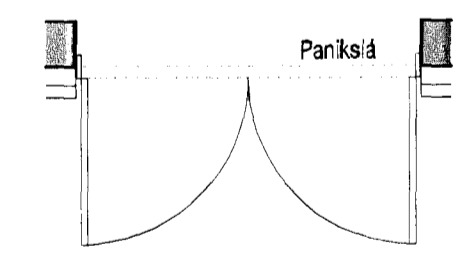
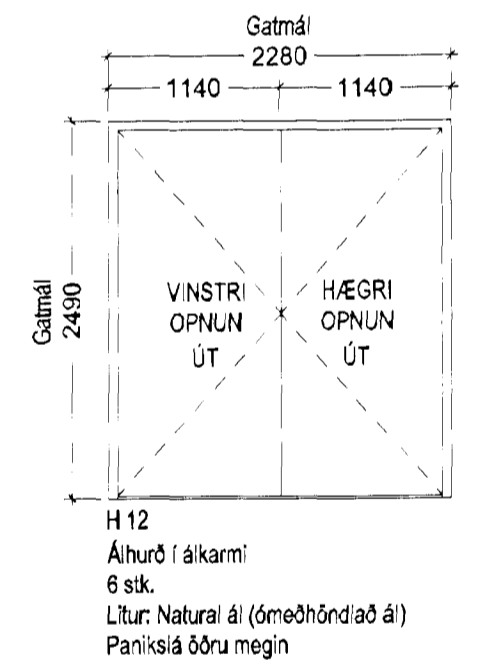
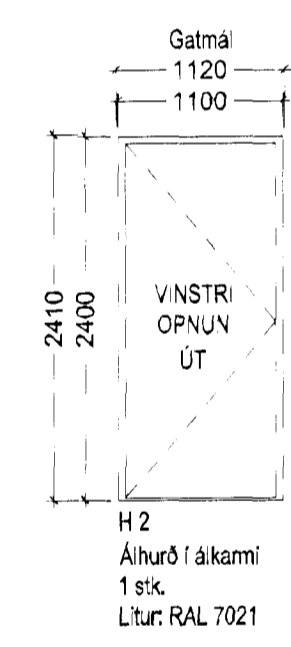
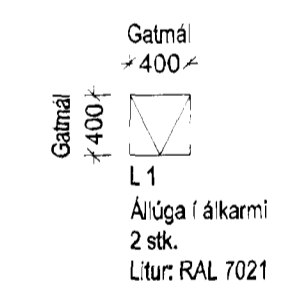
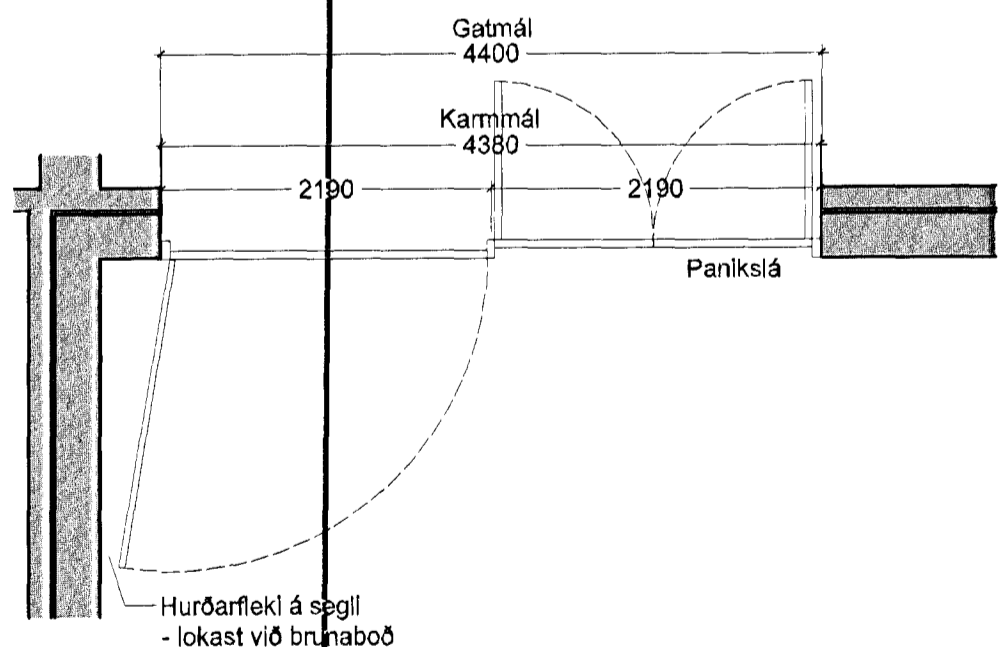


Lykilmynd mkv: 1:2000

INNIHURÐIR ÚTIHURÐIR OG GLUGGAR

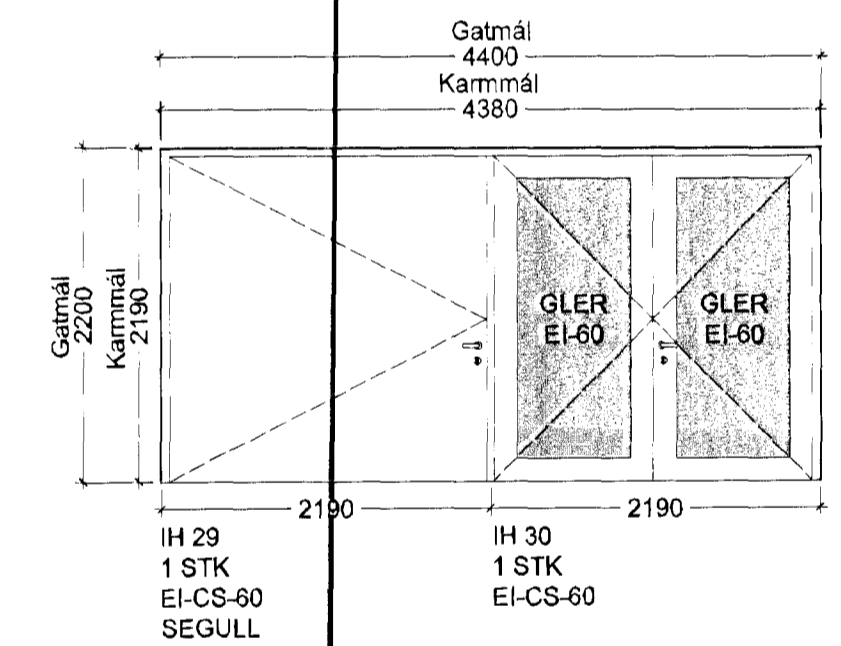

**ATH.**  
**SANNREYNA SKAL ÖLL**  
**GATMÁL Á STAÐNUM**

05.16.07.2012	JBE	Grupp G22 breytt	
04.23.11.2010	JBE	Grupp G22 breytt	
03.24.09.2010	JBE	H 28 breytt og H 30, H 2 og L1 komu sjá inn	
02.25.06.2009	JBE	Núna á hurðum aglaró	
01.17.09.2008	JBE	Grupp G22 breytt	
Útg. Dags.	Ta'kn.	Breyting	Samb. af Dags. verkkaupa

Fasteignafélag Hafnarfjarðar  
**Íþróttamiðstöðin Kaplákrika**  
 Landnúmer: 121342  
 Stgr: 48001000  
**HLUTATEIKNINGAR**  
 GLUGGAR OG HURÐIR  
**(31)-A06-003**  
**ÚTGÁFA 05**

**BATTERIÐ**  
 ARKITEKTUR  
 Jón Ólafur Ólafsson FAI  
 kt: 090856-4099  
 Sigurður Einarsson FAI  
 kt: 110452-2789  
 Jón Ólafur Ólafsson FAI  
 kt: 521291-1259  
 Trénuhrsumi 1  
 220 Hafnarfirði  
 S: 54 54 700 F: 54 54 701  
 Netfang: batteri@arkitekt.is  
 Heimasíða: www.arkitekt.is