

**SKÝRINGAR**

G= REIKNUÐ HÆÐ A GOTU GANGSTETT STIG VIÐ LÖÐAMORK  
 L= LANDHÆÐ VIÐ LÖÐAMORK (LEIDBEINANDI)  
 H= HÆÐ A AÐKOMUGOLFI SJA SKILMALA  
 F= TENGIHÆÐ A REGNVATNSFRARÆSI  
 Fs= TENGIHÆÐ A SKOLPFRARÆSI

BAKRASARVATN HITAVEITU SKAL VEITA I PUKKGRYFJU  
 INNAH LÖÐAR ASAMT PEGNVATN AF ÞOKUM OG LÖÐ

NEYSLUVATNSHEIMÆÐAR ERU  
 Ø32 mm PE100 NEMA ANNAD SE SYNT A TEIKNINGU  
 TENGIHÆÐ NEYSLUVATNSHEIMÆÐAR ER AÐ OLLU  
 JOFNU 1.2 m UNDIR YFIRBORÐI LANDS

- NEYSLUVATNSHEIMÆÐ (MEÐ LOKA)
- SKOLPFRARÆSI
- OSNORTIÐ LAND HRAUNKAMBUR / HVERFISVERND

- NUMER LÖÐAR
- HUSAGERÐ SJA SKILMALA
- NUMER AÐLIGGJANDI LÖÐABLAÐA

**SKÝRINGAR**


FRAGANGUR A LÖÐAMORKUM VEPÐI GERÐUR I  
 SAMRÆÐI VIÐ LÖÐARHAFNA AÐLIGGJANDI LÖÐA  
 STÆRÐ OG -TÆSETNING LÖÐA BYGGINGARREITA OG  
 BILASTÆÐA ERU SYND A MÆLIBLÖÐUM  
 SJA JAFNFRAMT SKIPULAGSUPPDRATT OG SKILMALA

**BREYTINGAR**

Breyting A 01 03 13 ME Kaplaskeið Bætt við nýjum lóðum nr 23 24 og 26 Samþykkt af Skipulags- og byggingarráði 22 01 2013 oðlaðist gildi 28 02 2013  
 Breyting B 31 03 2020 EJ Breytt deiliskipulag samþ skipulags og byggingarráði 25 02 2020 oðlaðist gildi 30 03 2020  
 Fjölgun löða fyrir milli hesthus nýjar husagerðir a Kaplaskeiði 23 sem skipt er niour i 4 lóðir nr 23 25 27 og 29  
 breyttar löðarstærour Kaplaskeiði 24 26



Kvarði 1 500  
 DEILISKIPULAG SAMÞYKKT I SKIPULAGS OG BYGGINGARRÁÐI  
 11 MARS 2003 OG I BÆJARSTJÖRN 18. MARS 2003

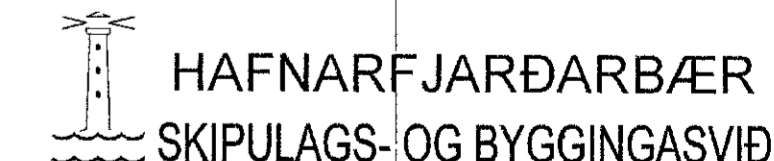

<b>KAPLASKEIÐ 15-29</b>	
<b>HÆÐABLAÐ</b>	<b>23,313,4</b>
Teikn nr	341 075
ATHAFNASVÆÐI SORLA - HESTHUS	
Mælt	IR
Hannað	AMT/ASK/BG
Teiknað	EJ/ME
Breytt MARS 2013 HÆÐABLAÐ FRA VSB DAGS 01 06 2008 UPPFÆRT HJA	
SKIPULAGS OG BYGGINGARSVIÐI HAFNARFJARDAR	
Blaðst A2	