




ÚTLIT NORÐUR
1:100

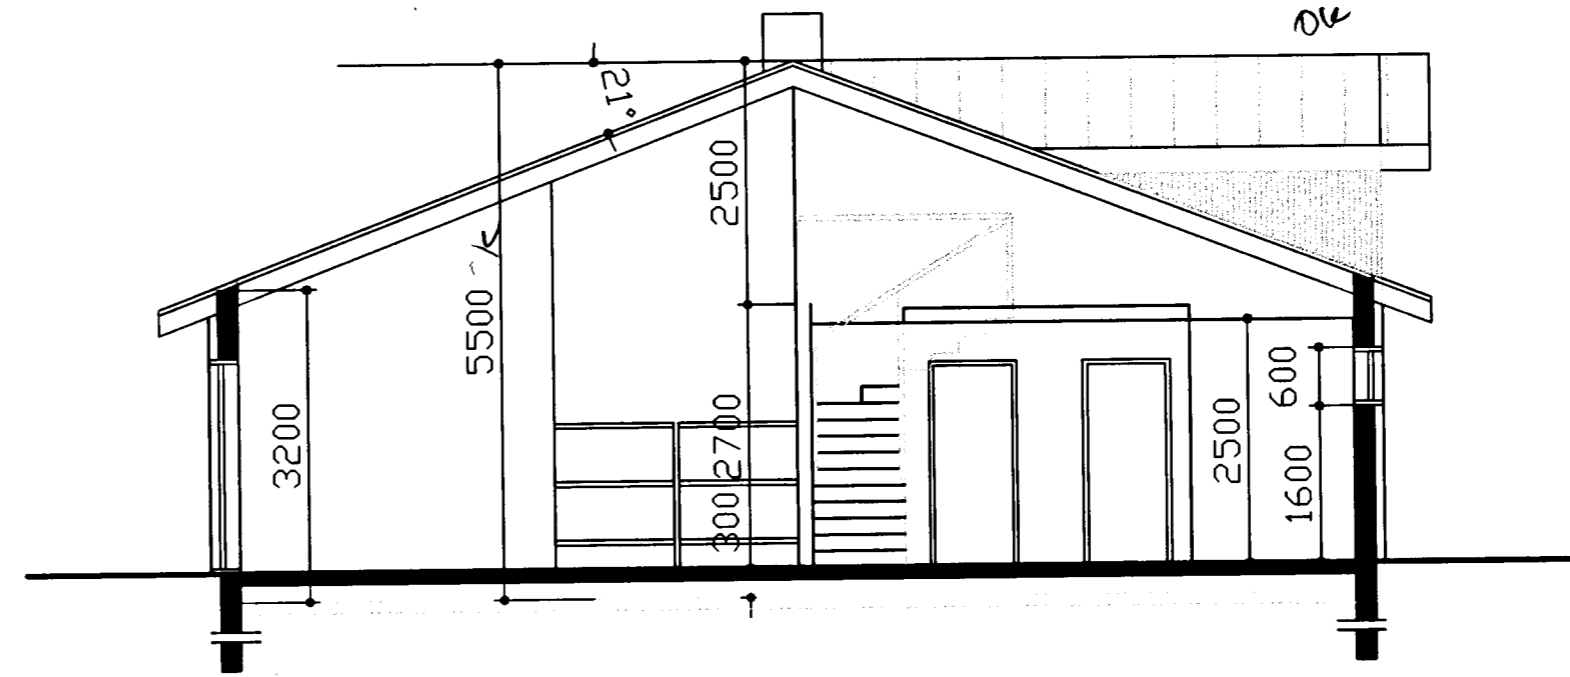


GRUNNMYND
1:100

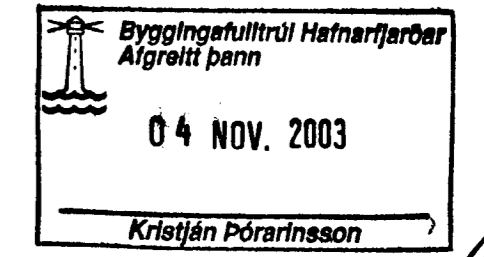

Full með verkefni

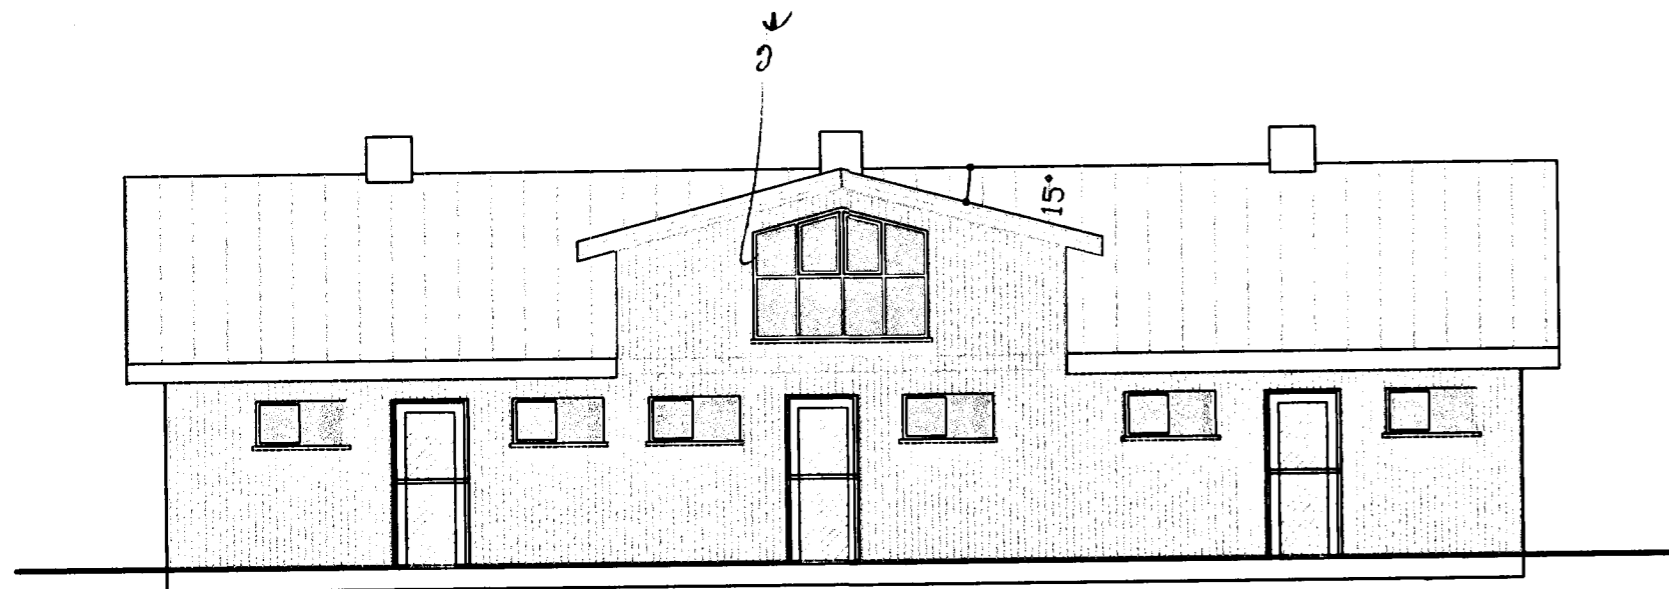

ÚTLIT SUÐUR
1:100

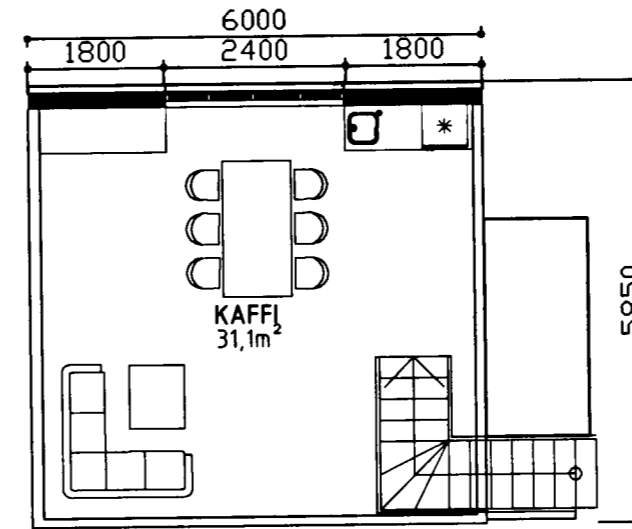


GRUNNMYND
1:100

FYRIRSPURNARTEIKN.


ATH.
BYGGINGALÝSING

STADSTEYPT HÚS SEM HVÍLIR Á STEYPTUM SÖKKLI GÓLF MILLILOFTS STADSTEYPT. BURÐARVIRKI ÞAKS ÚR TIMBRI. ÞAK OG MILLIVEGGIR ER SETT RAKAVÖRN OG PLÖTU KLÆÐNING Í FLOKKI 2. LOFTRÆSTING ER UM ÞAKTÚÐUR OG OPANLEGA GLUGGA. ÚTVEGGIR EINANGRIST AÐ UTAN OG KLÆÐIST HEFÐBUNDRI BÁRUJÁRNSKLÆÐNINGU, TIMBURGLUGGAR OPG HURÐAR ÞAR SEM VIDARLITUR LÁTIN HALDA SÉR OG HÚSID LJÓSGRÁTT AÐ LIT. TADI VERÐUR MOKAÐ Á BÍL OG KEYRT Í BURTU STÍUR ERU 300mm LÆGRI EN FÓÐURGANGAR. FRÁRENNSLISMÁL ER SAMKVÆMT REGLUGERÐ OG SKIPULAGI HVERFISINS. ÁÆTLAÐUR FJÖLDI HESTAR ER 9 HESTAR Í AUSTURENDA OG 18 Í STÆÐRA BÍLINU. HLÖÐUR ERU AFMARKAÐAR MEÐ GRINDUM OG SETTAR BEINT Í HÚS FRÁ GÖTU.

tifftopdf - www.rubissoftware.com - Demo Version

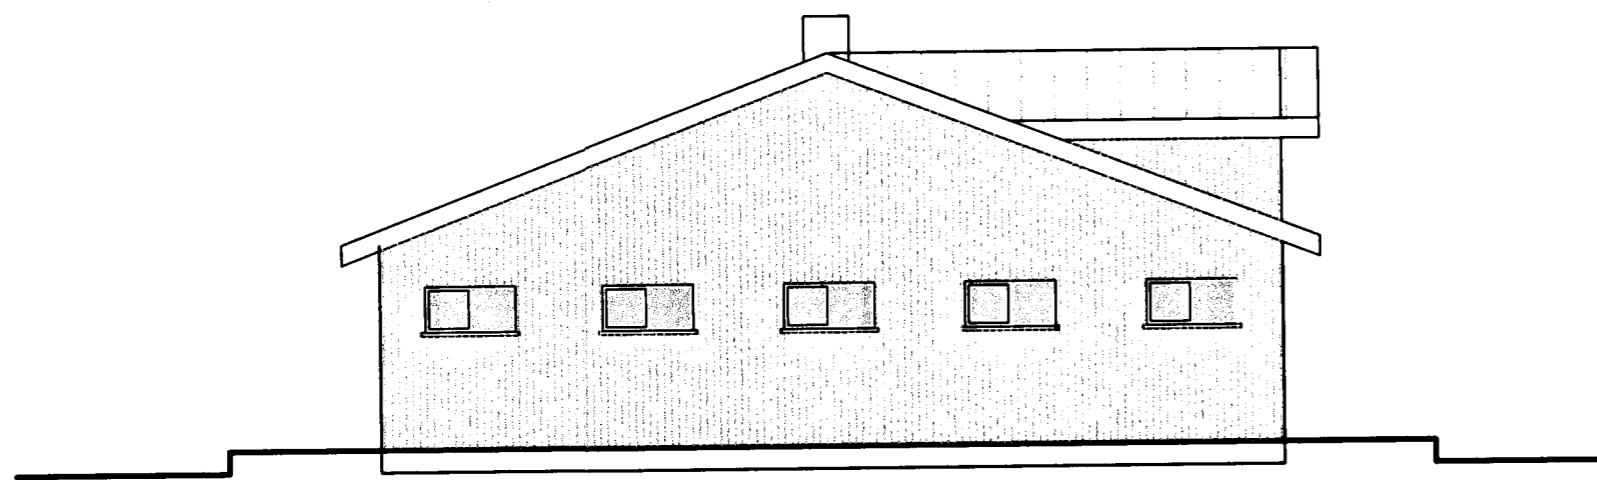

ÚTLIT VESTUR
1:100

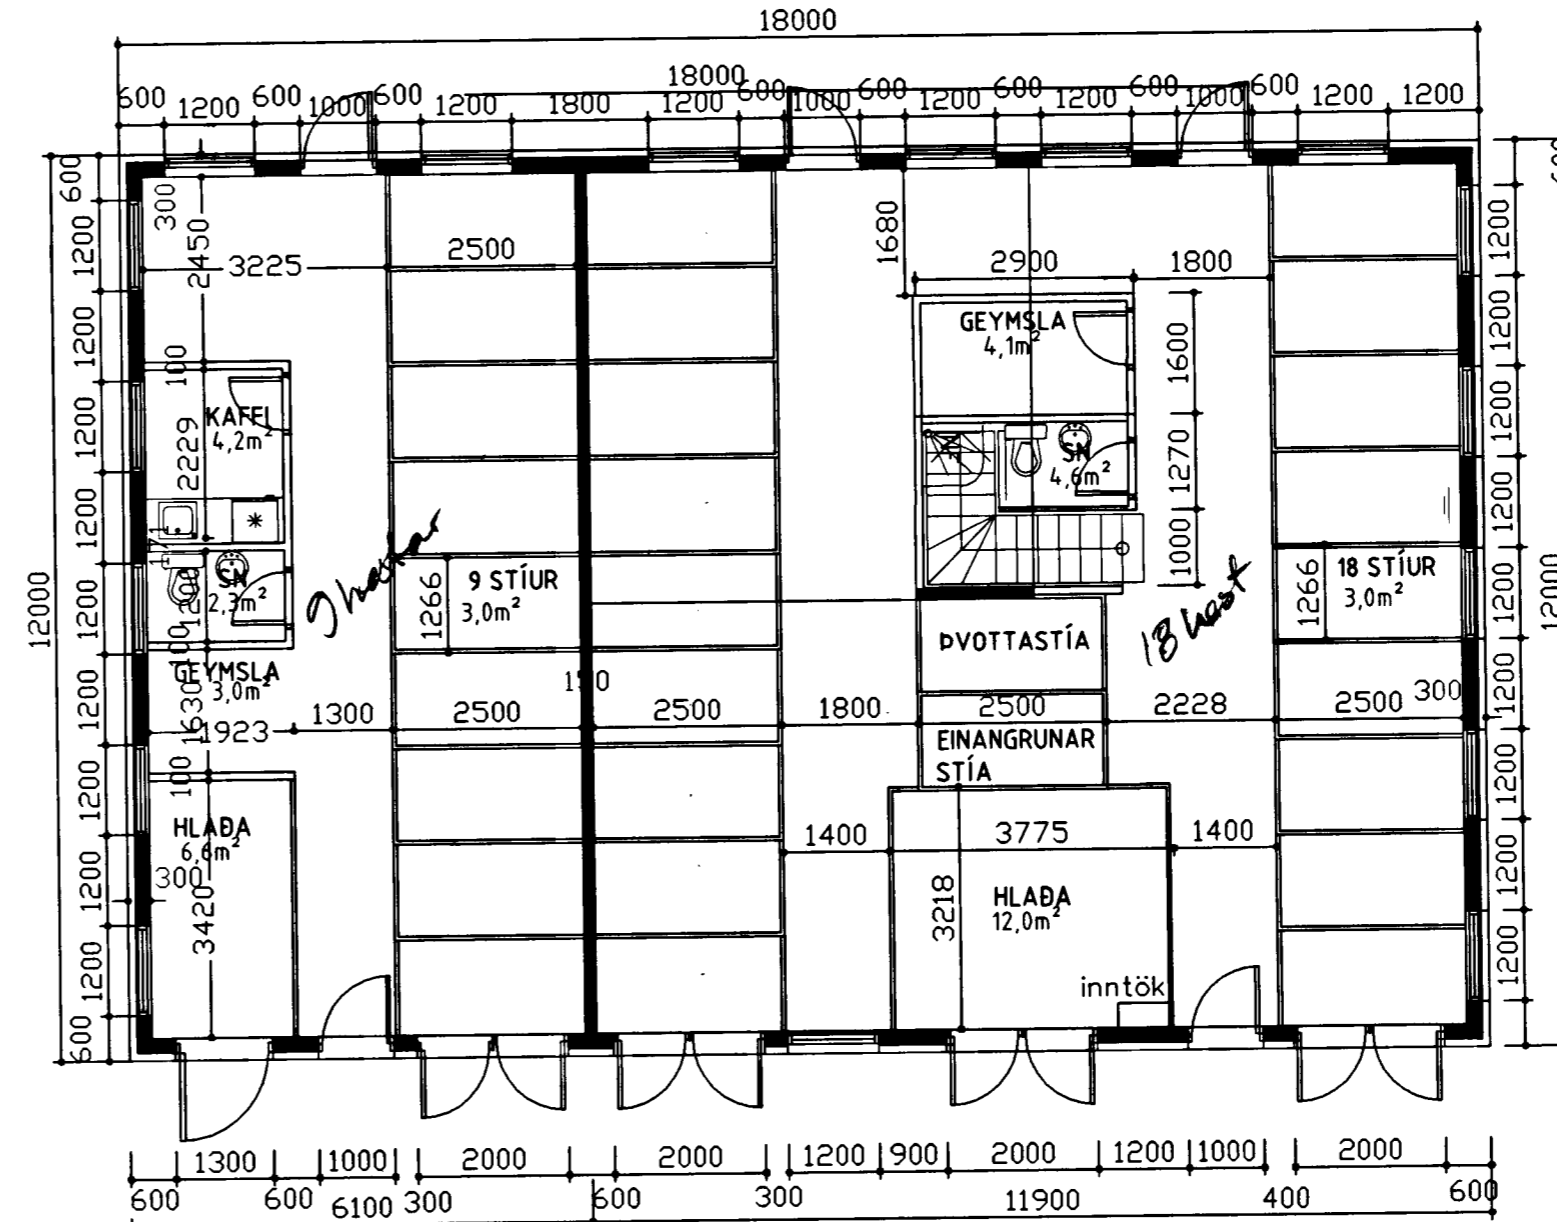

1:100
GRUNNMYND

STÆRRI EINING	177,9 m ²
MINNI EINING	73,2 m ²
SAMTALS	251,1 m ²

BYGGINGAFRÆÐINGUR
JÓN M. HALLDÓRSSON
VESTURBERG 70
111 REYKJAVÍK
KT: 091162-3509
SÍMI: 557-5282
SÍMI: 897-3860
NETF: JMH@SIMNET.IS

SAMÞYKKT

VERK
TILLAGA-KAPLASKEIÐ-16
HAFNAFIRÐI

TEIKNING
ÚTLIT-SNEIÐING-GRUNNMYND

KVARÐI
1:100



DAGS.
20-10-2003
TEIKNAD AF
JMH

TEIKNING NR.
10-00