

4950-0120-01 (A)  
02 (B)




KÖLNUNARTÖLUR

ÚTVEGGIR	0,95	w / m <sup>2</sup>	c°
ÞAK	0,30	--	--
GÖLF	0,40	--	--

Samþykkt á fundi bygginga-  
nefndar þ. 29. 11. 1982  
BYGGINGAFULLTRÚNN  
I HAFNARFIRÐI  
*[Signature]*

Ganga skal frá öðru  
gildisæði í samráði við  
stjórnvaldsstjóra

FRÁ ÖLLU GLUGGALAUSU RÍMI KOMI LOFTRESTING  
SKV. BYGGINGARSAMÞYKKT.  
ANNARS SKV. SÉRTEIKNINGUM Í M 1:1, 1:20, 1:50

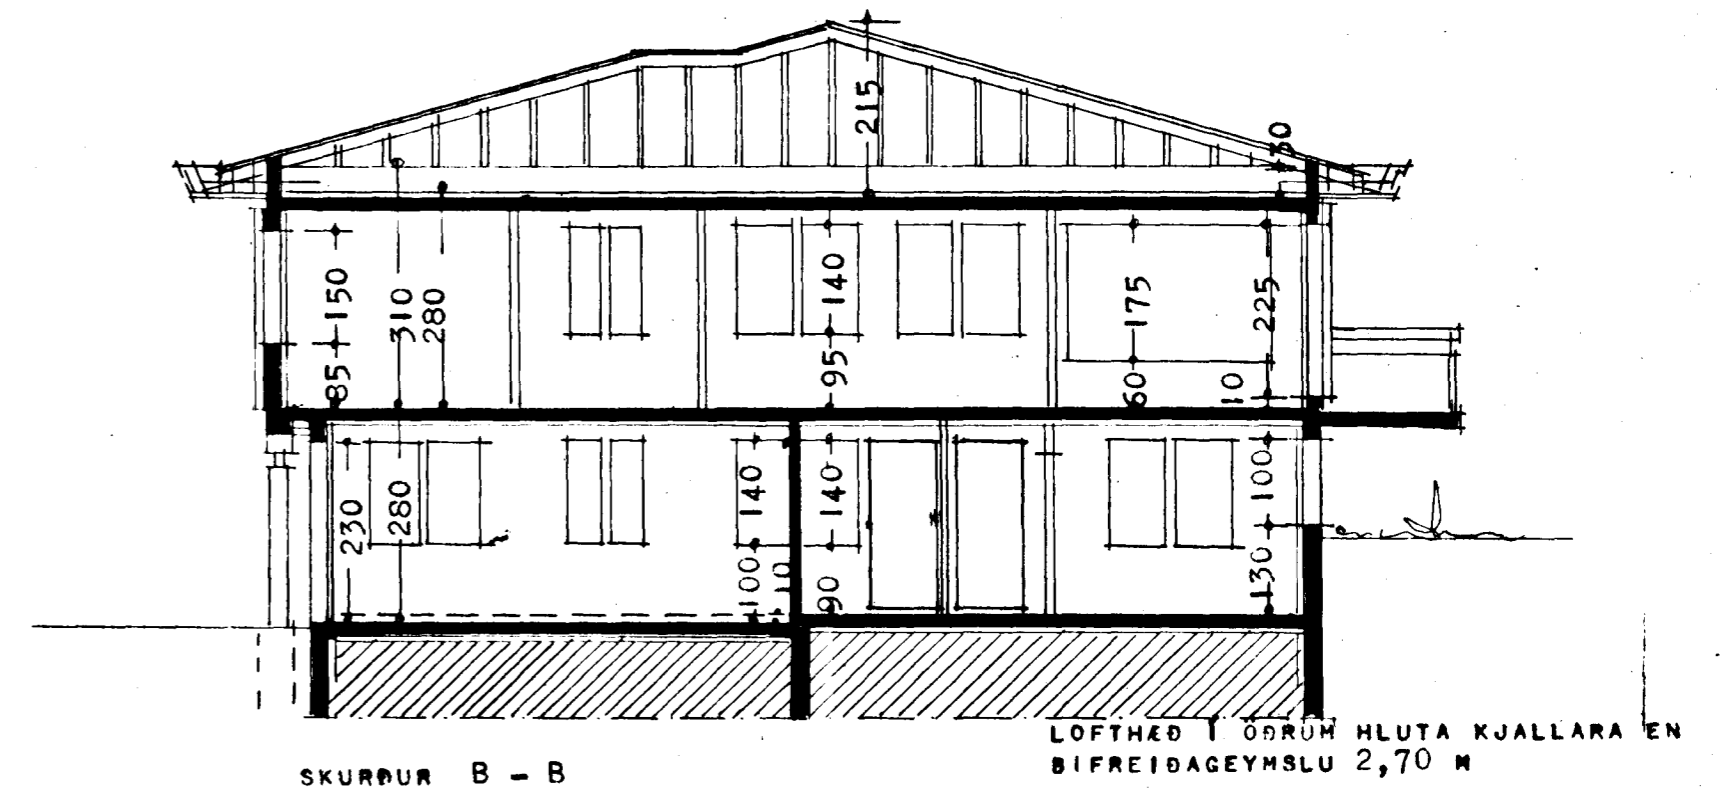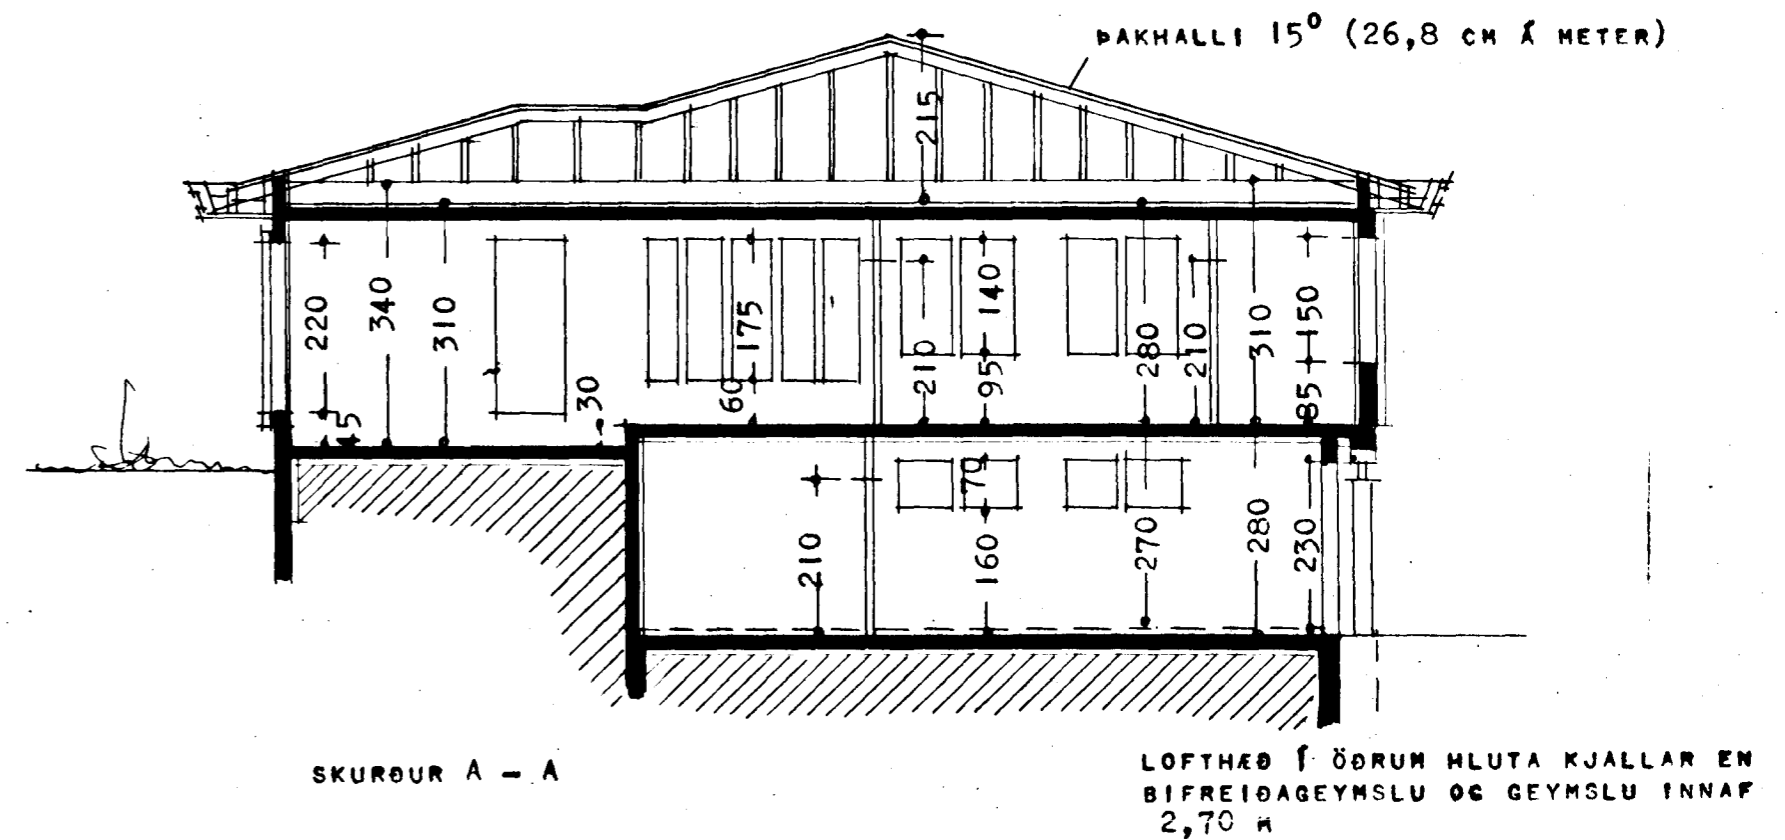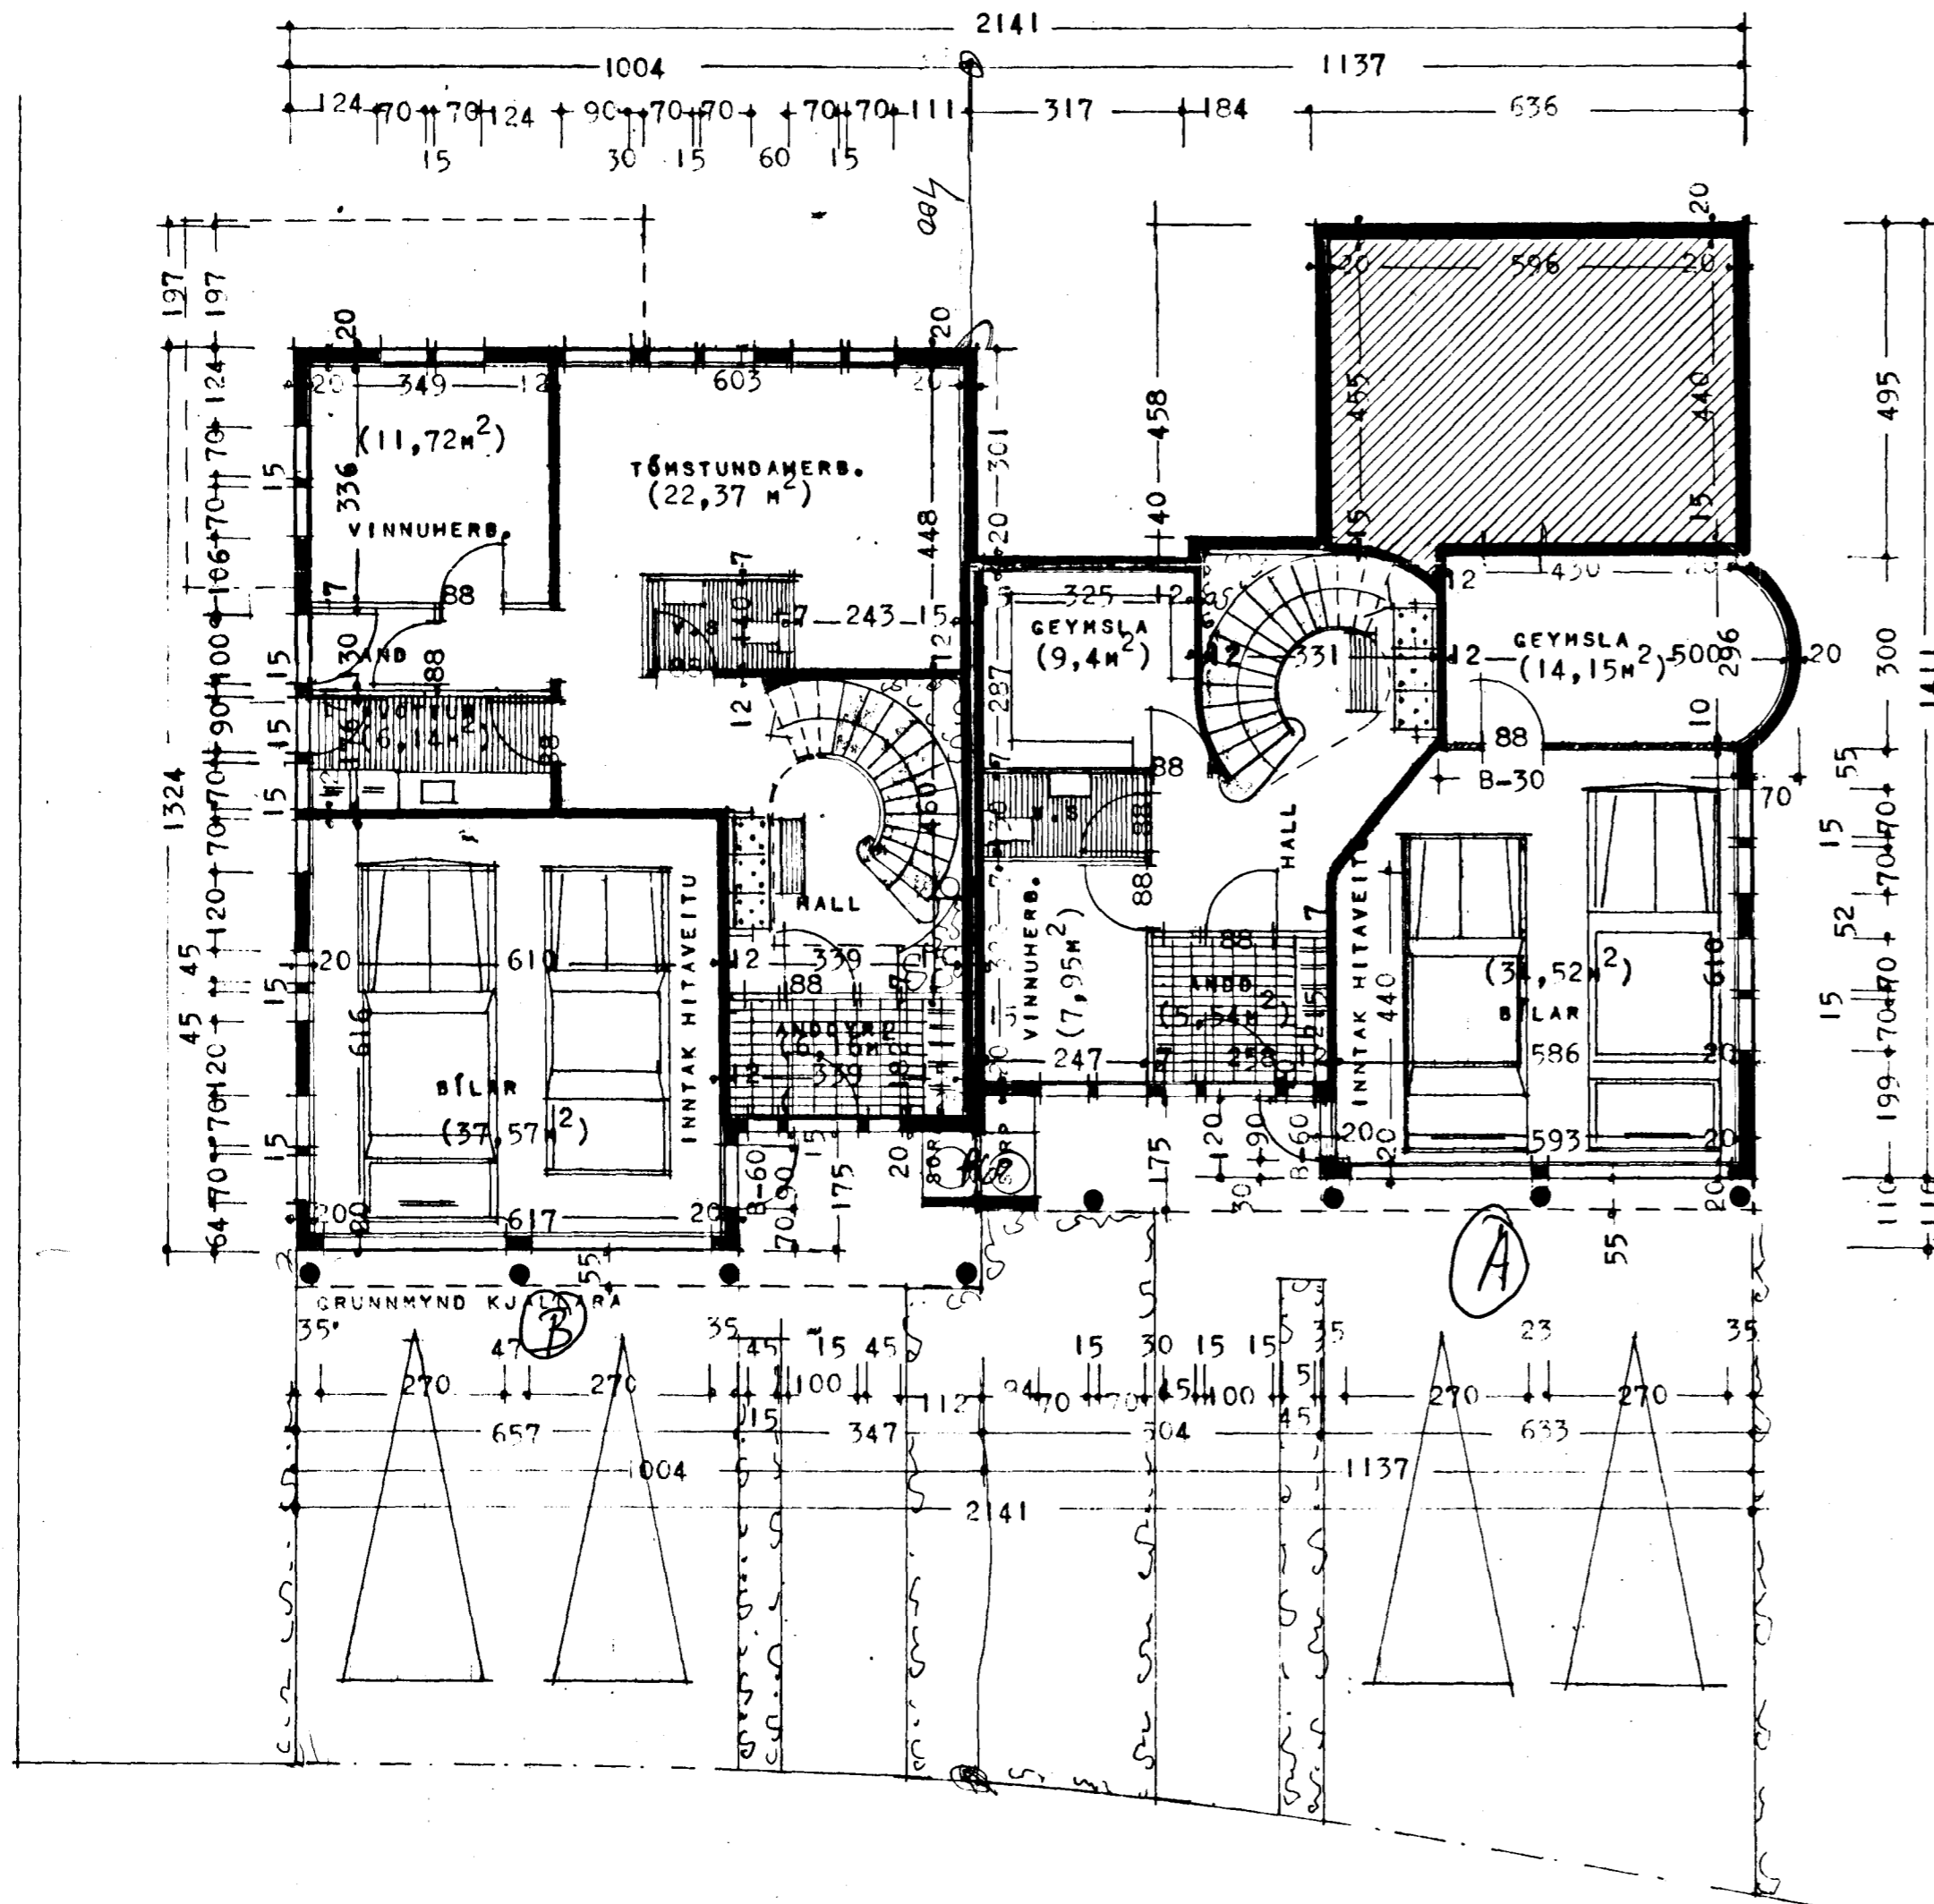

BREYTT Í SEPTEMBER 1983

*J. Gertan Sveinsson*

REYKJAVÍK Í NÓVEMBER 1982

*J. Gertan Sveinsson*