



4950-0120.01 (A)
02 (B)

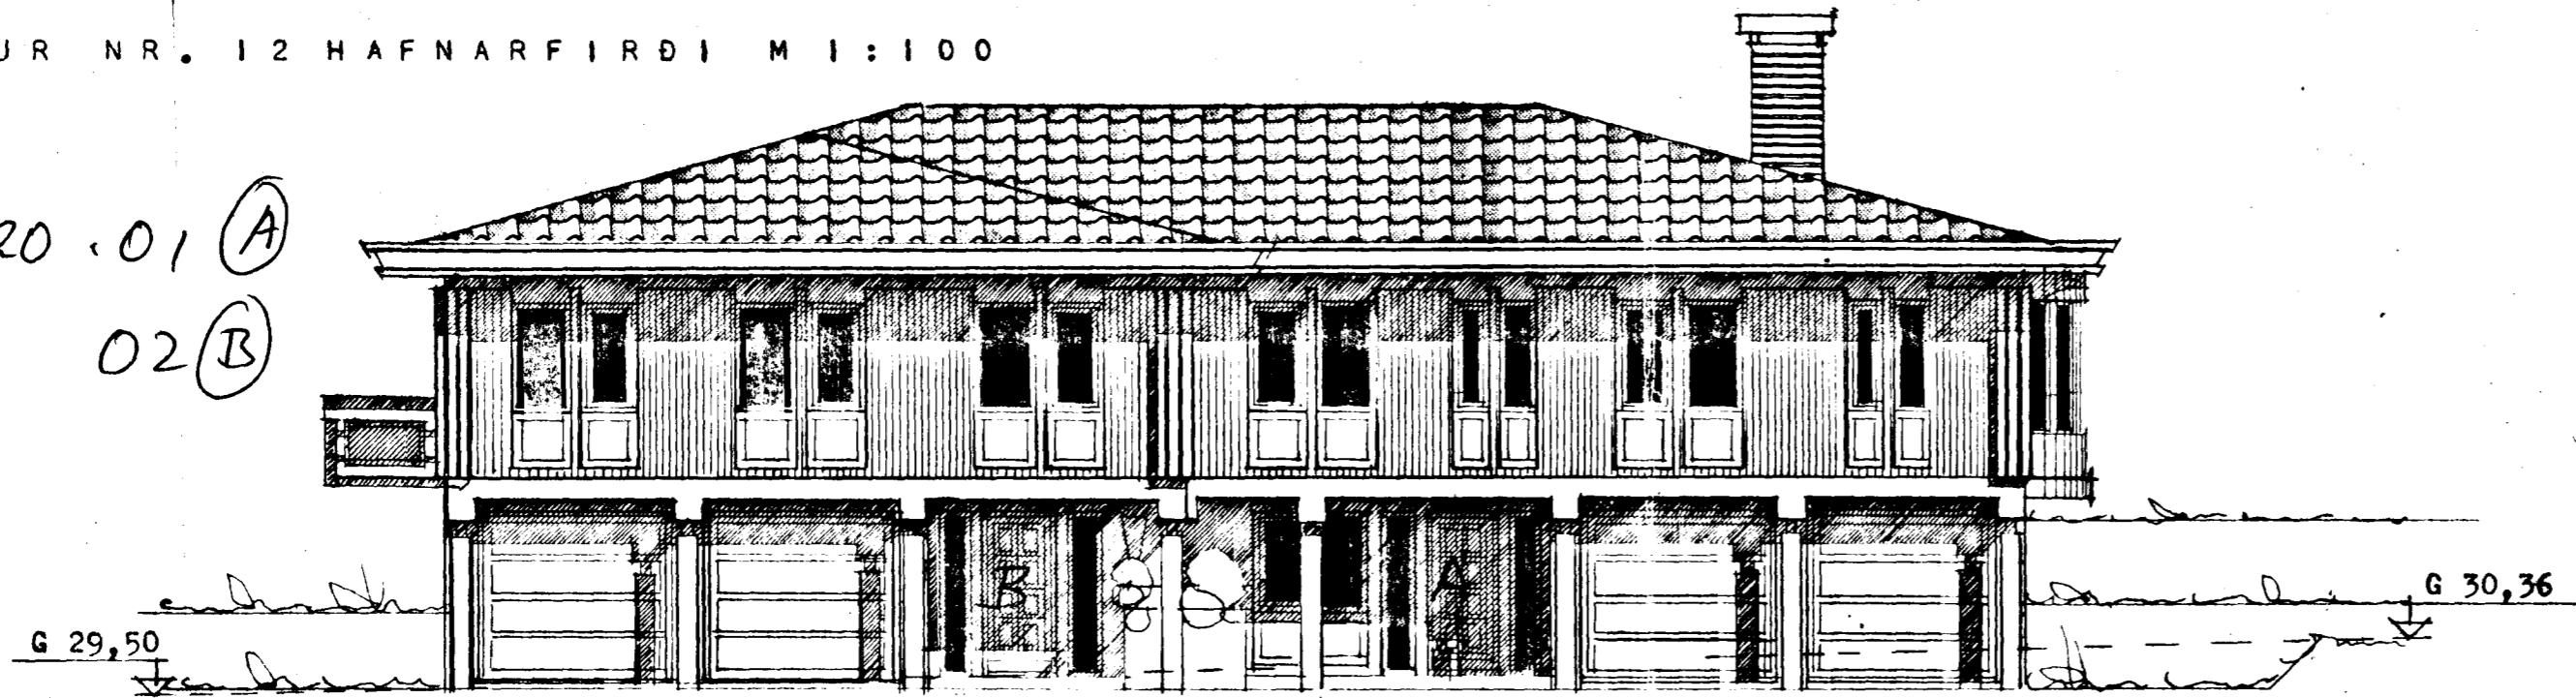


NORÐ-AUSTUR 02 01

Samþykkt á fundi bygginga-
nefndar þ. 27. 11. 1982
BYGGINGAVALTIRIÐ
Í HAFNARFIRÐI
[Signature]


Gagna skal frá omv.
eldstæði í samráði við
elukkviðstjóra

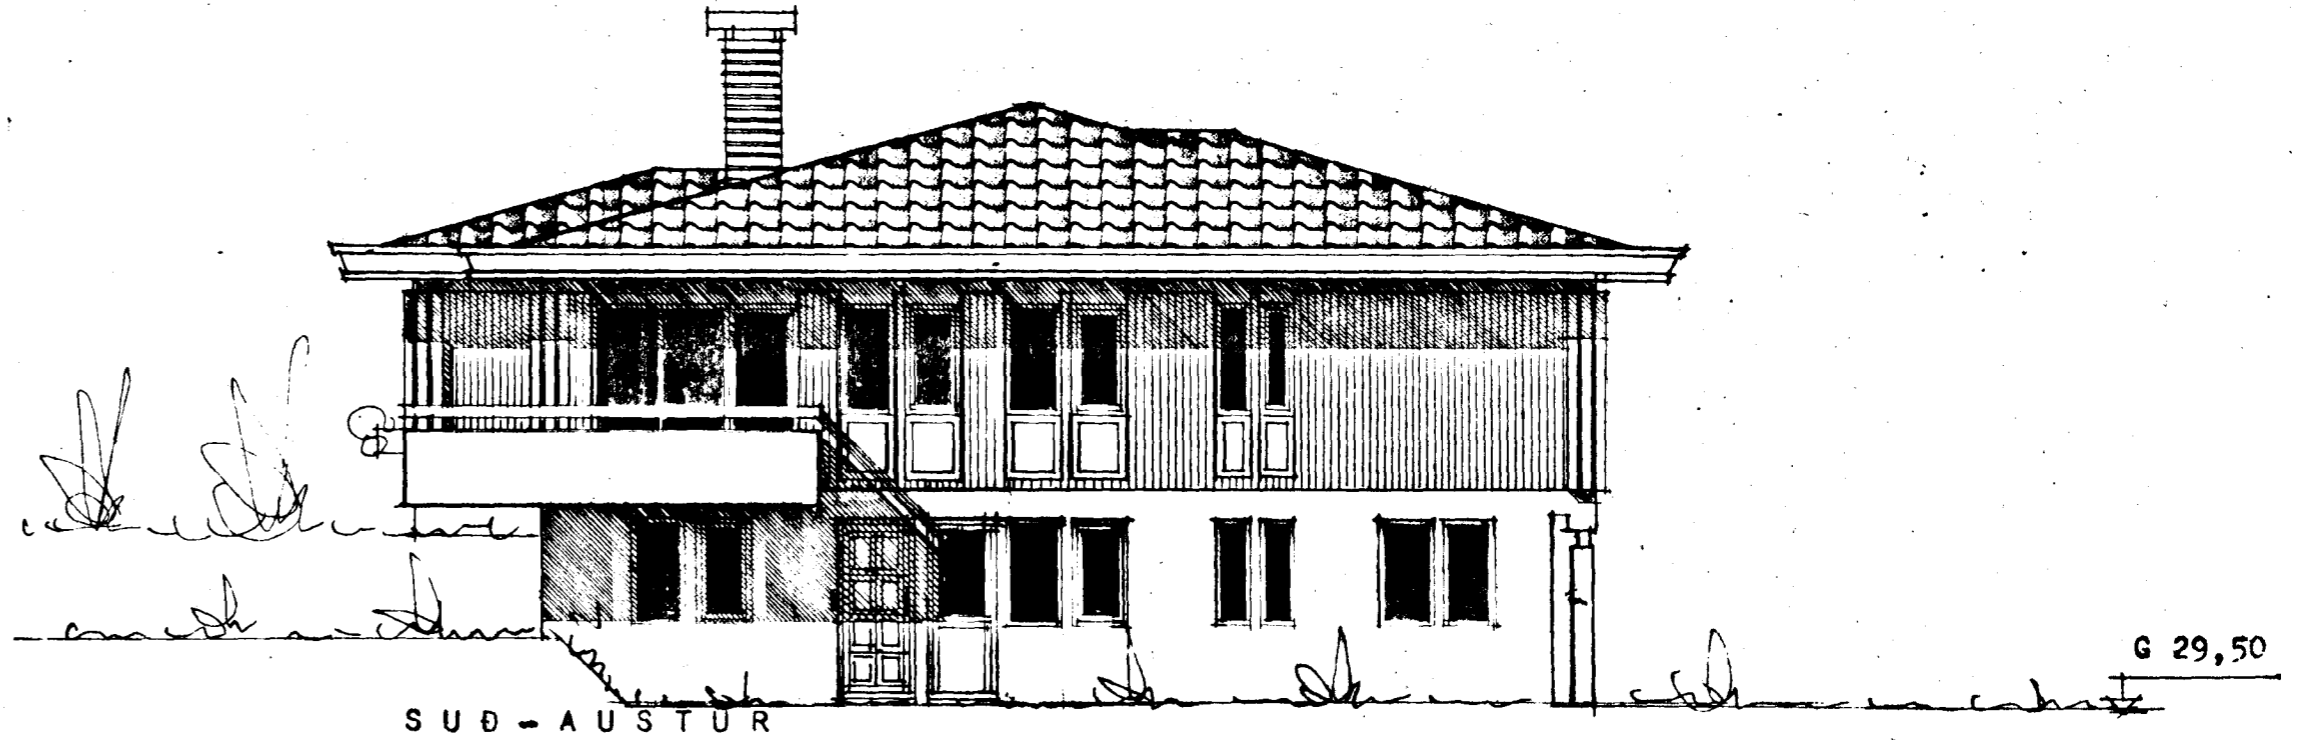

SUD-AUSTUR

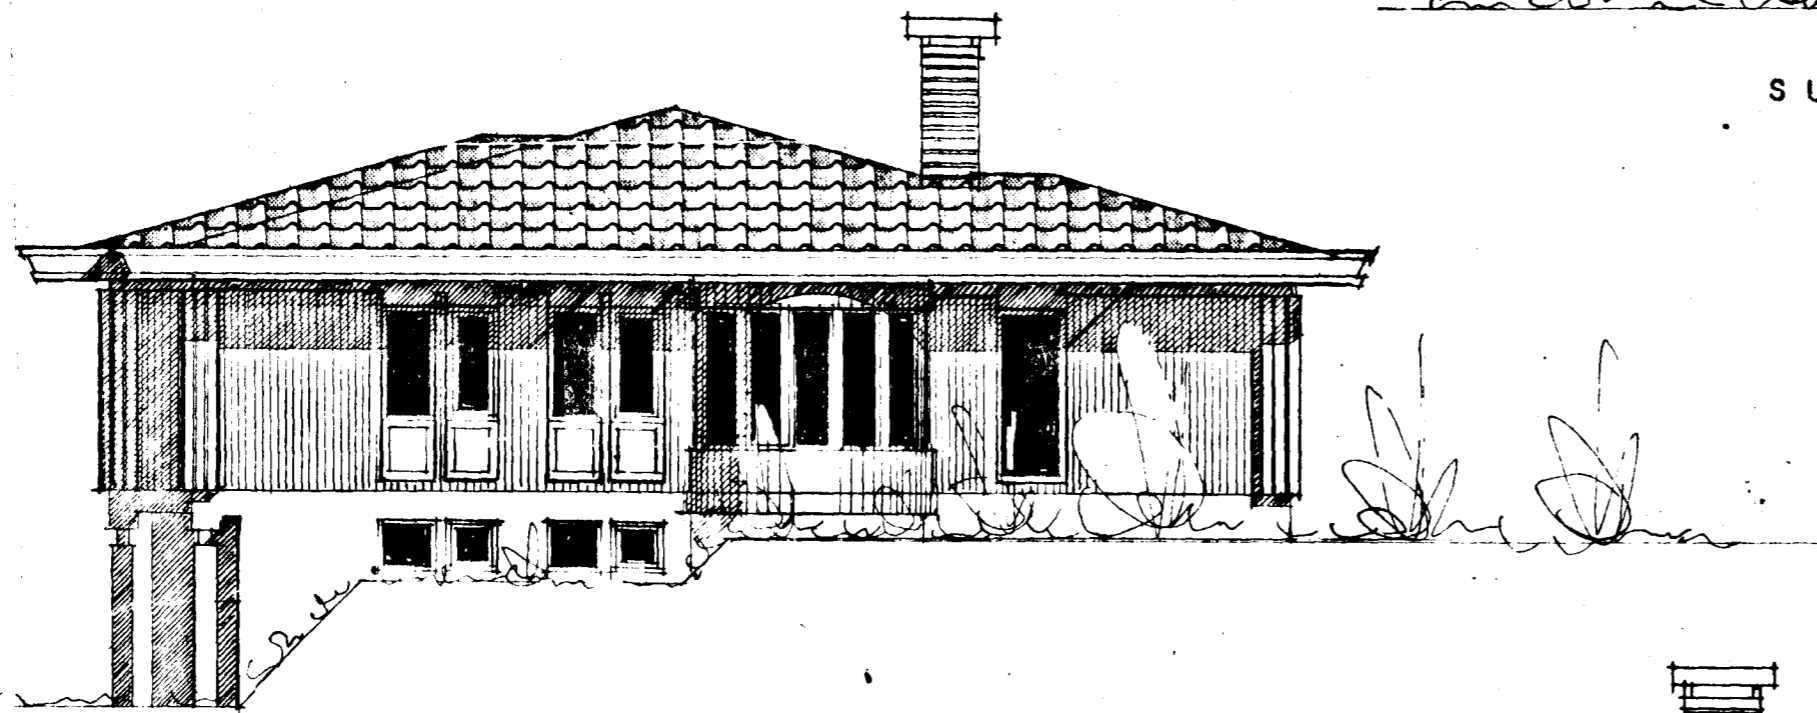

NORÐ-VESTUR

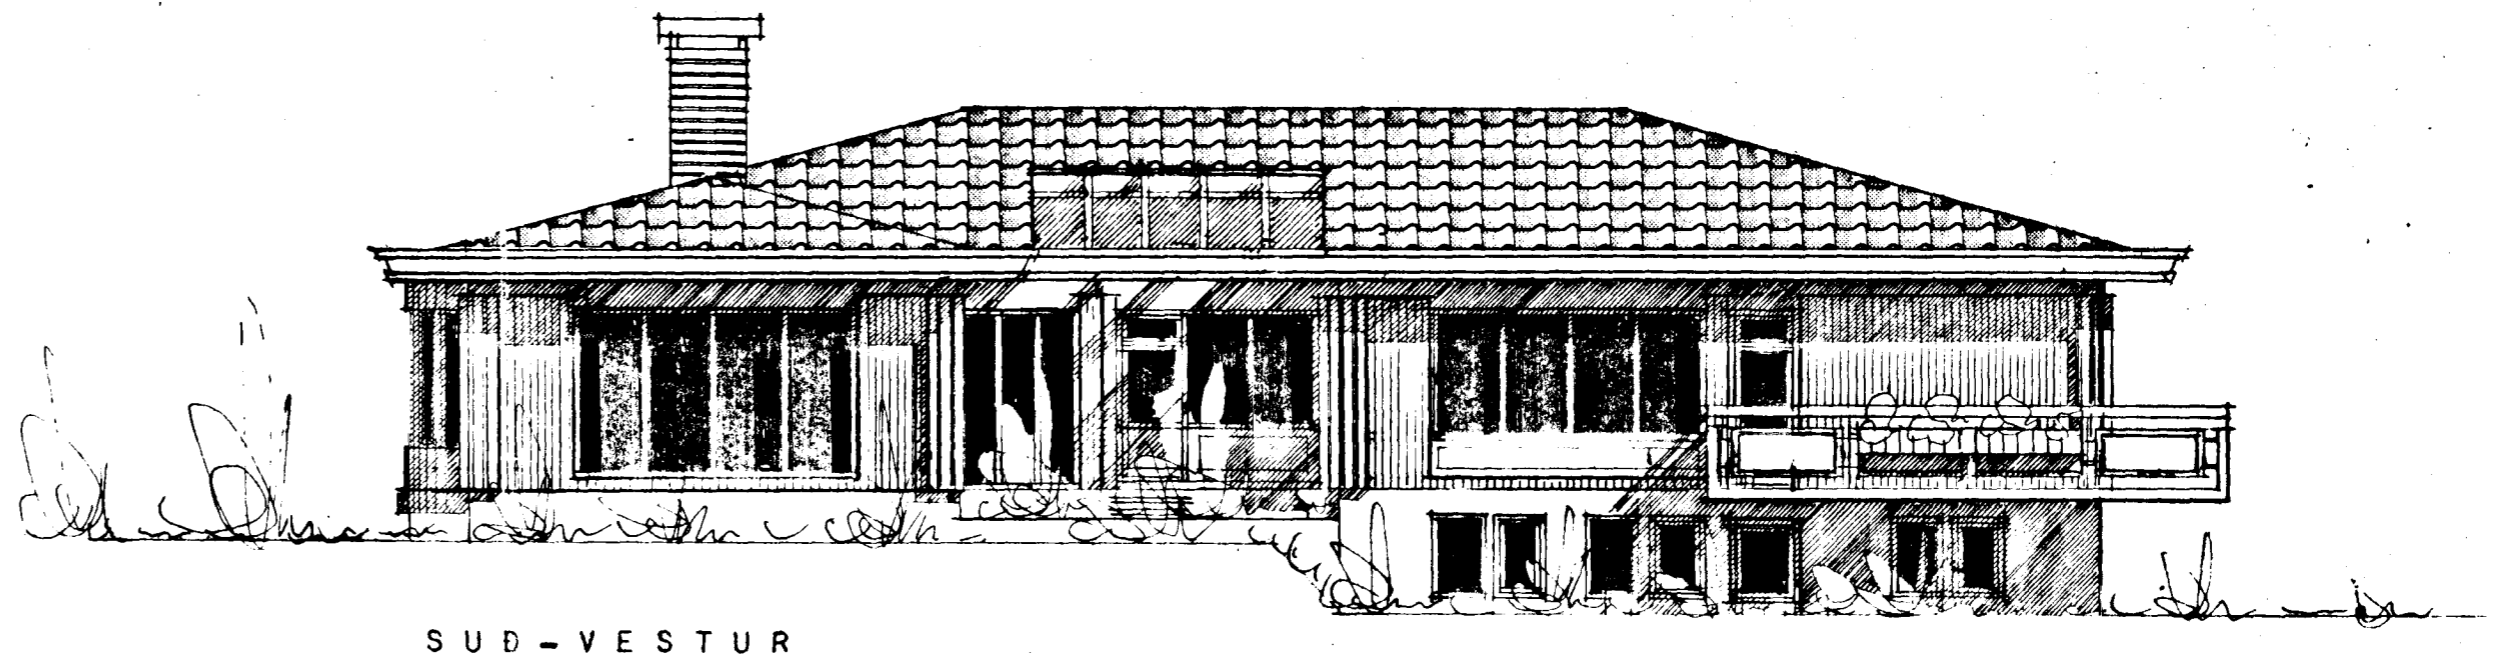

SUD-VESTUR

BREYTT Í SEPTEMBER 1983
[Signature]

REYKJAVÍK Í NÓVEMBER 1982
[Signature]