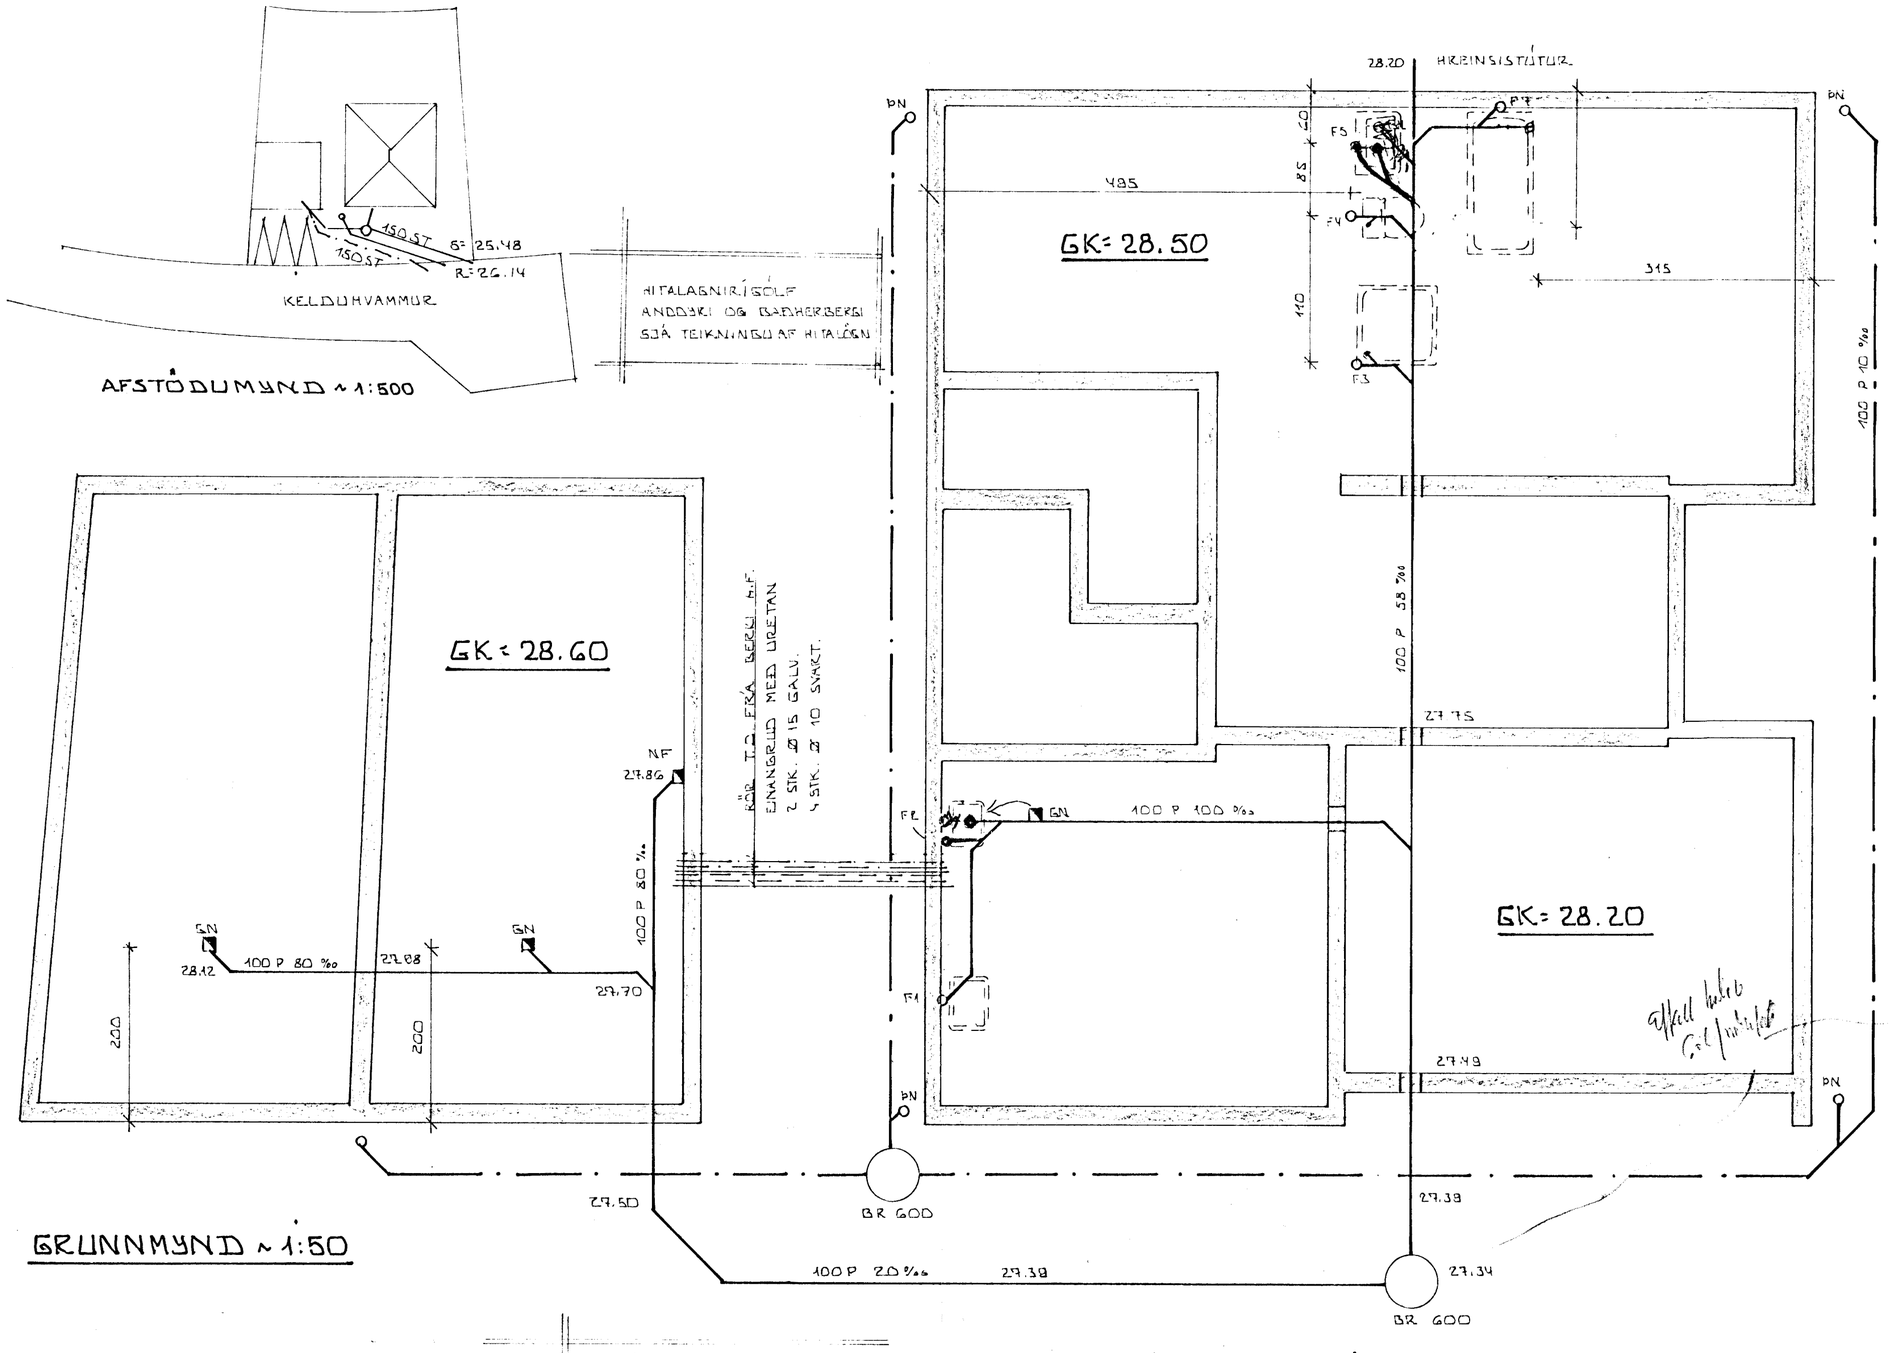


GRUNNMYND ~ 1:50

AFSTÖÐUMYND ~ 1:500

SKÝRINGAR:
ALMENNAR SKÝRINGAR
SJÁ BL. NR. 12.

| BR.NR. | DAGS | EÐLI BREYTINGAR | SIGN. |
|---|---|---|---|
| | | | |

KELDUHVAMMUR 13 HAFNARFIRÐI

GRUNNMYND GRUNNLAGNA.

MÆLIKV. ~ 1:50

DAGS. DES'83
HANNAÐ
TEIKNAÐ
VERK NR. 8238
BLAÐ NR. 03

SIGURÐUR ÞORLEIFSSON TÆKNIFRÆÐINGUR F.T.F.I.
STRANDGÖTU 11 HAFNARFIRÐI SÍMI 54751