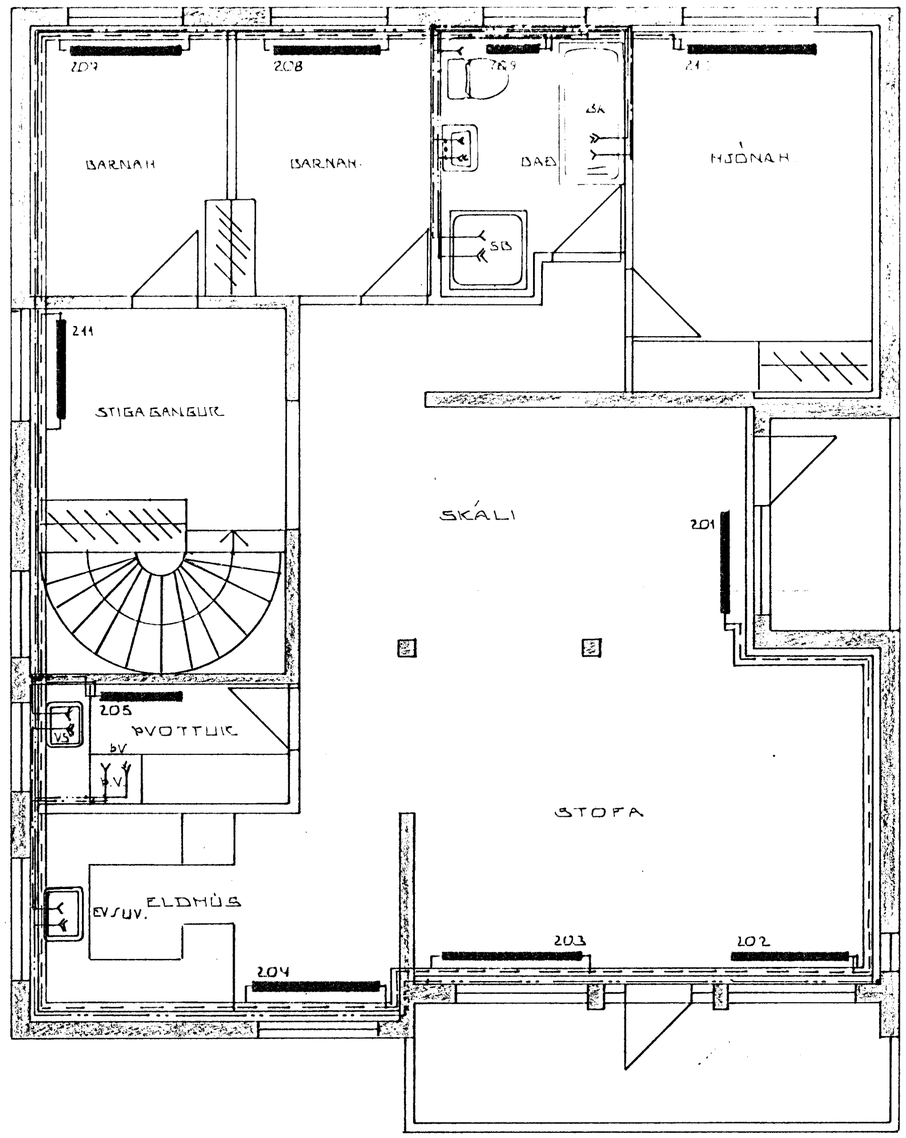

GRUNNMYND ~ 1:50

24. jan. 1984
HAFNARFJARÐARBÆR
BYGGINGAFULLTRÚINN

SKÝRINGAR:
ALMENNAR SKÝRINGAR SJÁ BL. NR. 12

BR.NR.	DAGS	EÐLI BREYTINGAR	SIGN.
	JAN '84	LEGA LAGNA	

KELDUHVAMMUR 13 HAFNARFIRÐI

HITA- VATNS OG FRÁRENNSLISLAGNIR.

2. HÆÐ

MÆLIKV. ~ 1:50

DAGS. FEB.'83
HANNAÐ
TEIKNAÐ
VERK NR. 8238

SIGURÐUR ÞORLEIFSSON TÆKNIFRÆÐINGUR F.T.F.I.

STRANDGÖTU 11 HAFNARFIRÐI SÍMI 54751

BLAÐ NR. 09