

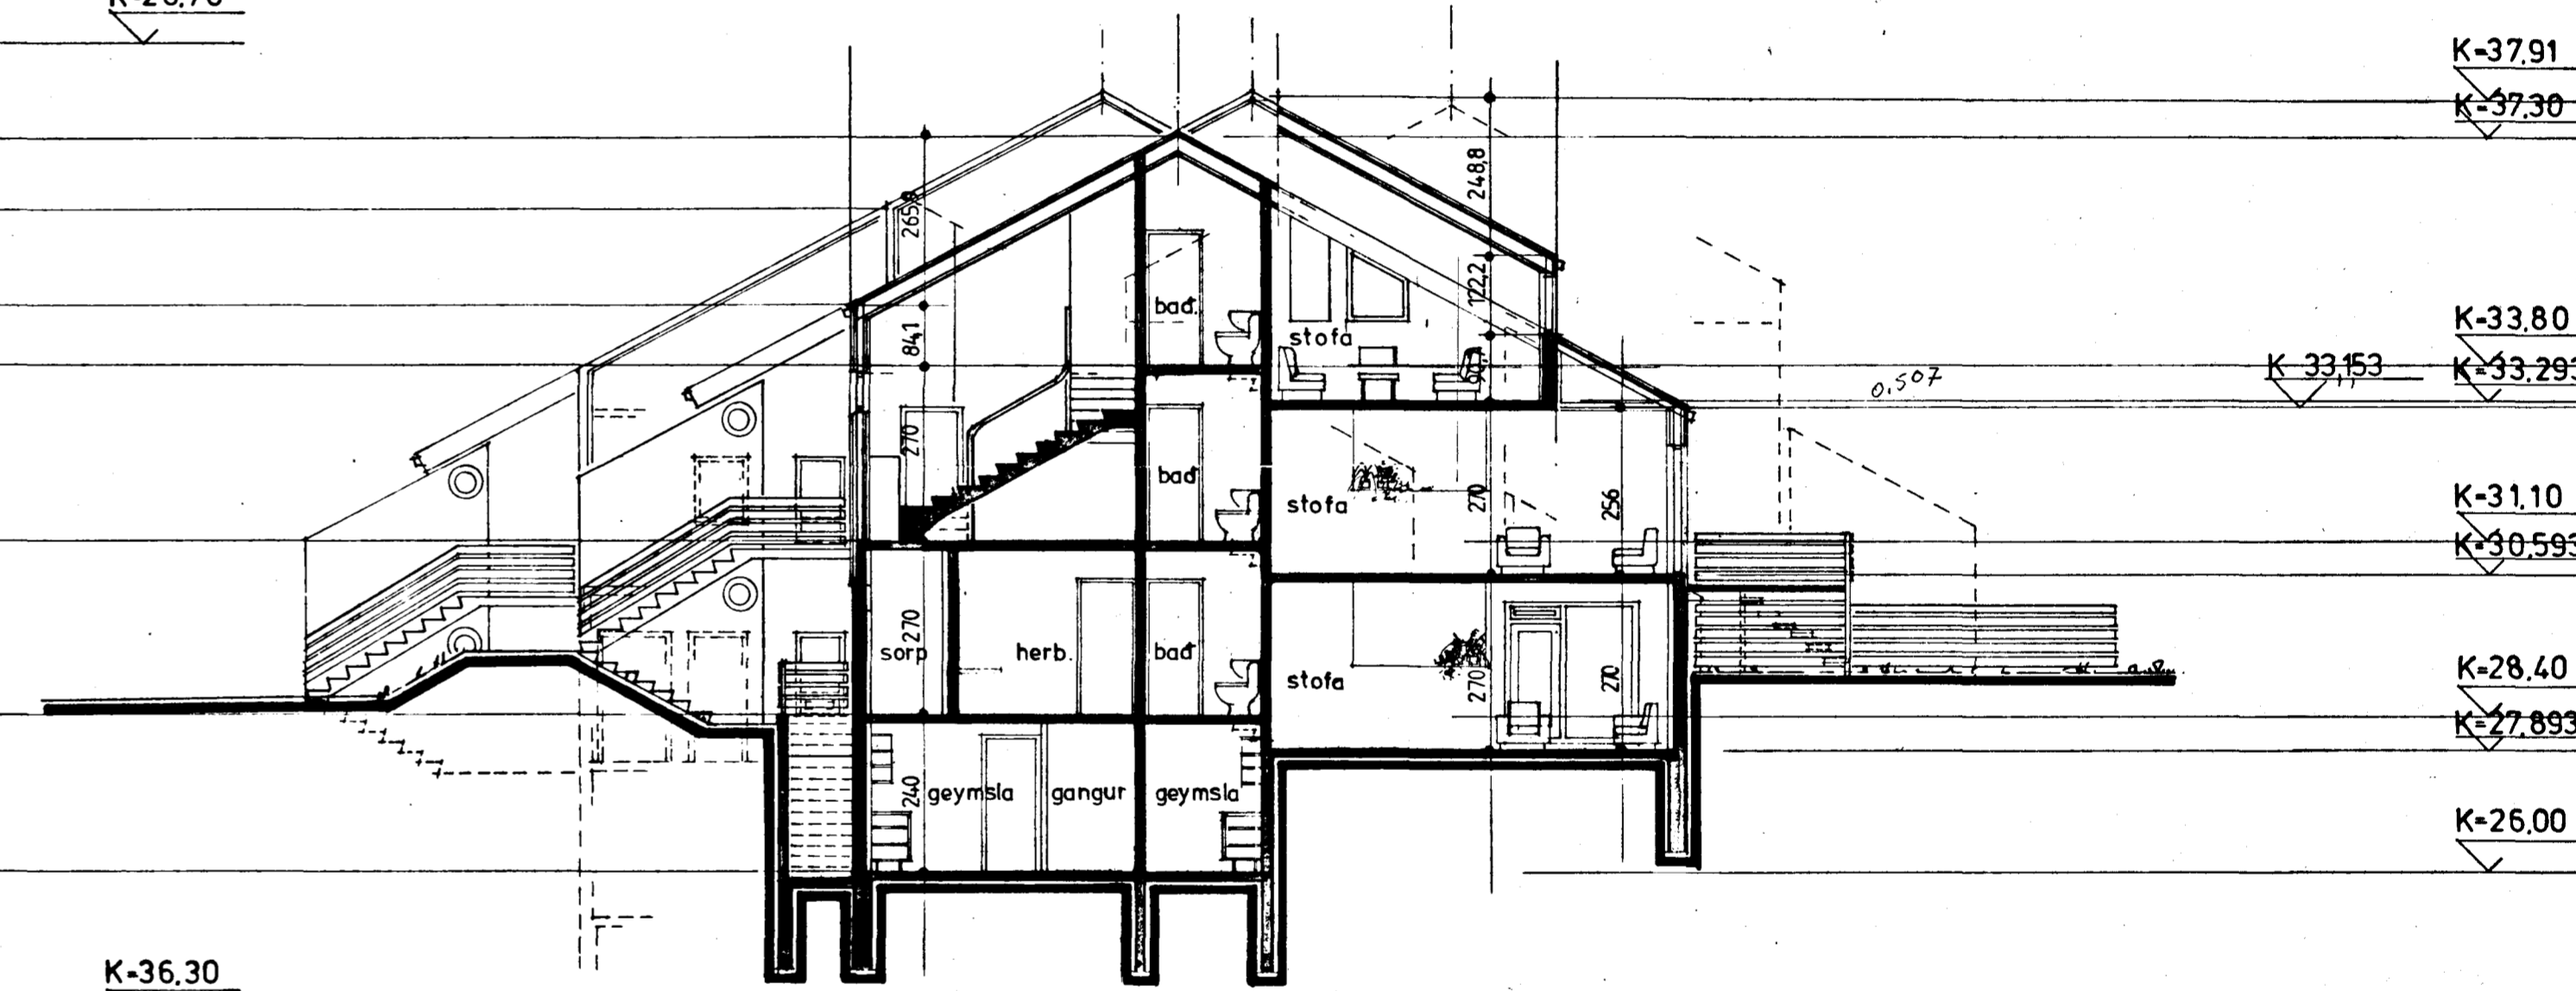
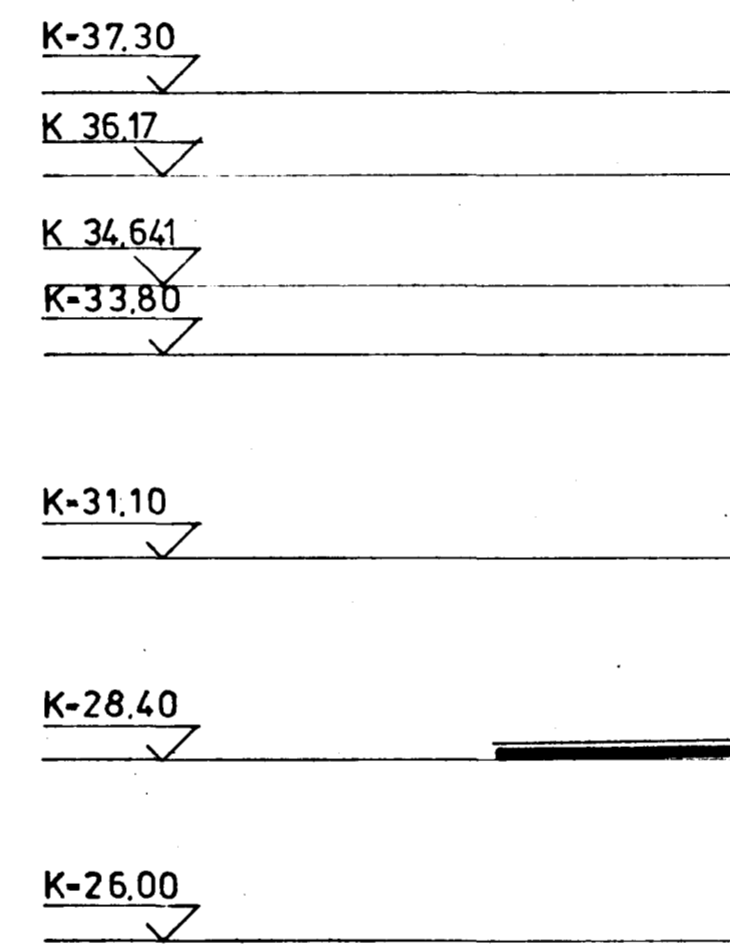


sneiðing C-C

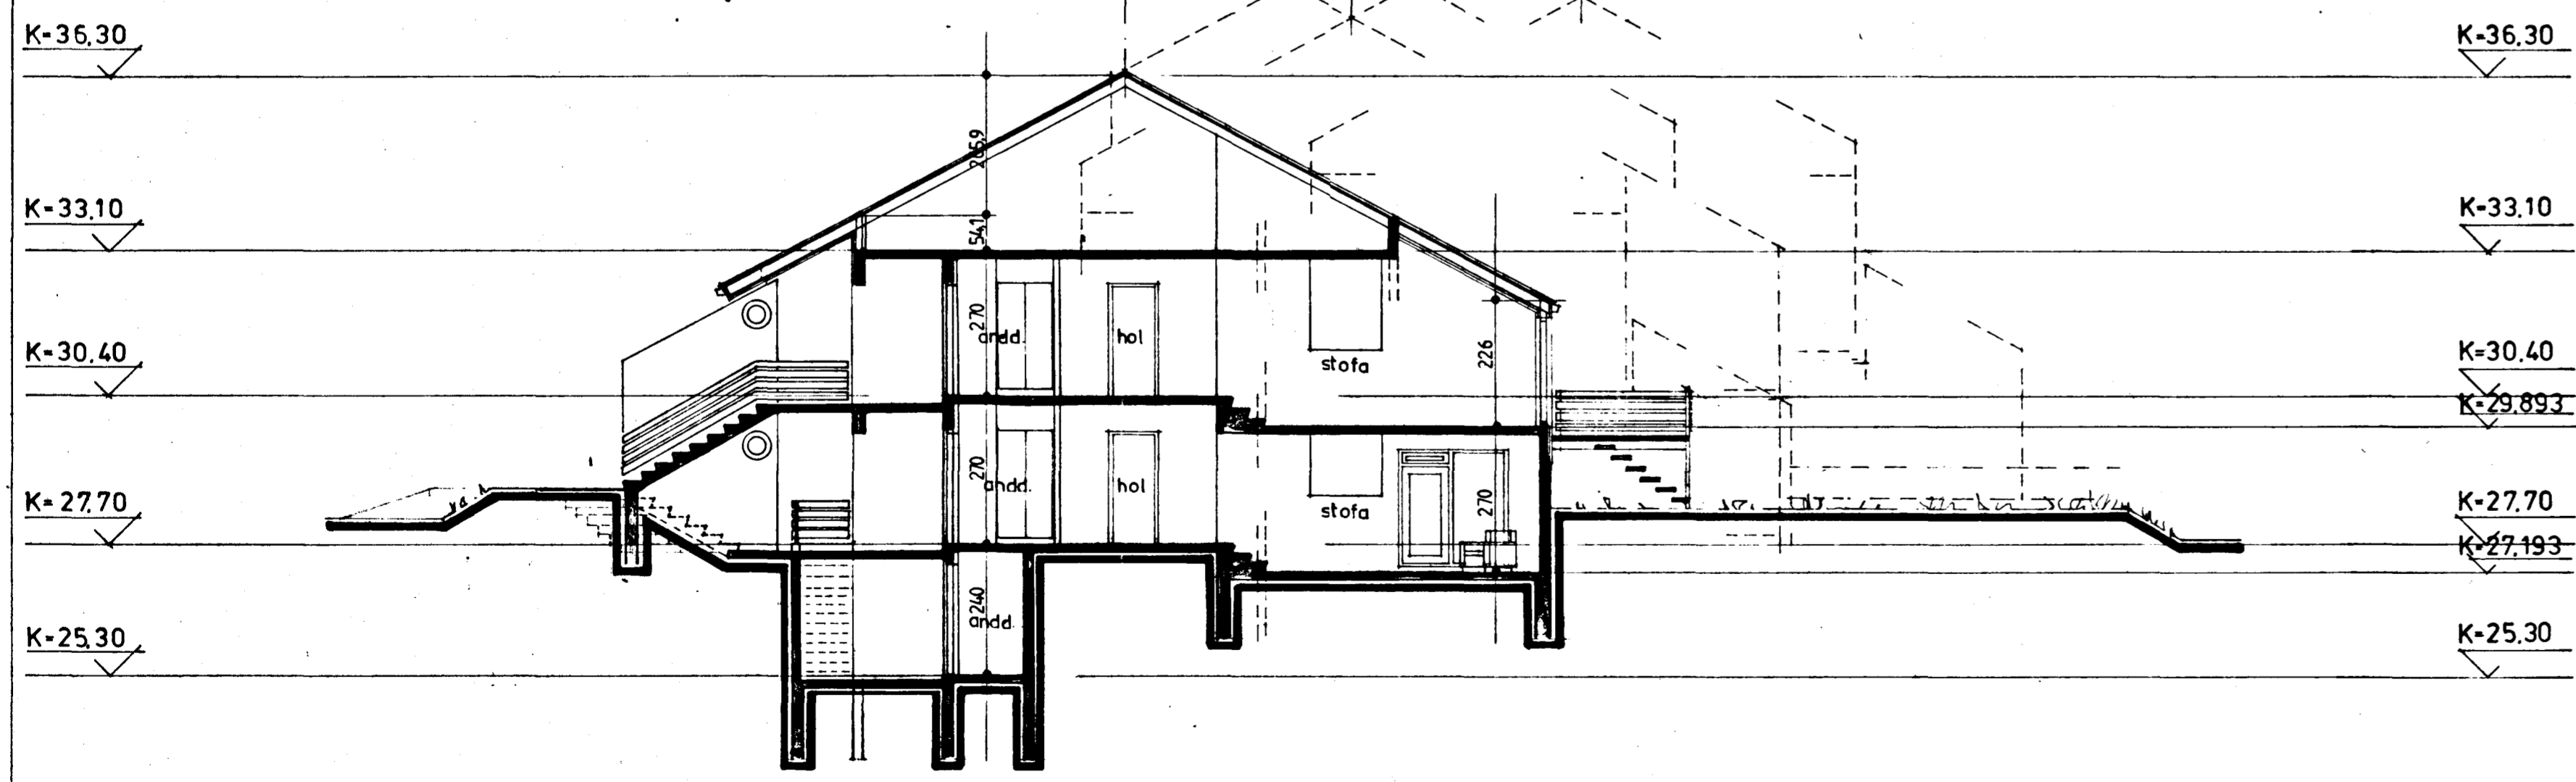

sneiðing B-B

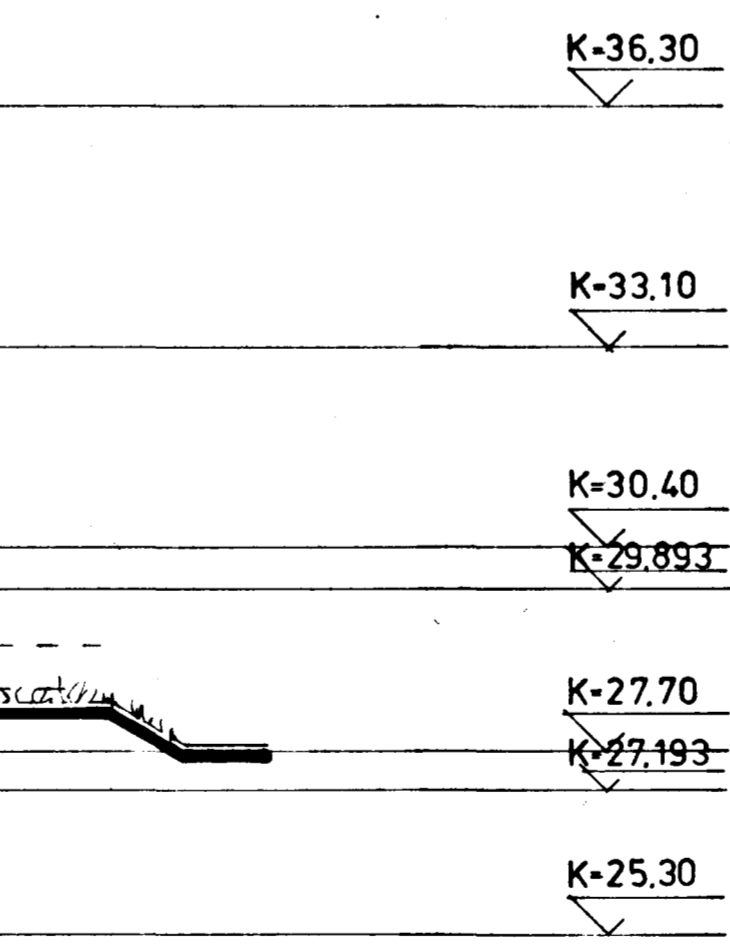

sneiðing A-A

HELSTU SKÝRINGAR:

BÚÐIR	BRÚTTÓ FLATARMÁL	RÚMMÁL
1	243,4 m ²	863 m ³
2	322,6 m ²	927 m ³
3	265,9 m ²	904 m ³
BÚÐIR 1-3 SAMTALS	831,9 m ²	2694 m ³

BURÐARVIRKI HÚSANNA ERU ÚR JÄRNBEINTRI STEINSTEYPU.
 ÞAKVIRKI ÚR TIMBRI KLÆDDU MED JÄRNI. Á SAMÁ HÁTT
 ERU LANGHLÍÐAR ÚR TIMBRI KLÆDDAR JÄRNI YST,
 EINANGRÁÐAR MED 125 MM. GLERULL, MED 13 MM. VINDPÉTTI-
 LAG (OLJUSODIÐ TRÉTEX), KLÆDDAR 15 MM. PÉTTPRESSUÐUM
 SPÓNAPLÖTUM AÐ INNAN, BRUNAPÓL B-60. SBR TEIKNINGU
 NR. 0010
 K-GILDI SKV. ÍST. 66