

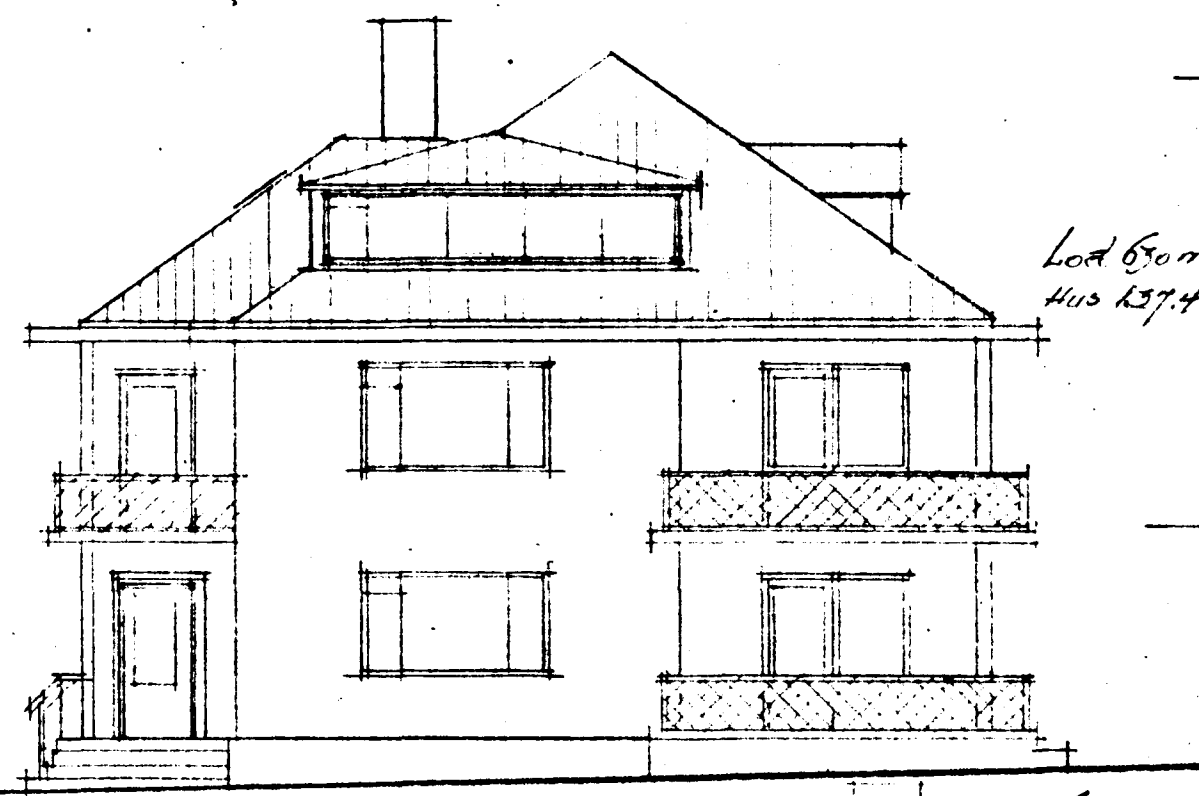


KELDUHVAMMUR NR. 4 ; HAFNARF. breyting á þaki 1:100

Samþykkt af höfuðbygginga-
nefndinni þ. 30. 6. 1965
BYGGINGAFLUTUINN
I HAFNARHRÍÐI
[Signature]



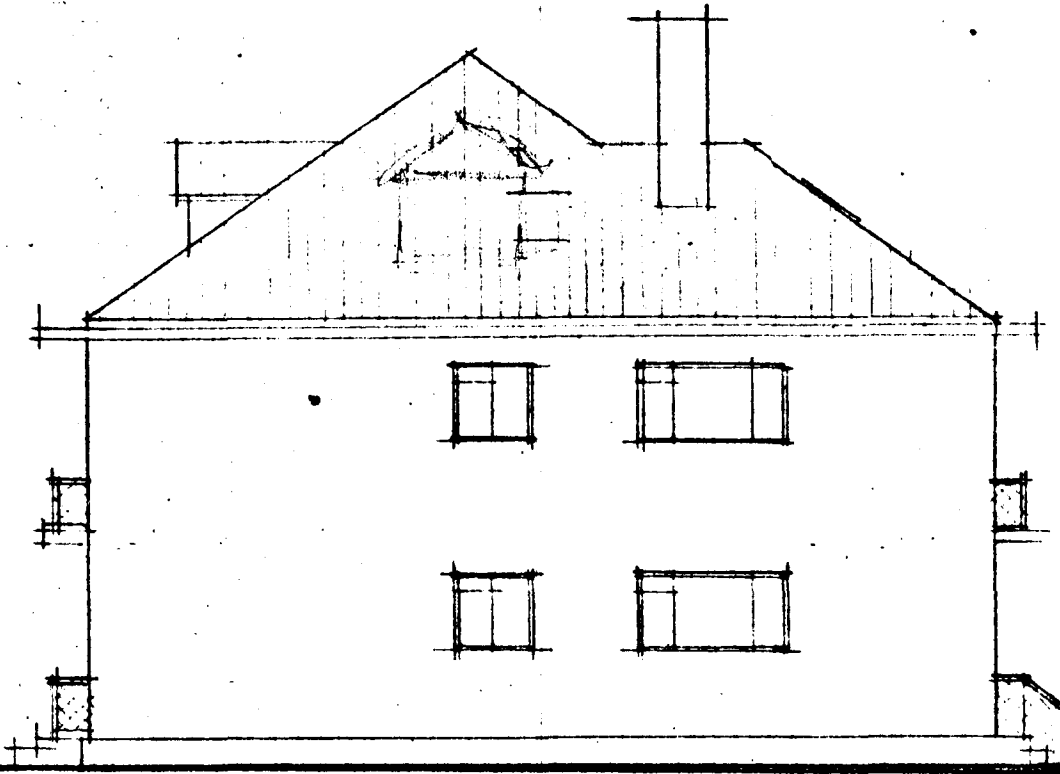


Lod 650 m²
Hús 137.4 m²
3000

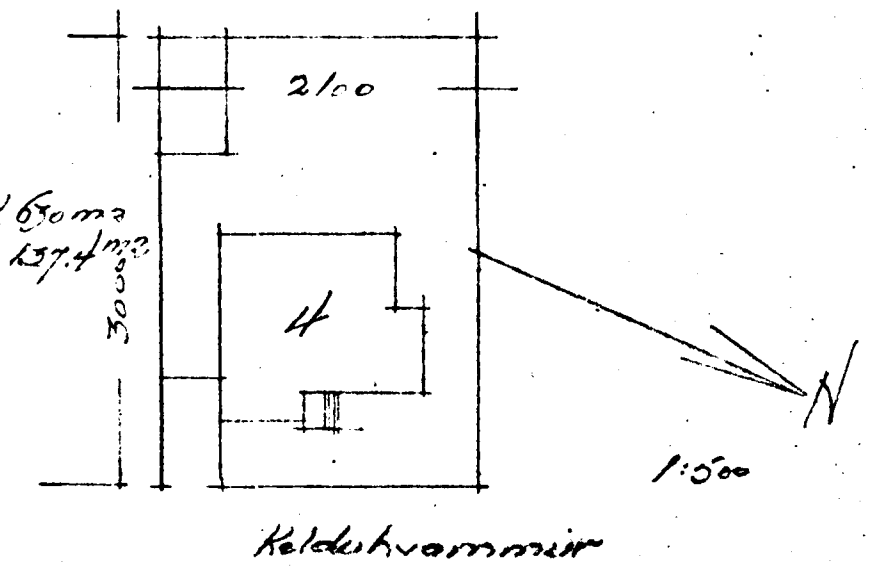

Vestur

tifftopdf - www.rubissoftware.com Demo Version

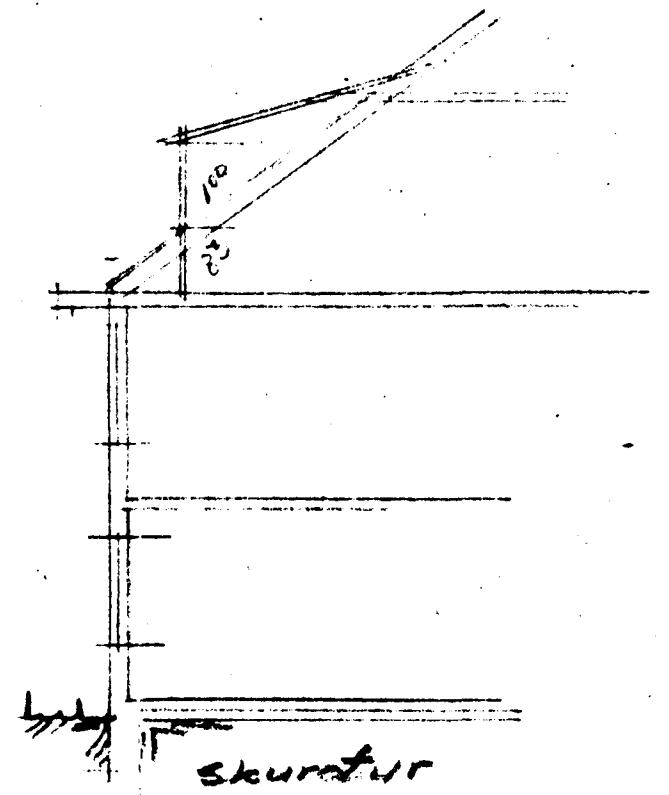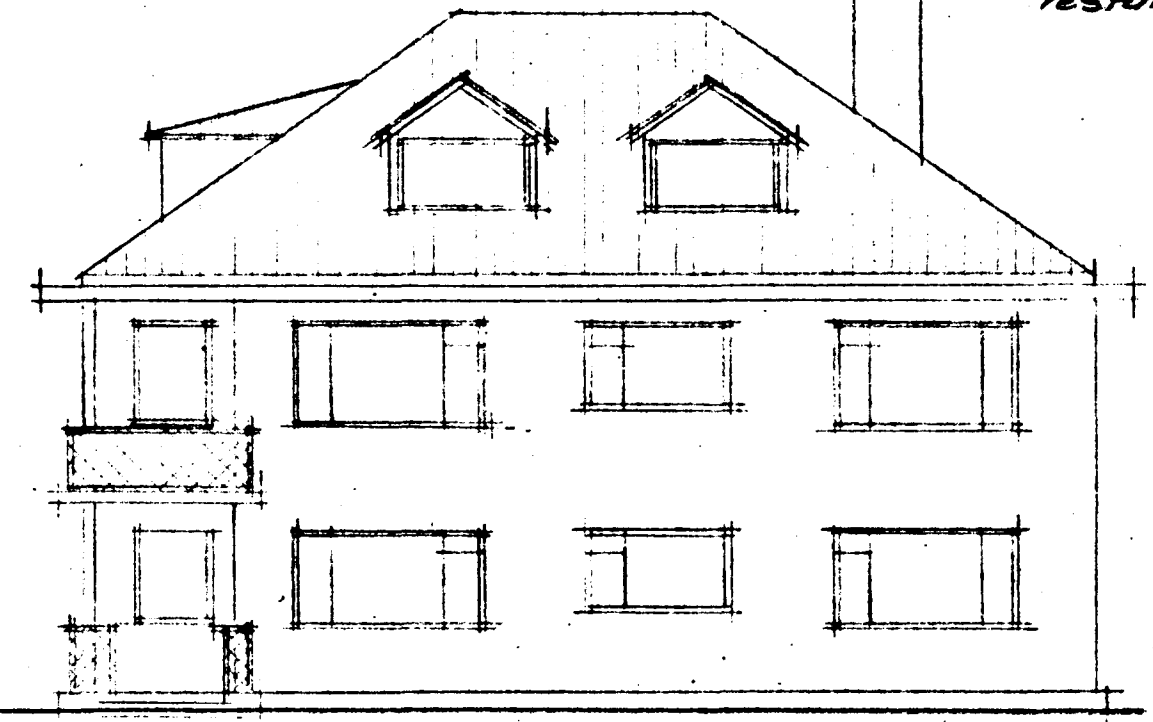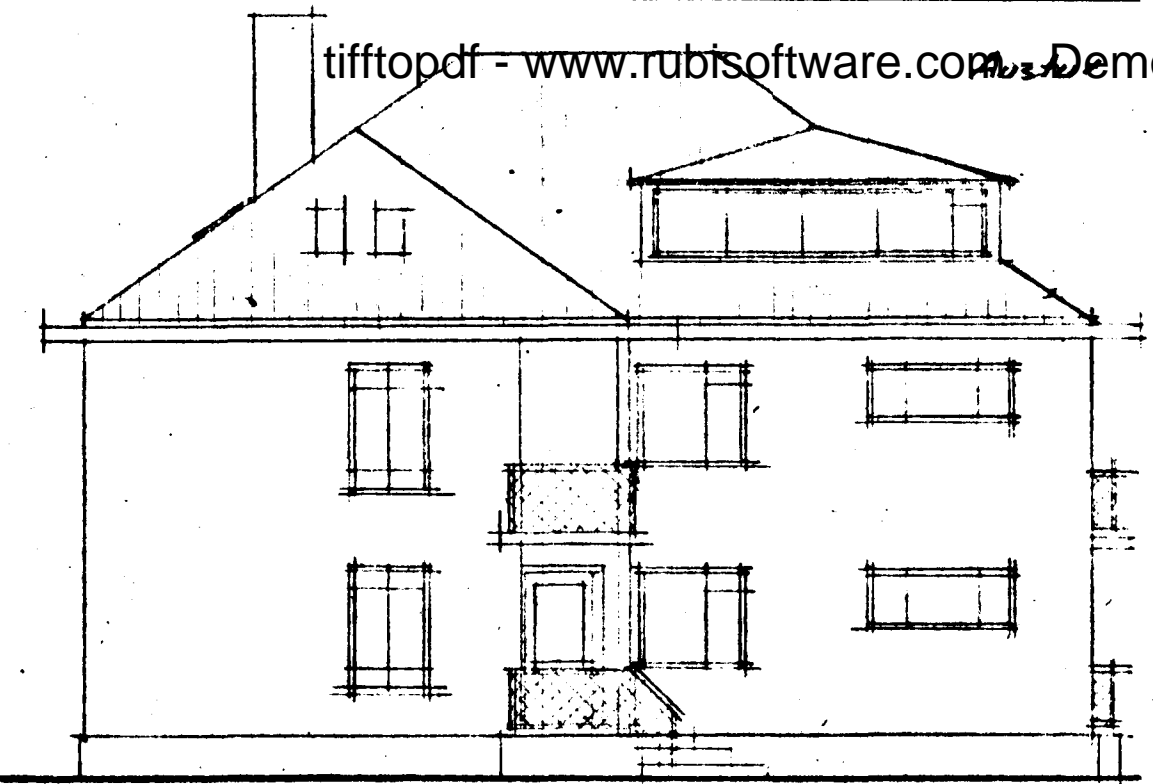

Norður

Suður

Hafnarf. i. júní 65
B. Guðmundsson