



Samþykkt á fundi bygginga-  
nefndar þ. 19. 1993  
BYGGINGAFULLTRÚINN  
Í HAFNARFIRÐI  
Sigrún Halldóttir

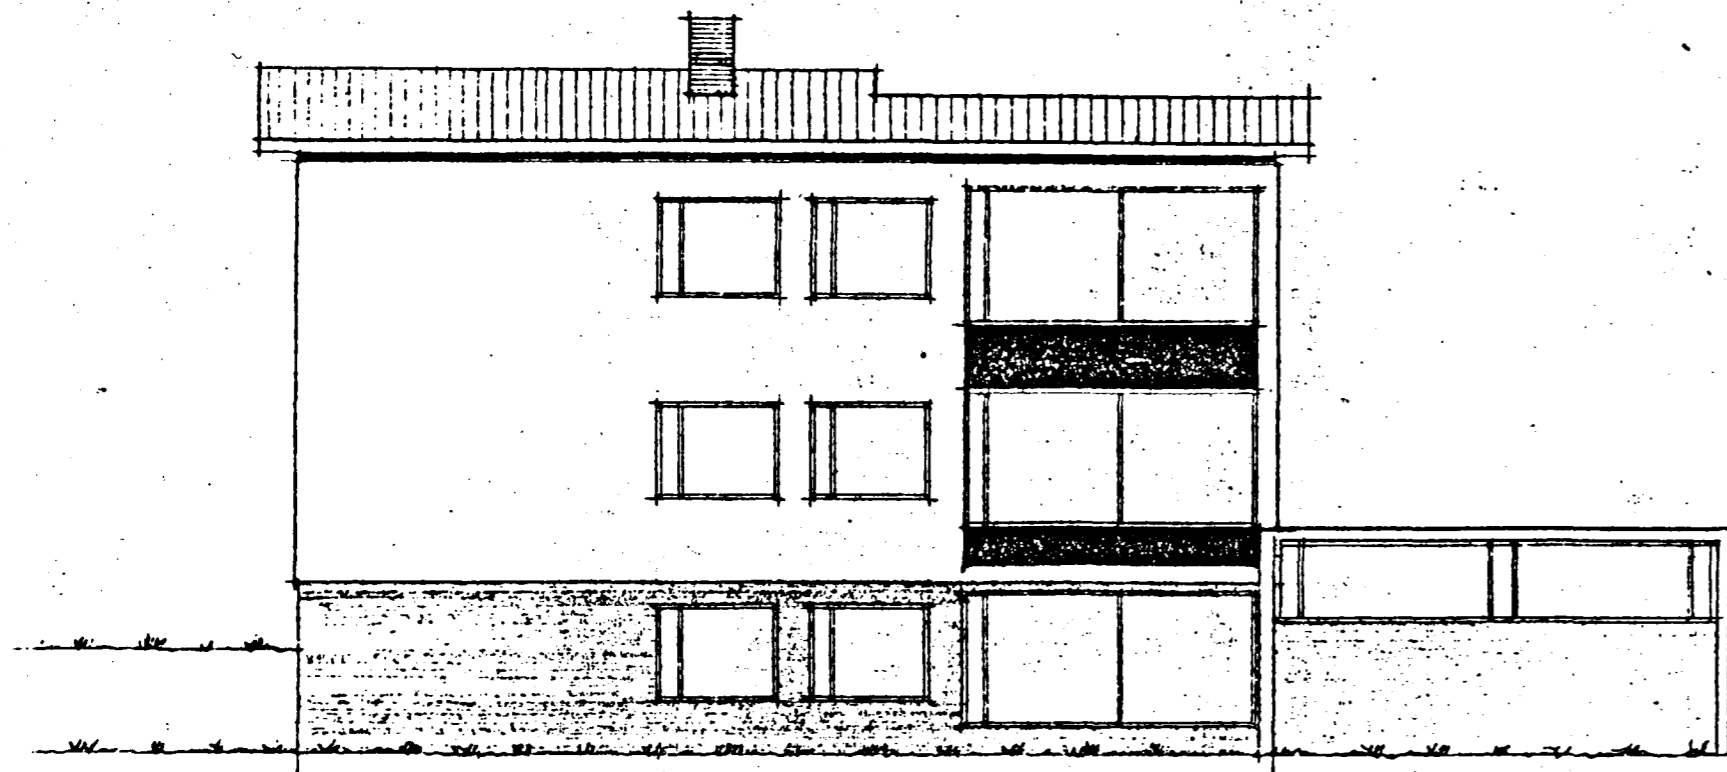

AUSTUR

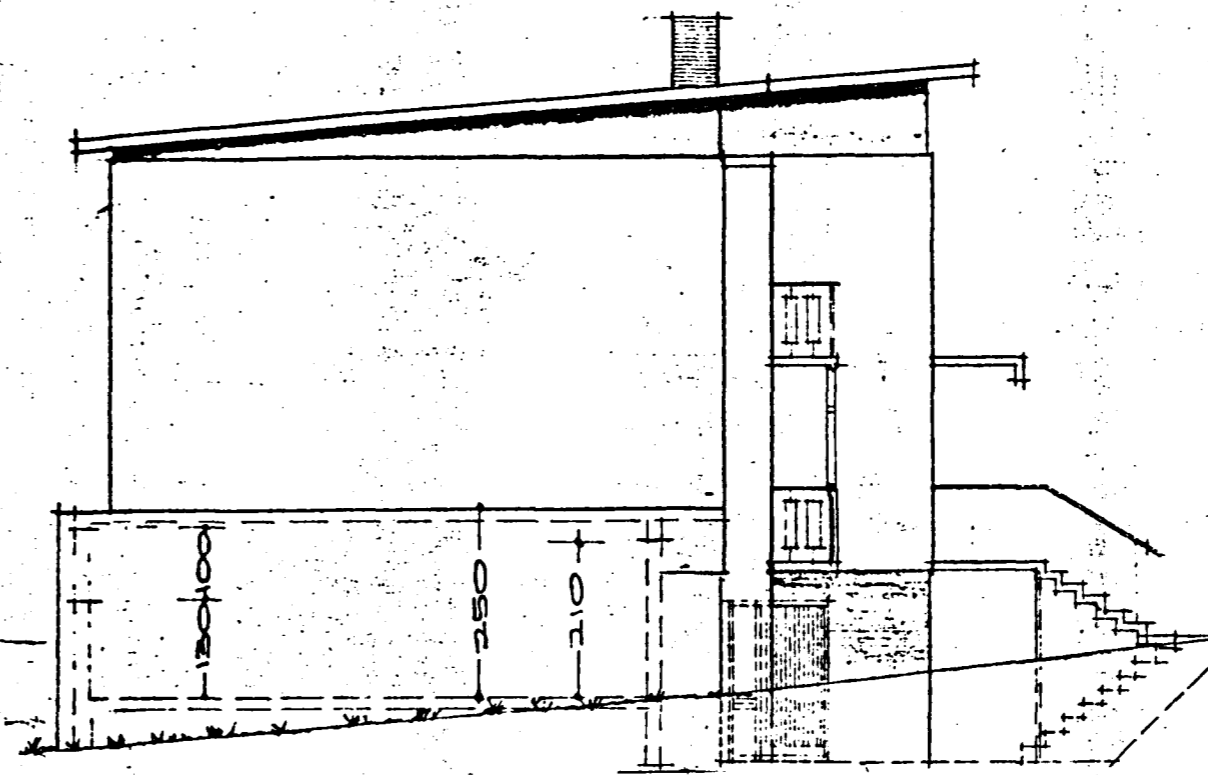


NORÐUR

13. ágúst '93


Samþykkt breiðing  
á lokum svala þeirra  
Fríðu D. Jónsdóttur  
'El. Rúnarsonarsonar

Eigendur Jónhanna

tifftopdf - www.rubissoftware.com - Demo Version

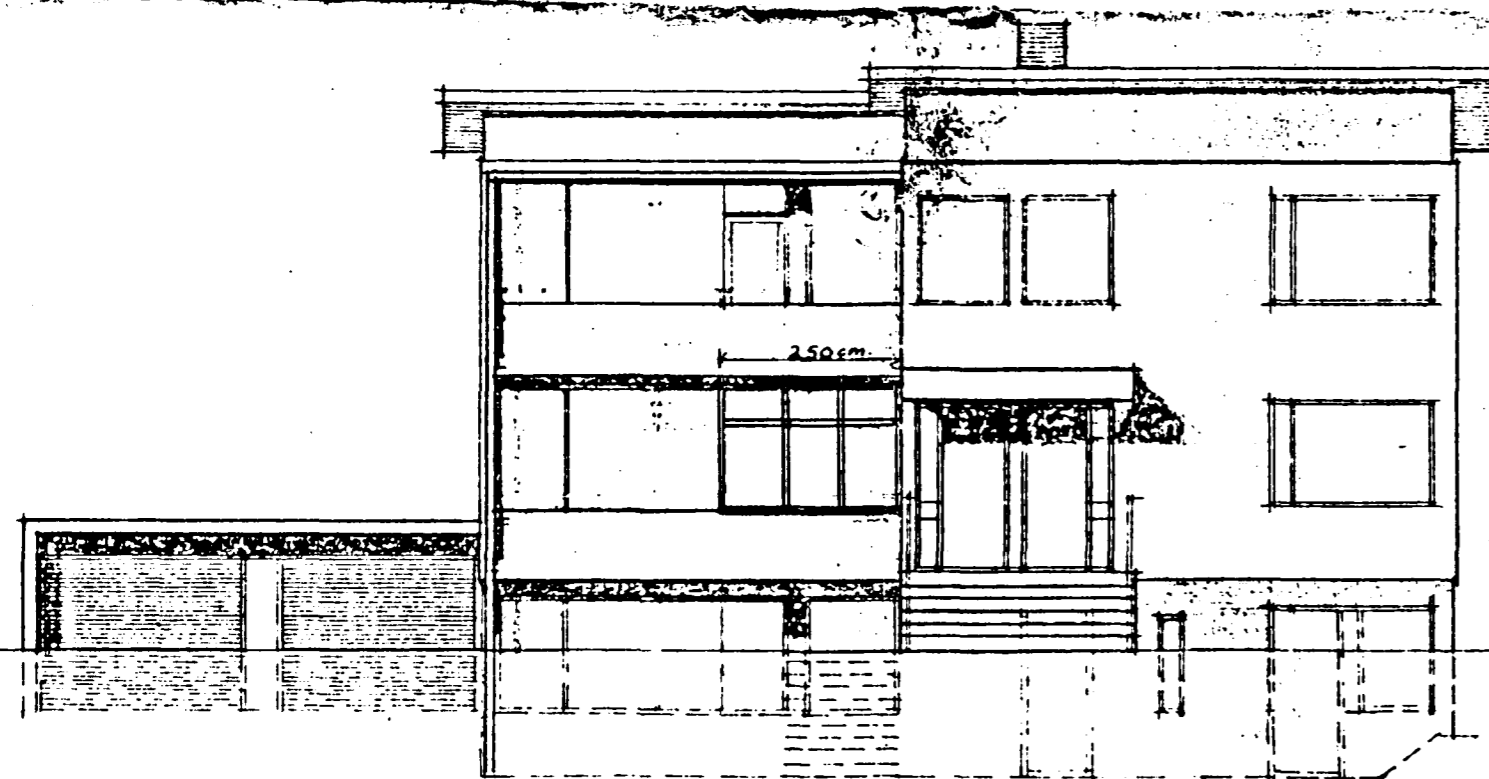

VESTUR

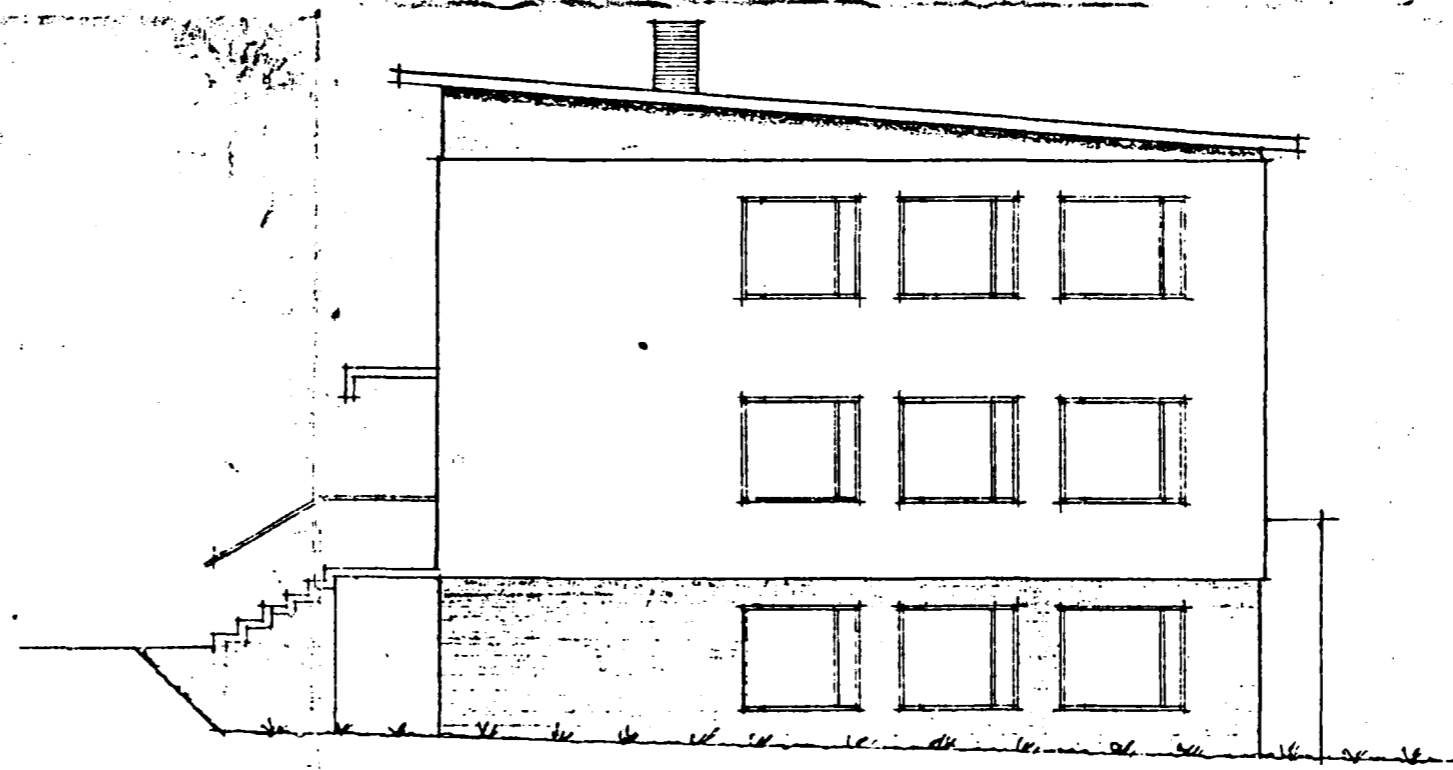

SUDUR

29/6 '93

Samþykkt breiðing  
þeirra Jónleystu eigandi efri hæðar  
Sigríðu Jónsdóttur

Breytt 23/6 '93  
Glerskýli sett á hluta nedri svala

Valgeir Valgeirsson Verkfræðingur  
Samþykktur 6. júlí 1993  
Sigrún Halldóttir

REYKJANÍK Í SEPT. 1965

Sigrún Halldóttir