




GRUNNMYND M=1:50

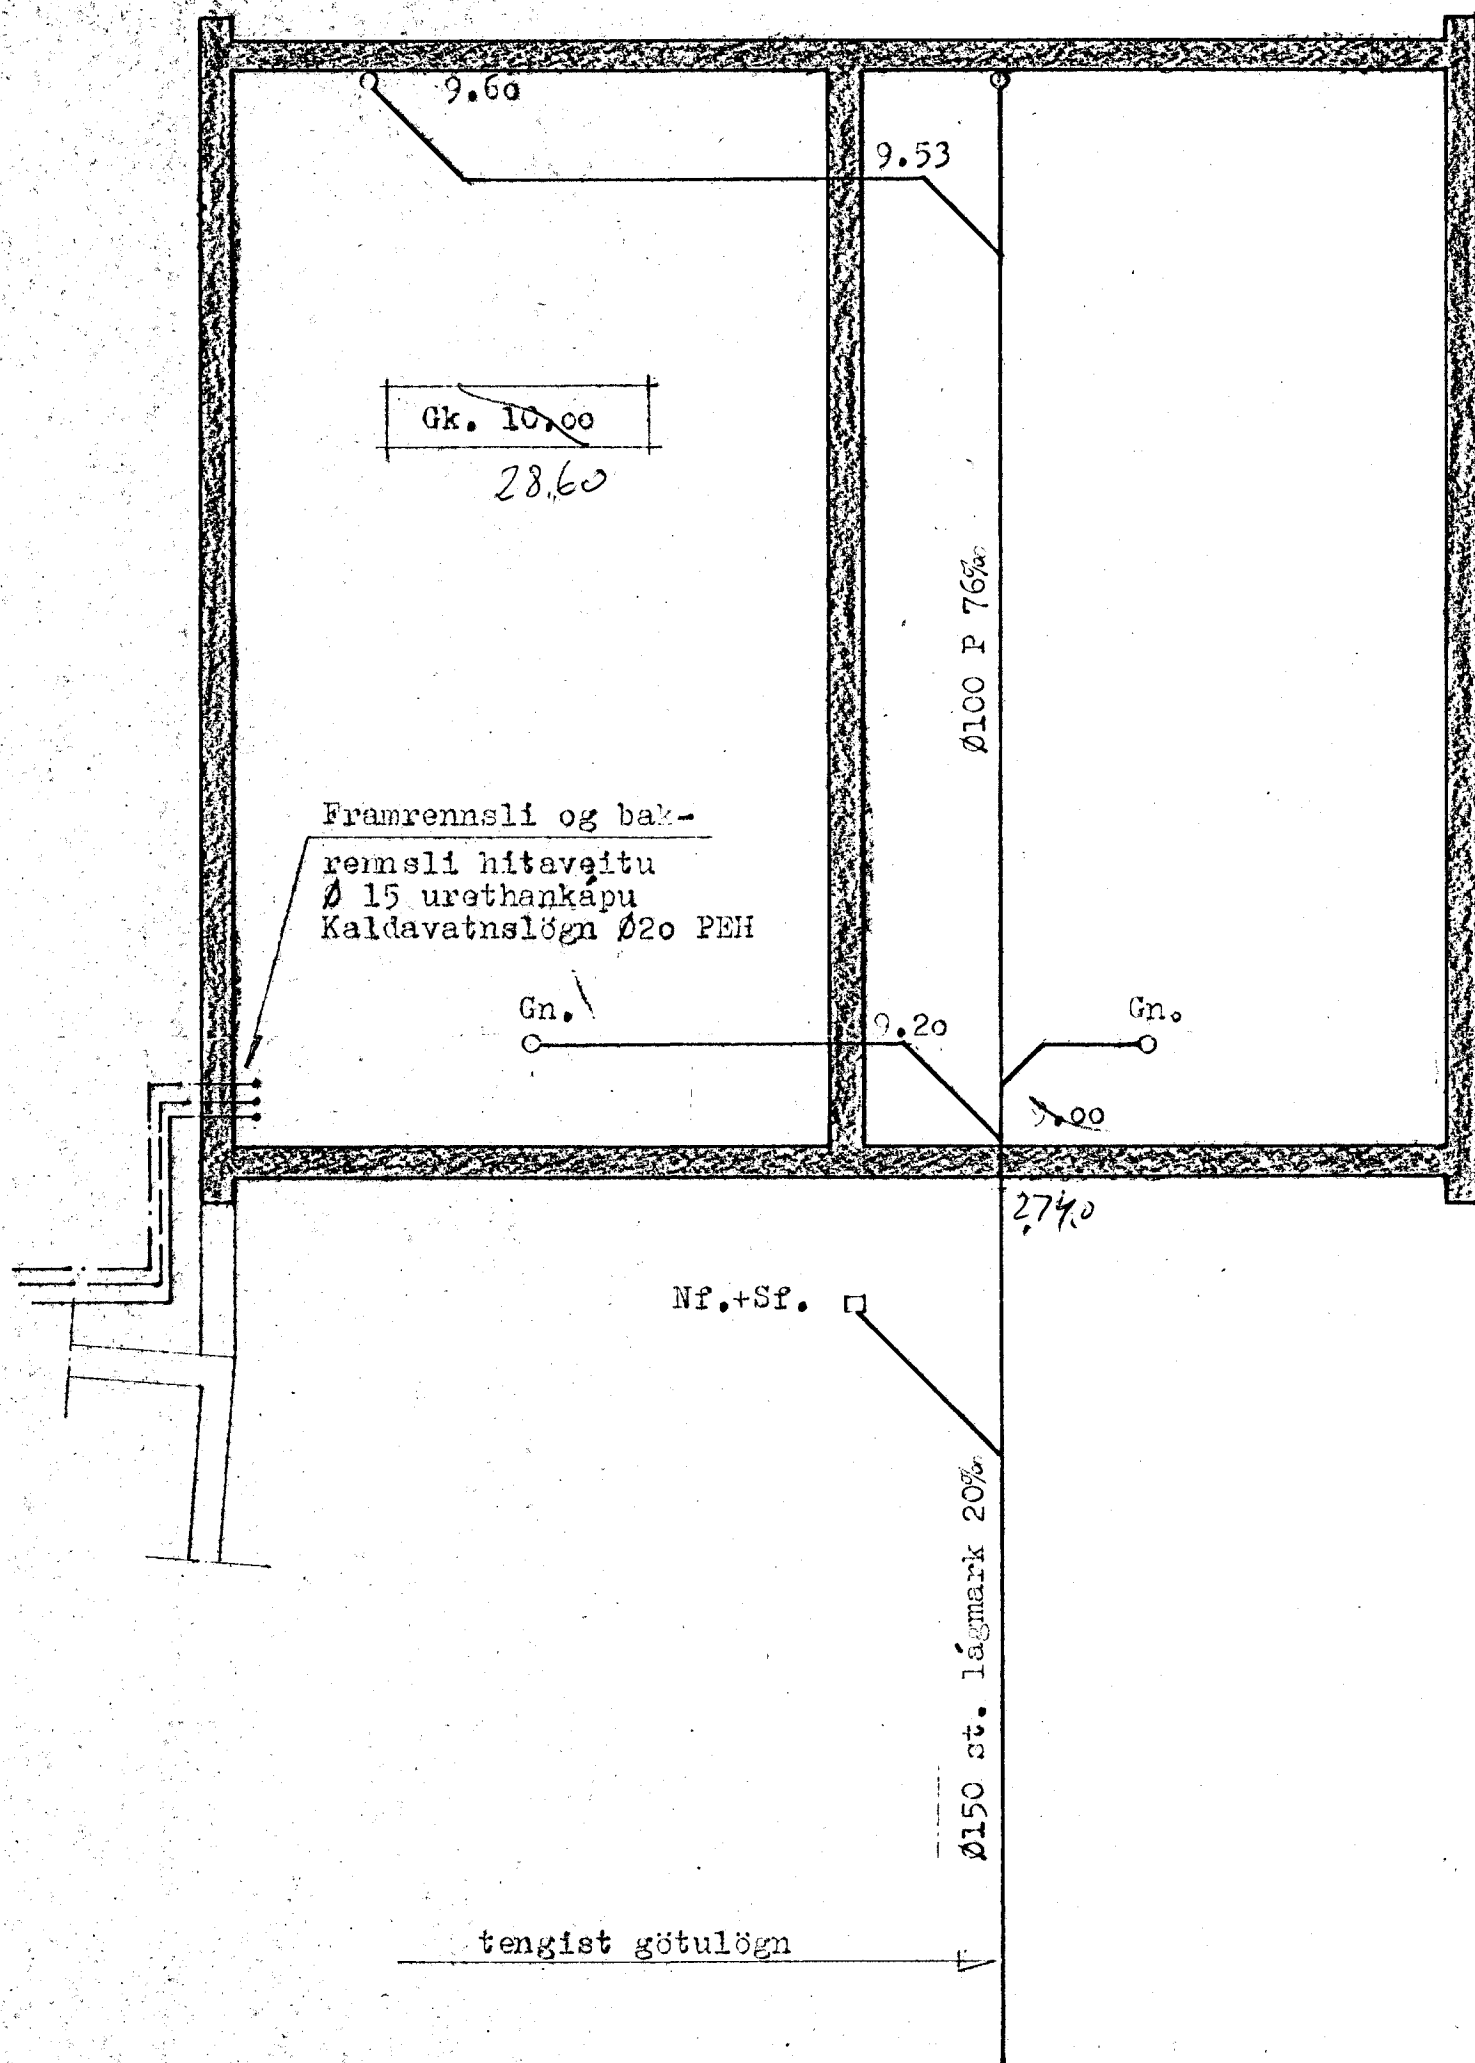

GRUNNMYND M=1:50

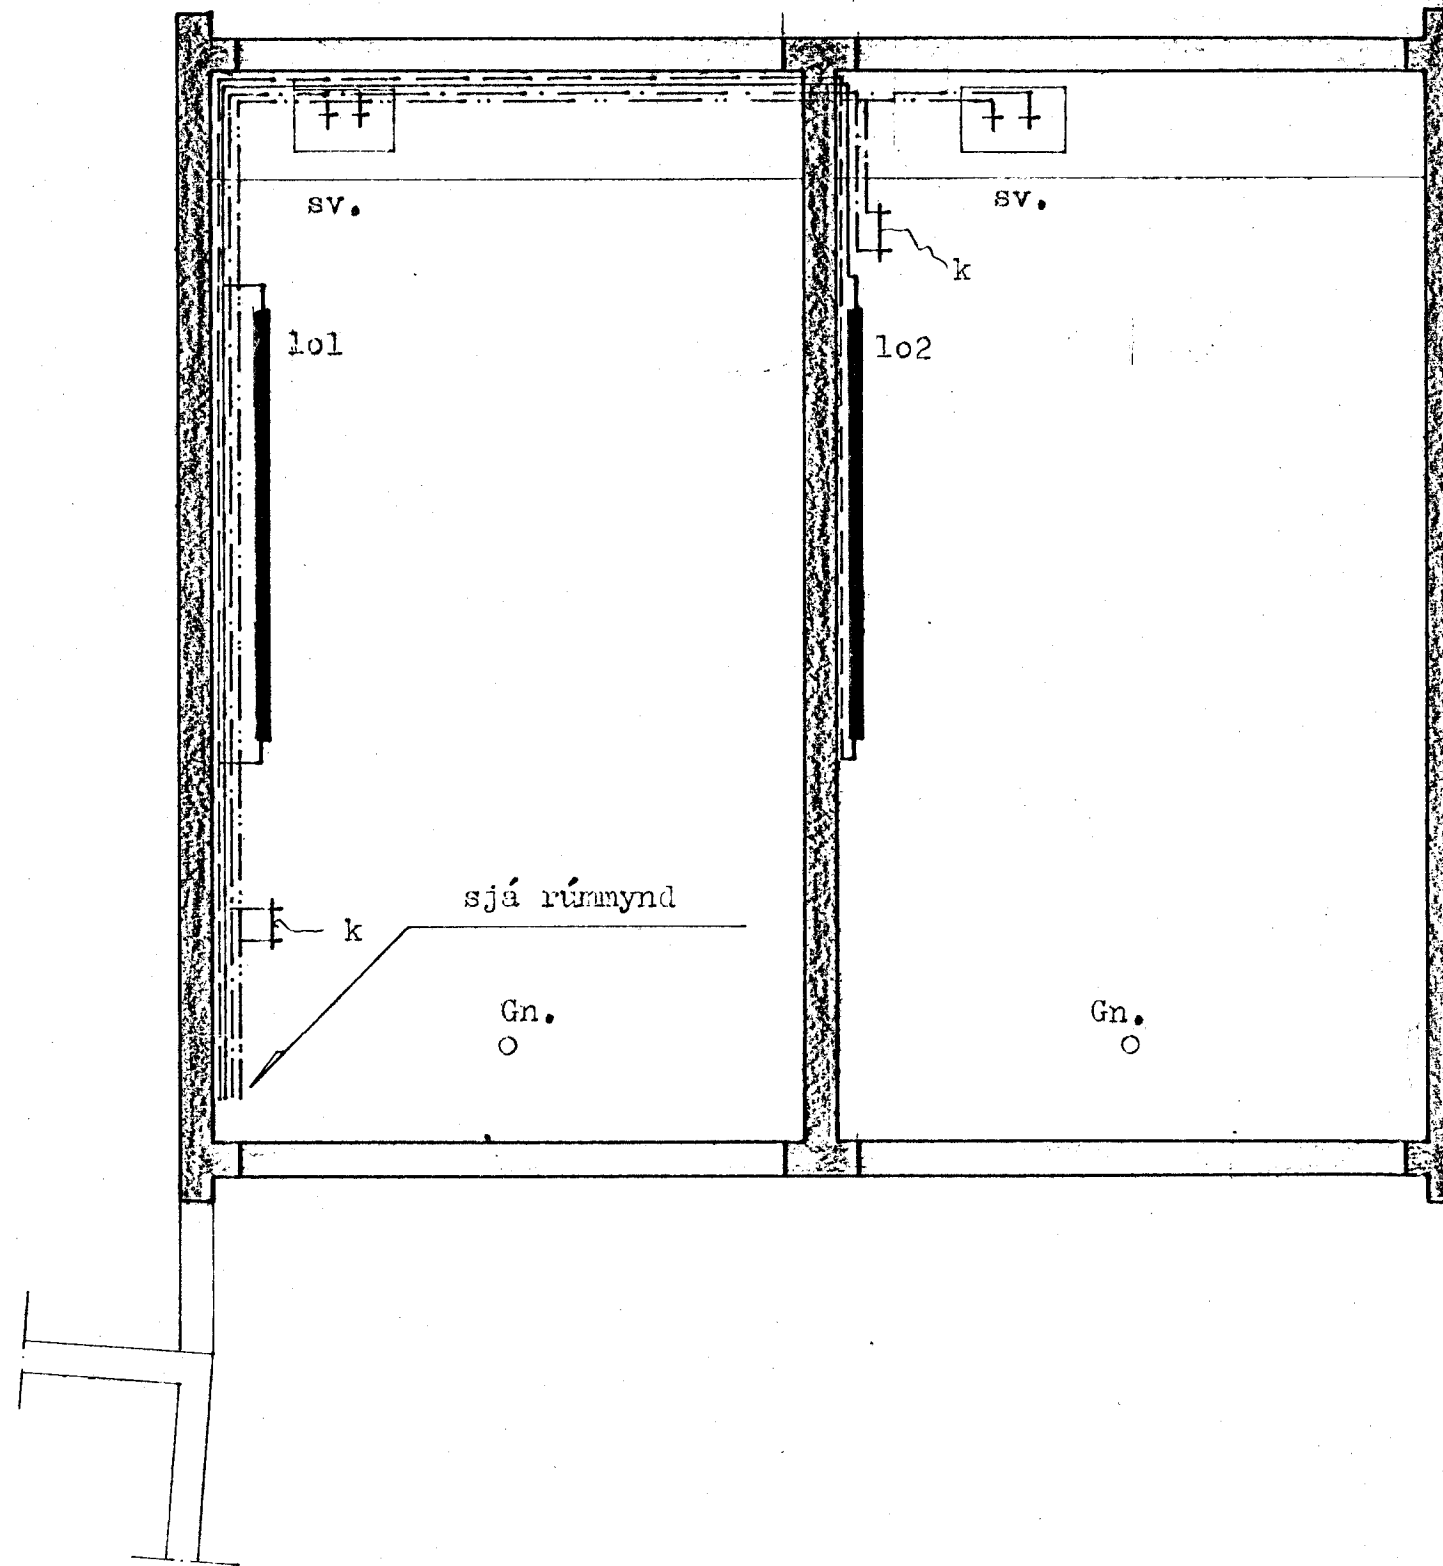


AFSTÖÐUMYND M=1:500

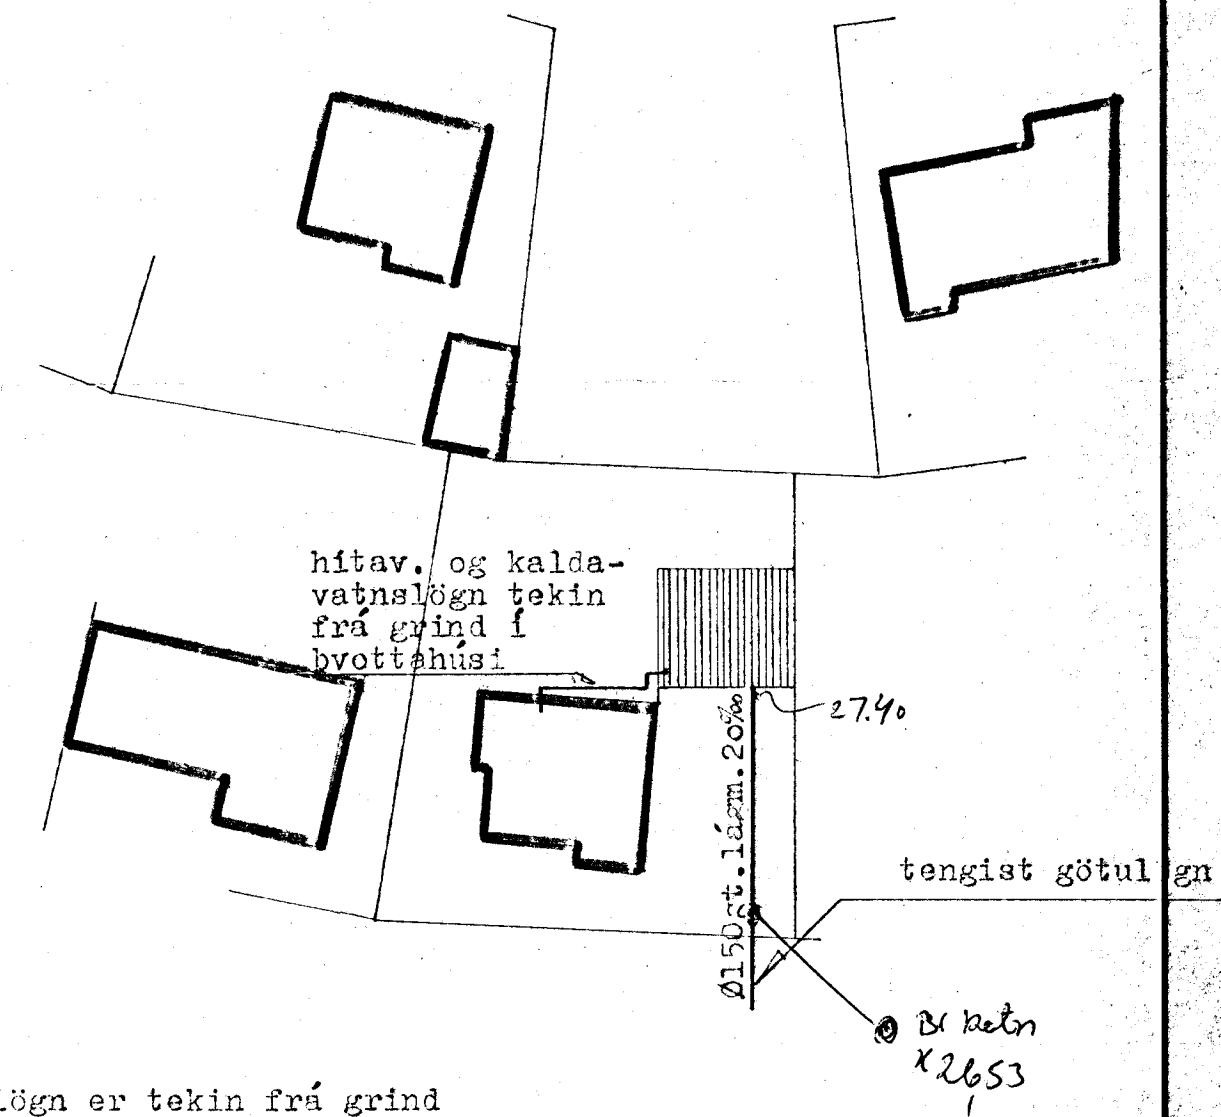

SKÝRINGAR:

Hitav. og kaldavatslögn er tekin frá grind í þvottahúsi.
 Dýpi hitaveitu 60 cm, dýpi kaldavatslagnar 120 cm.
 Heðartölur fyrir frárennislögn eru afstaðar.
 Allar lagnir í frárennislögn eru úr viðkomnu plasti til notkunar í grunni.
 Öll vinna og efni skal vera í samræmi við gildandi reglugerðir.

2. júní 1983
 HAFNARFJÁRDARBR
 BYGGINGAULLTÆNNI

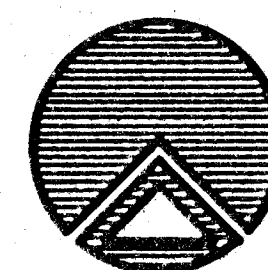

TEIKNISTOFAN RÖDULL
 ARMÚLA 38 - 105 REYKJAVÍK - Sími 27790

KELDUHVAMMUR 9

LAGNIR Grunnmynd

TEIKN: SG	DAGS: Okt. 1982
REIKN: HG	VERK: 82063
YFIRF: MSJ	BLAD: 3.01
MKV: 1:50, 1:500	

Magnus Jónsson