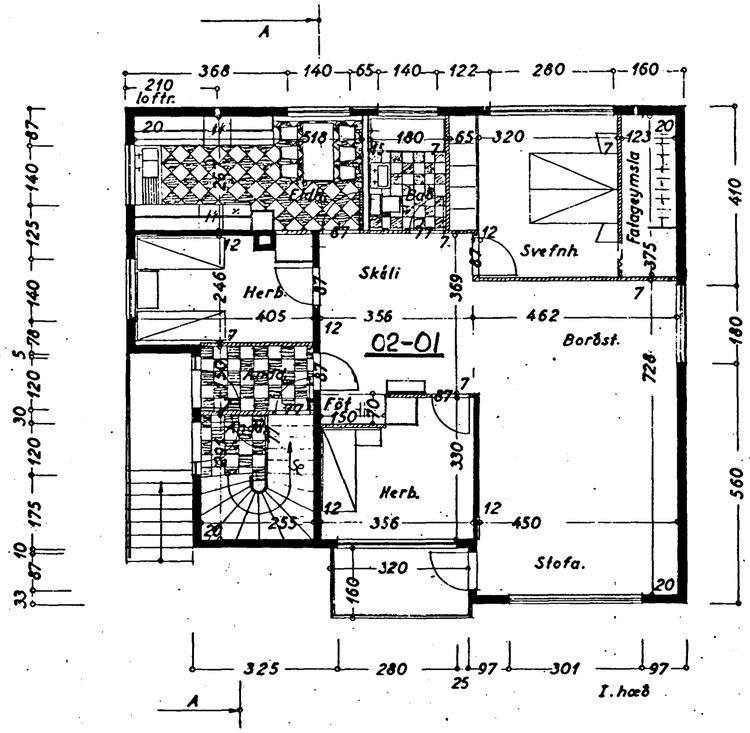

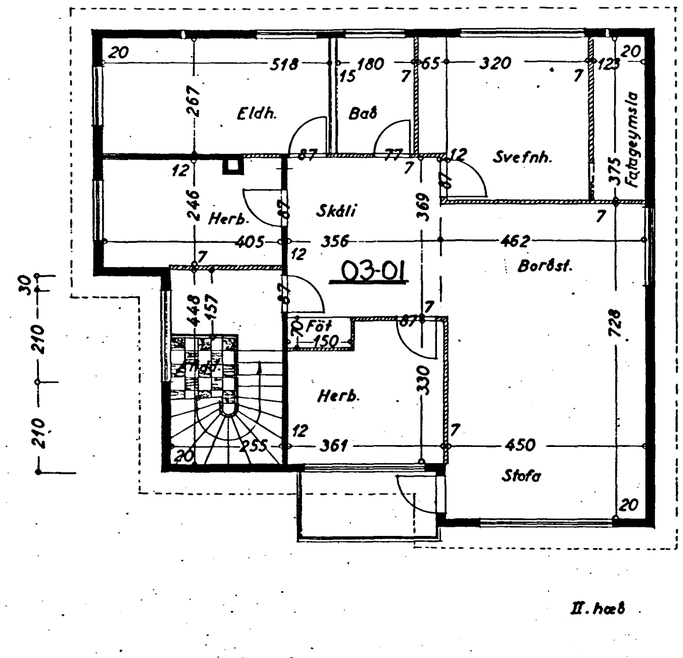

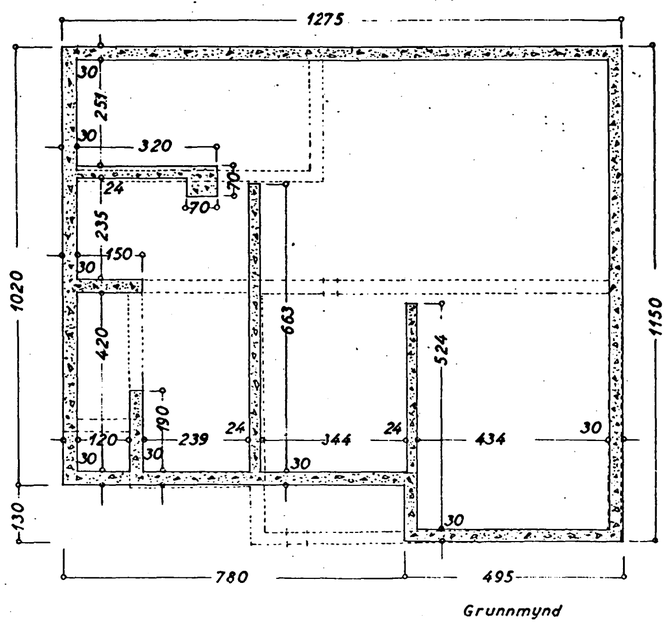

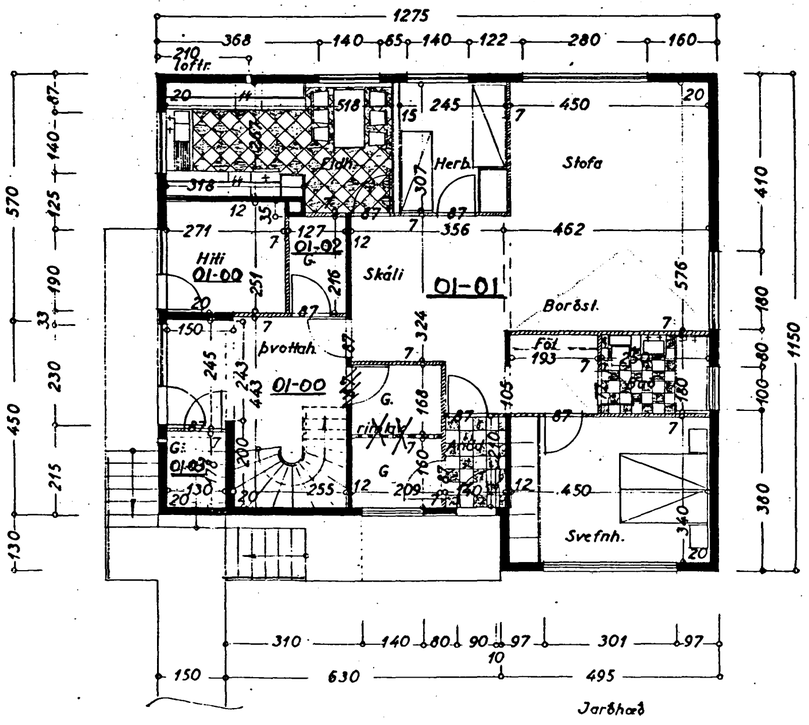

Samþykkt á fundi byggingarnefndar þ. 27/2 1963.
BYGGINGAFULLTRÚINN
Í HAFNARFIRÐI
F. Sigurðsson

Grunnmynd:

Punktalínurnar sýna hvernig sökkulveggirnir hafa verið steyptir, en fyrirhugað var að byggja hús á lóðinni samkvæmt teikningu Tómasar Vigfússonar dags. 2. júlí 1957 (samþ. af byggingarnefnd 18. júlí 1957).

Heildregnu línurnar sýna hvernig sökkulveggirnir þurfa (helzt) að vera undir þessu húsi og málsetning miðuð við það.

Jarðhæð:

Lofthæð við mótaupphitát skal vera 278 þar sem gert er ráð fyrir að 8 cm einangrun komi ofan á t.gólf. Jafnframt skal gluggaísetning vera 8 cm hærri, (sjá blað 1), svo og hæð hurðargata.

4950-0090-01

Kelduhvammur nr. 9	Blað 2
Grunnmynd	1:100
Jarðhæð	1:100
I. hæð	1:100
II. hæð	1:100
Hafnarfirði í febr. 1963	
F. Sigurðsson	

1:100