





Samþykkt þann


15 MAI 2003

Byggingafrúinn í Hafnarfirði
F.h. Kristján Þórarinnsson

LN.R.122051 STGR. 66600300

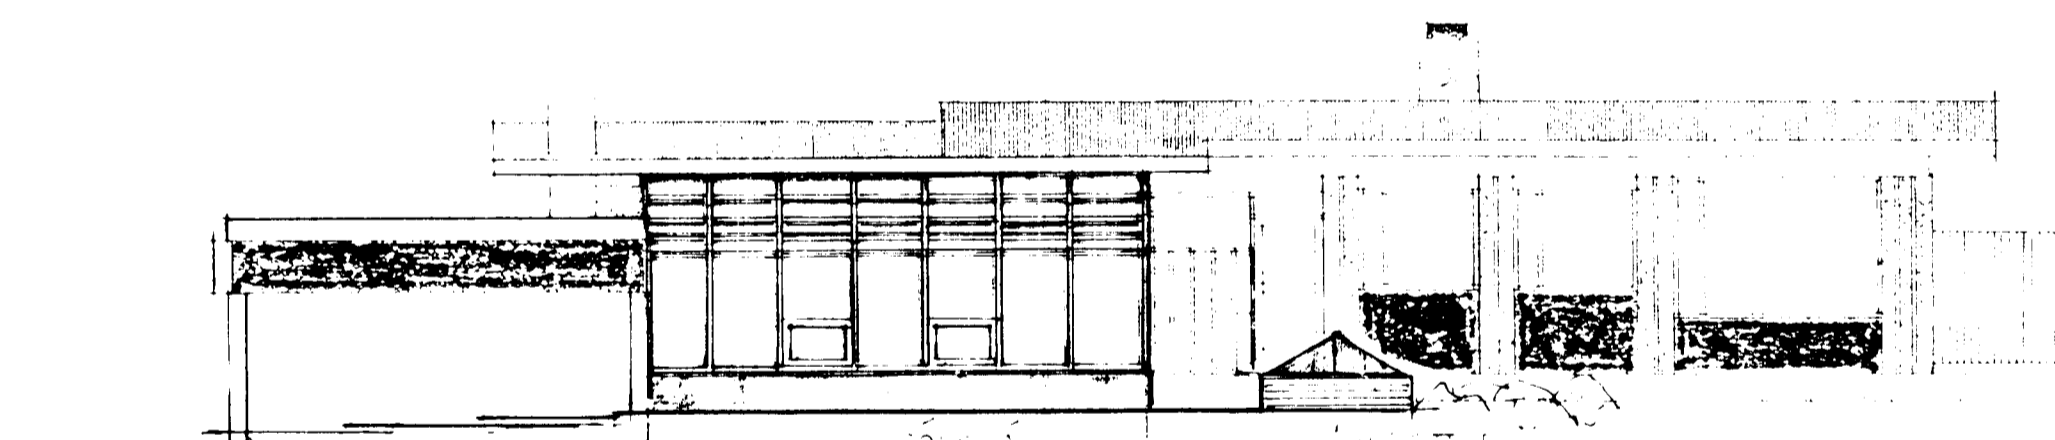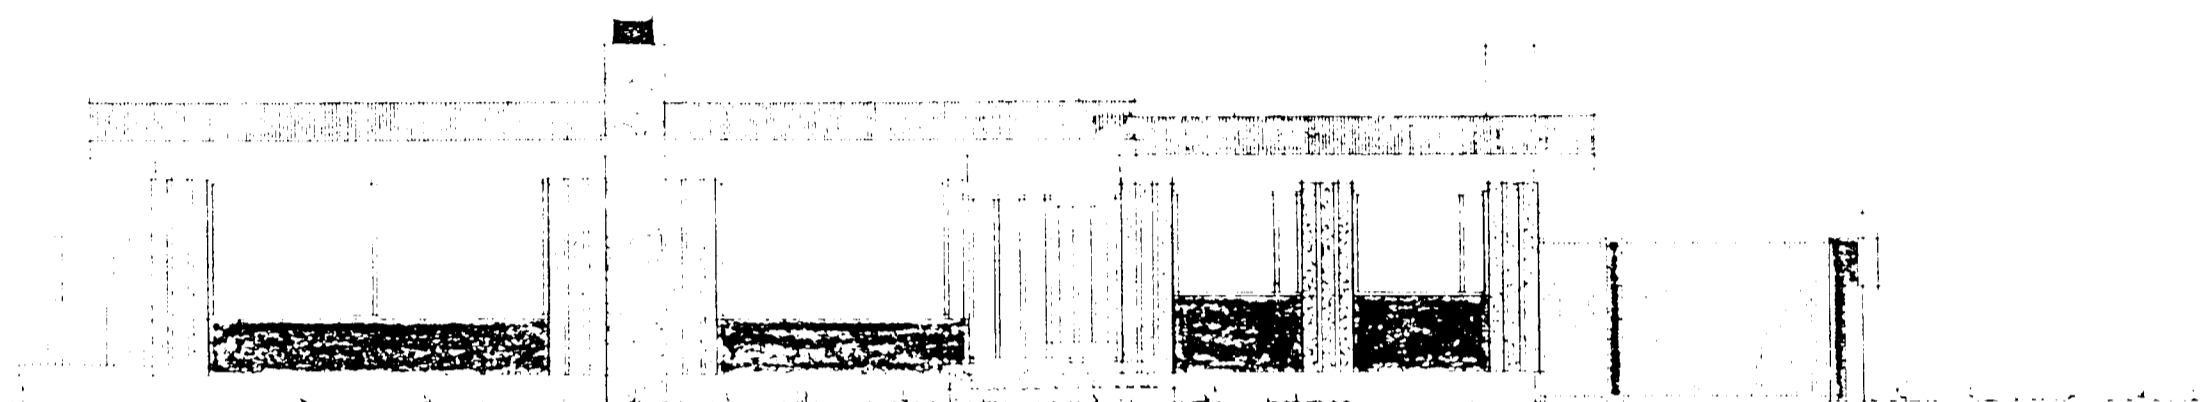


NORÐUR

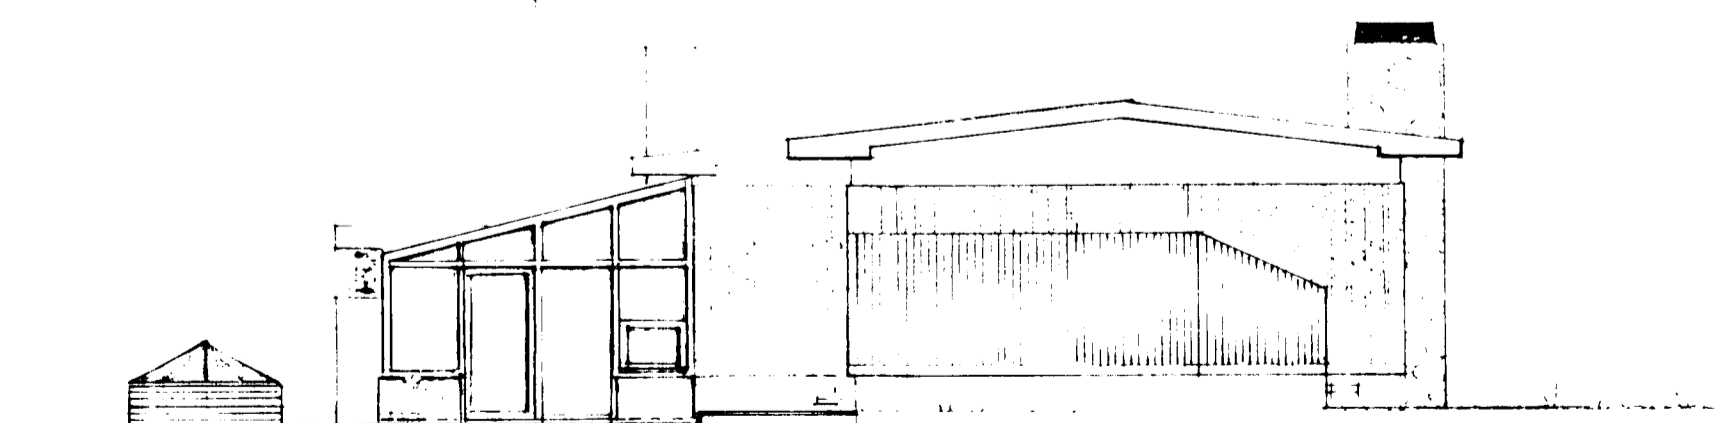

HEBYR

VESTUR

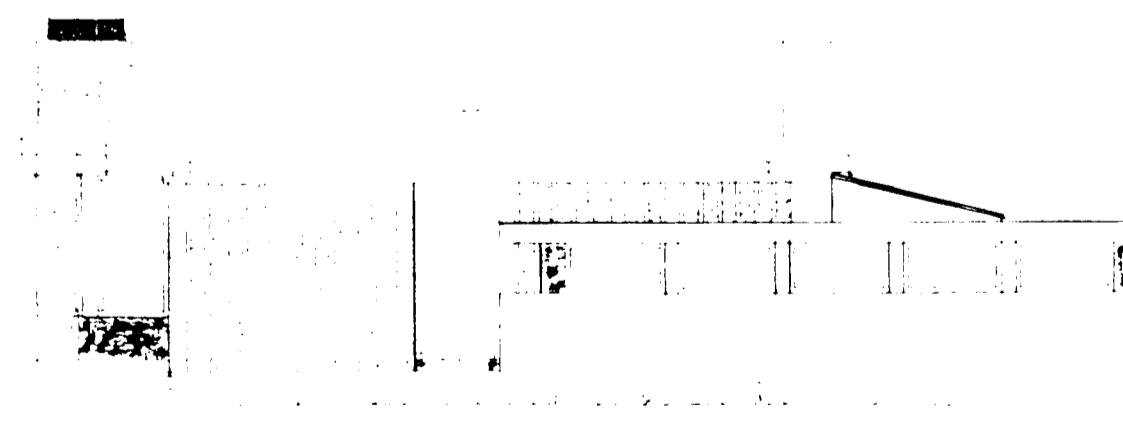

AUSTUR

Höfundur teikninga er Kjartan Sveinsson, dags. í Reykjavík okt. 1972.
Breytingar – skjólveggur - dags. í Reykjavík í júní 1991 gerðar af Hafsteini
Pálssyni, MVFI.
Útlit M. 1:100

Breytingar – Sólskáli og heitur pottur – Dags. í Hafnarfirði 25. apríl 2003.

16. maí 2003
LITLA TEIKNISTOFAN
Kirkjuvegi 15 • 220 Hafnarfirði
Kt. 210636-7069 • Sími 555 3770
Ólafur Guðmundsson
ACE-FAL 1.2/2