

Samþykkt þann

15 MAI 2003


Byggingafulltrúinn í Hafnarfirði
Eh. Kristján Þórarinnsson

BYGGI. CARLSING | SOLSKALI

STEYPT PLATA A STEYPTUM
SOKKULUM
LÍMTRESBURÐARGRIND
GRYCCISGLER M SOLARVORN
GLER MIN K 1.3 W M³ KLST

LN.R.122051 STGR. 66600300

HEITUR POTTUR M LÁSTU LOKI


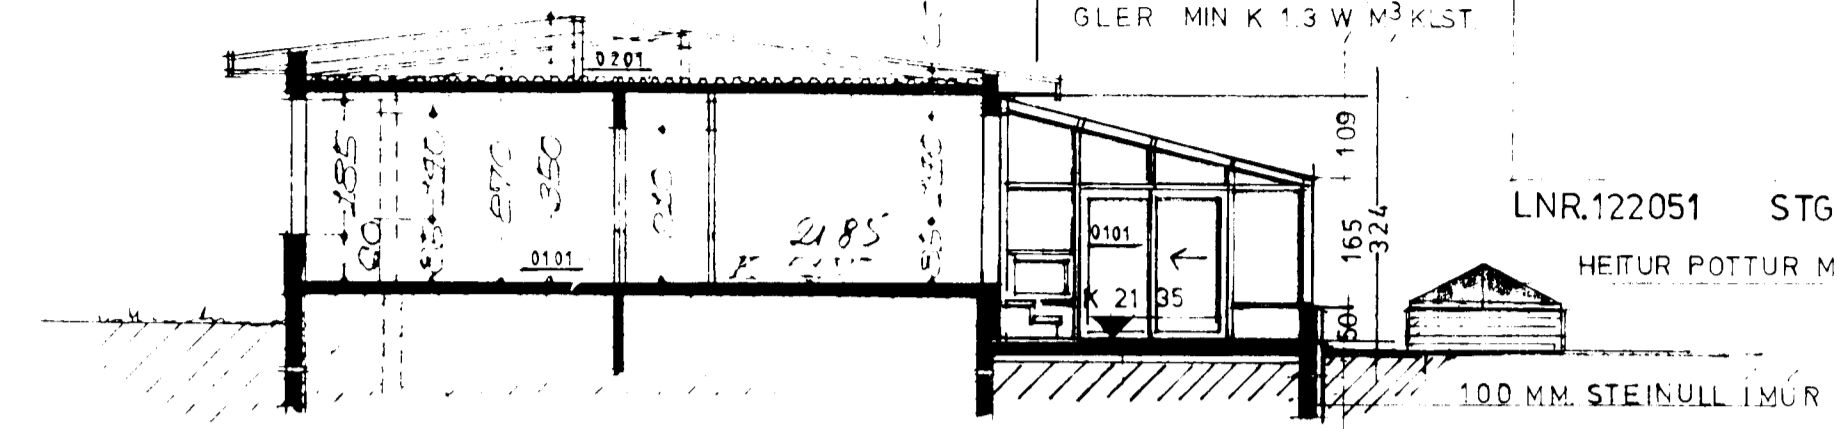


SKIPTING A A

75 MM 16 kg / m³ EPS PLASTEINANGRUN

HEITUR POTTUR
M LÁSTU LOKI

GERT ER RÁÐ FYRIR
LOFTRÆSTINGU

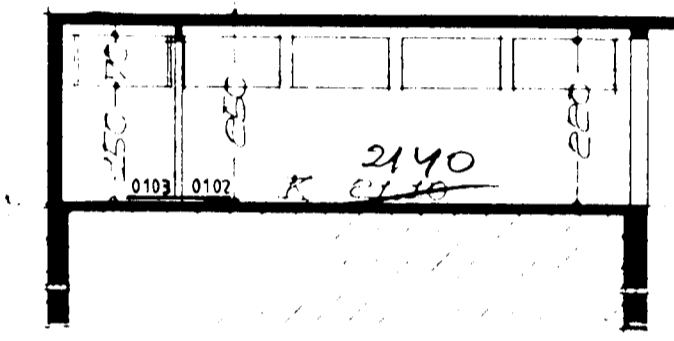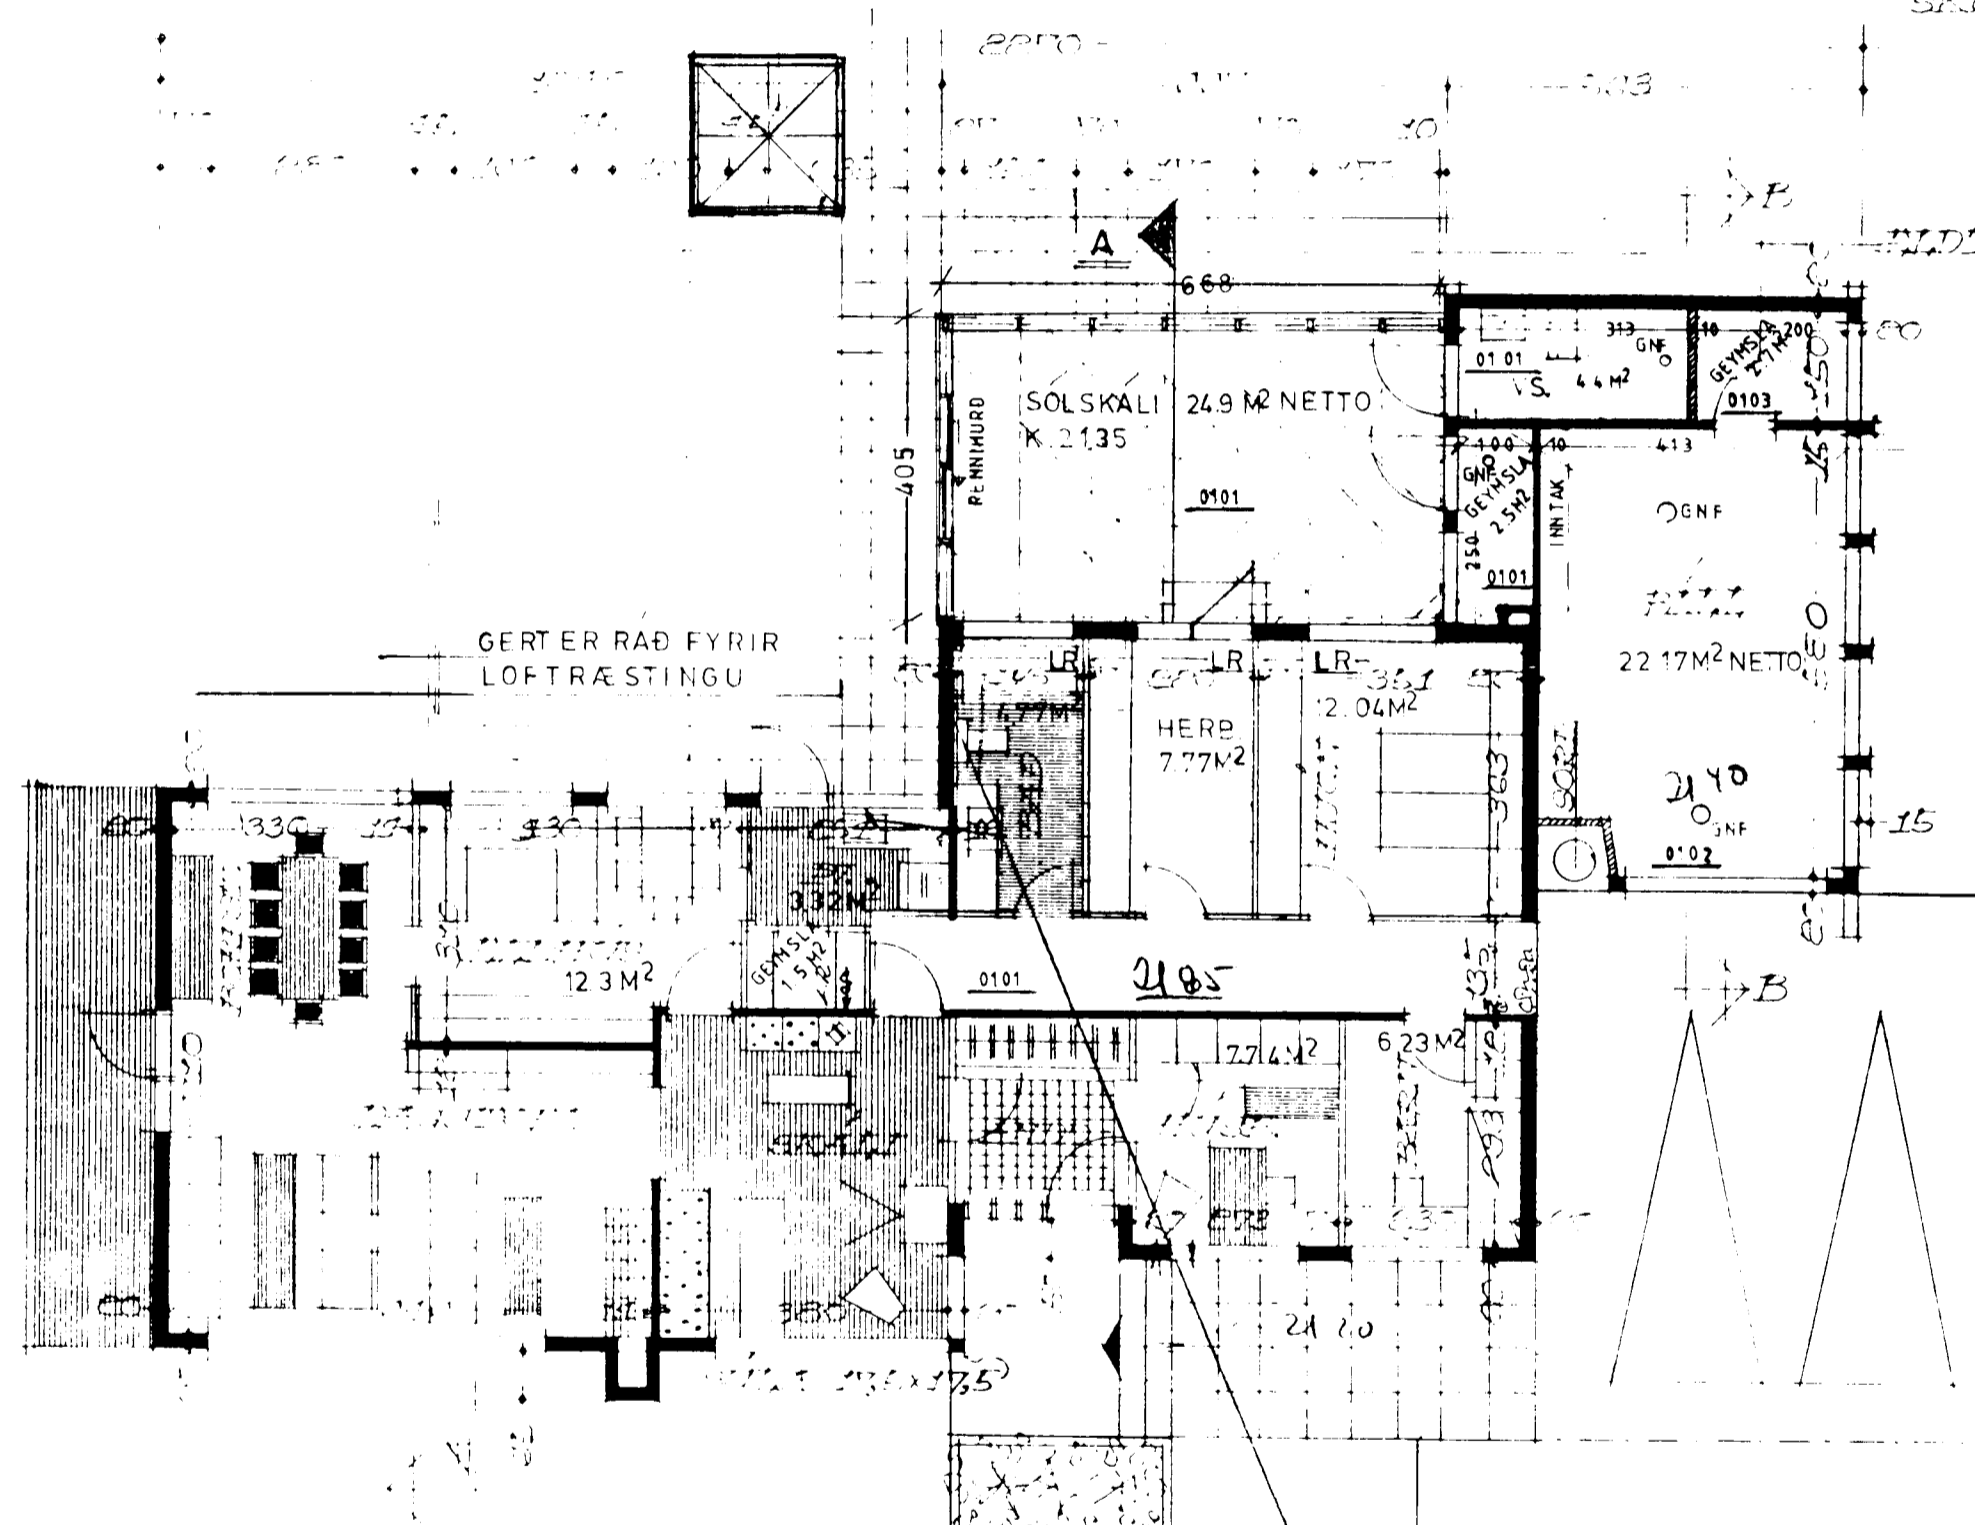

H. POTTUR

SOLSTOFA

STARÐIR		
BRÚÐ	18.9 M ²	489.4 M ²
B.FRG	26.1 M ²	65.3 M ²

Höfundur teikninga er Kjartan Sveinsson, dags. í Reykjavík okt. 1972.
Breytingar – skjólveggur - dags. í Reykjavík í júní 1991 gerðar af Hafsteini Pálssyni, MVFI.

Grunnmynd og sneiðingar M. 1:100, Afstöðumynd M. 1:500.

Breytingar – Sólskáli og heitur pottur – Dags. í Hafnarfirði 25. apríl 2003.

16. maí
2003
LITA TEIKNISTOFAN
Kirkjuvegi 15 • 220 Hafnarfirði
Kt. 210636-7069 • Sími 555 3770

Þórunn Þórarinnsson
ACCEPTED 17/3