



Samþykkt á fundi bygginga-  
nefndar þ. 20.6.1979.  
BYGGINGAFULLTRÚÐIN  
Í HAFNARFIRÐI

*Beyting*

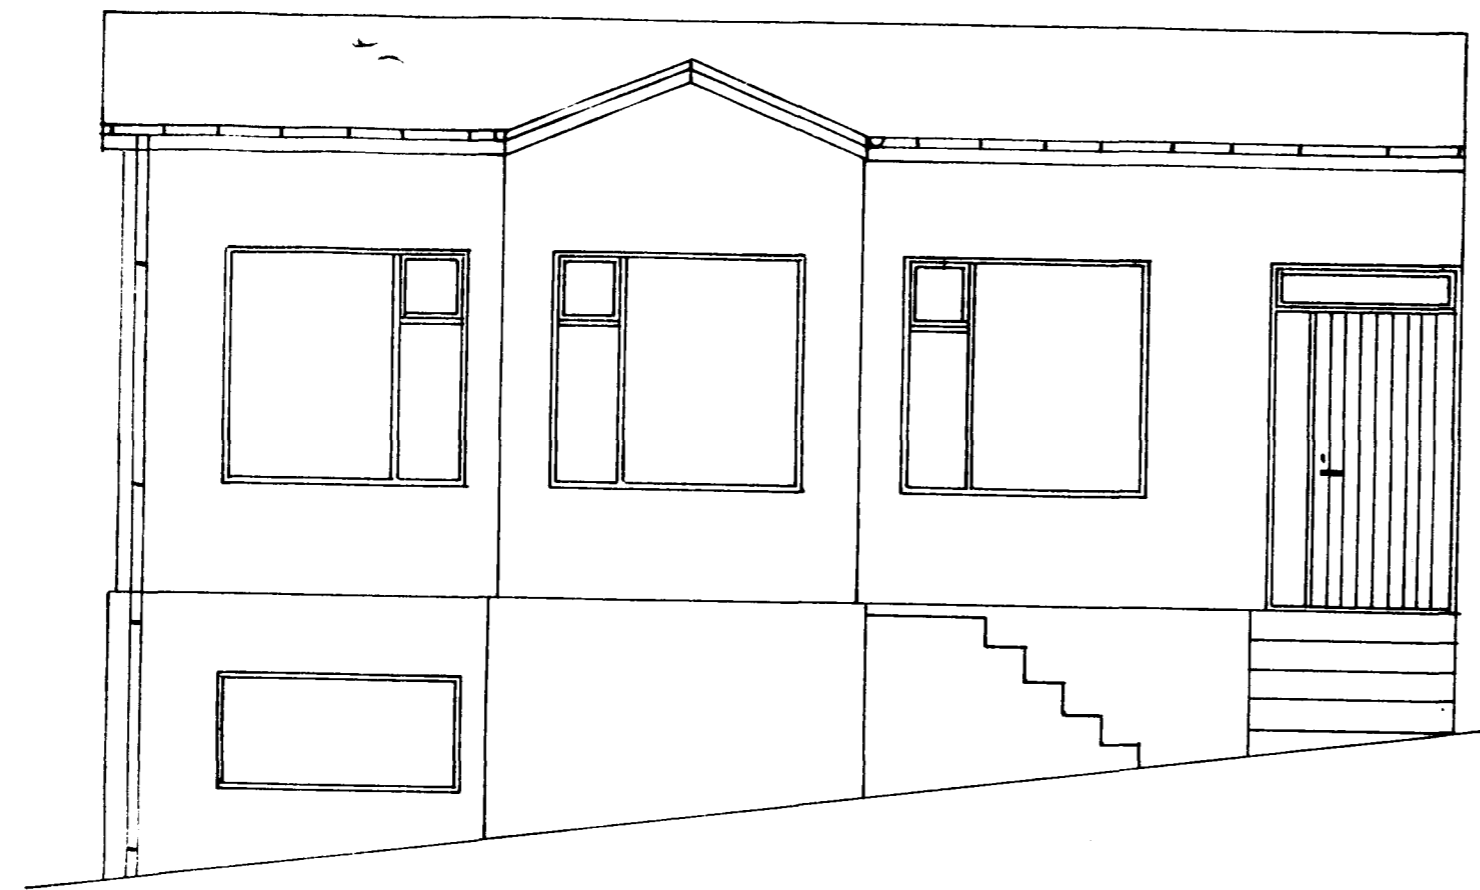

Austur M 1:50

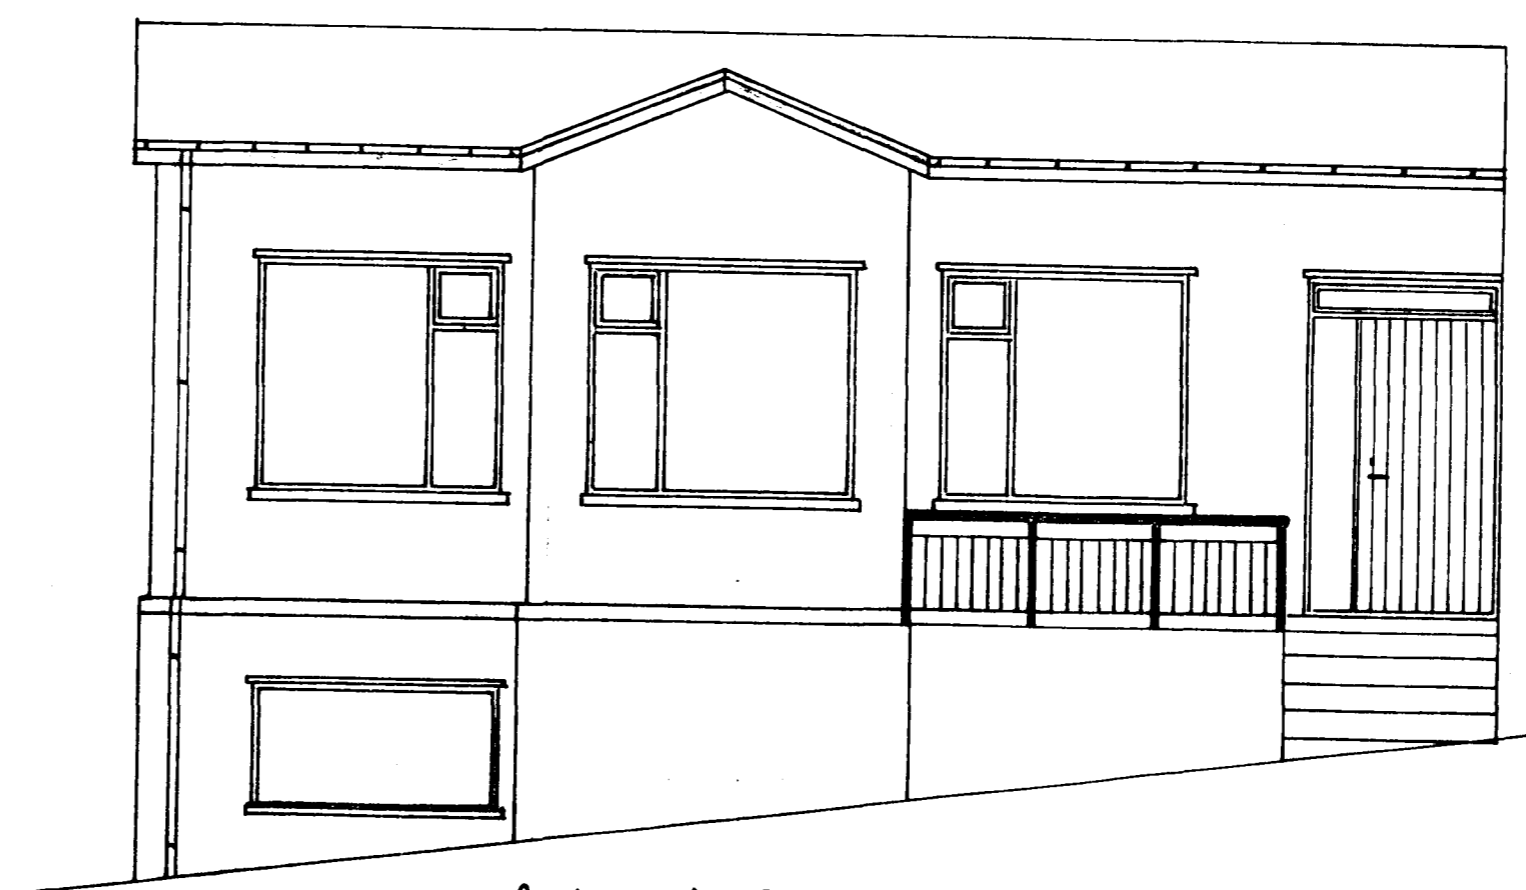

Austur M 1:50

Kirkjuvegur 3 Hafnarfirði.

Skp. 27/5 79.  
Ómar Jónsson.

Ath!  
ÓNÁKVEMUR  
MÁLKVARDI