


KIRKJUVEGUR NR. 5. HAFNARFIRÐI. BREYTT.



Sp. 13/4 55
Hilmar Þorláksson




Sudur

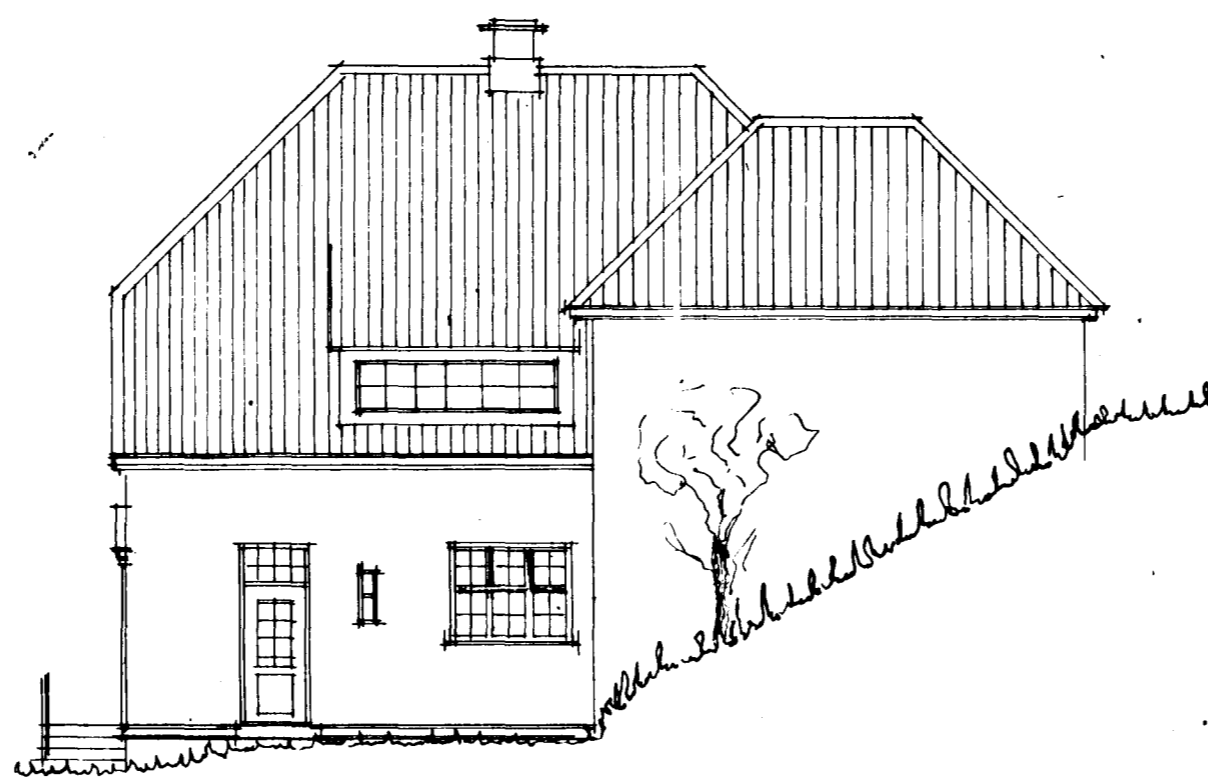


Nordur




Vestur

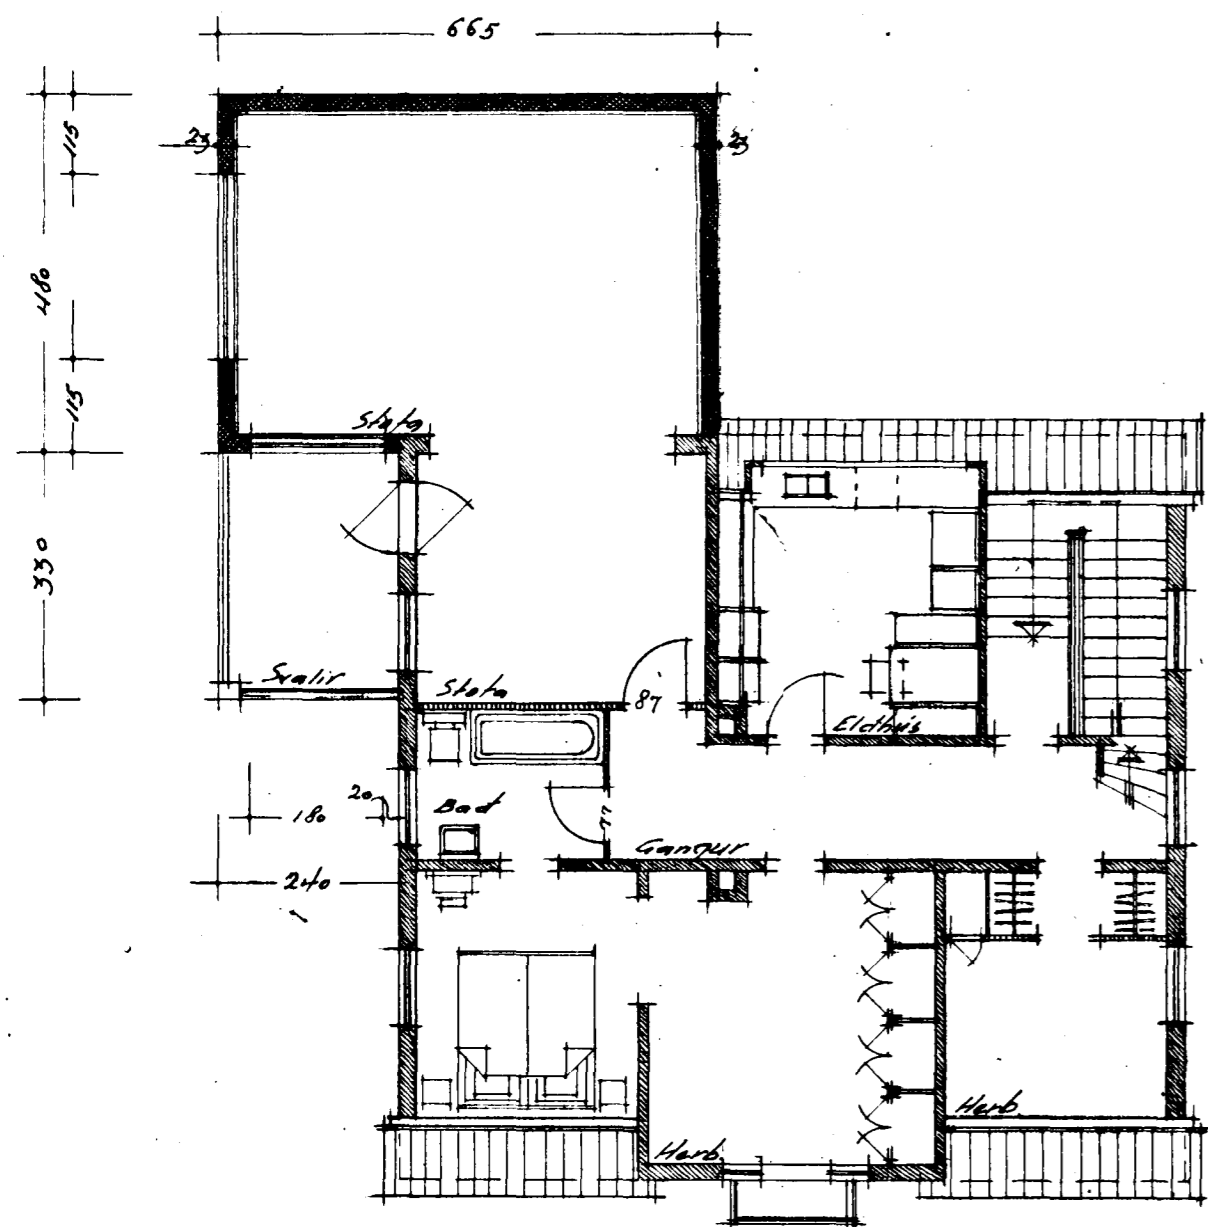


Ria

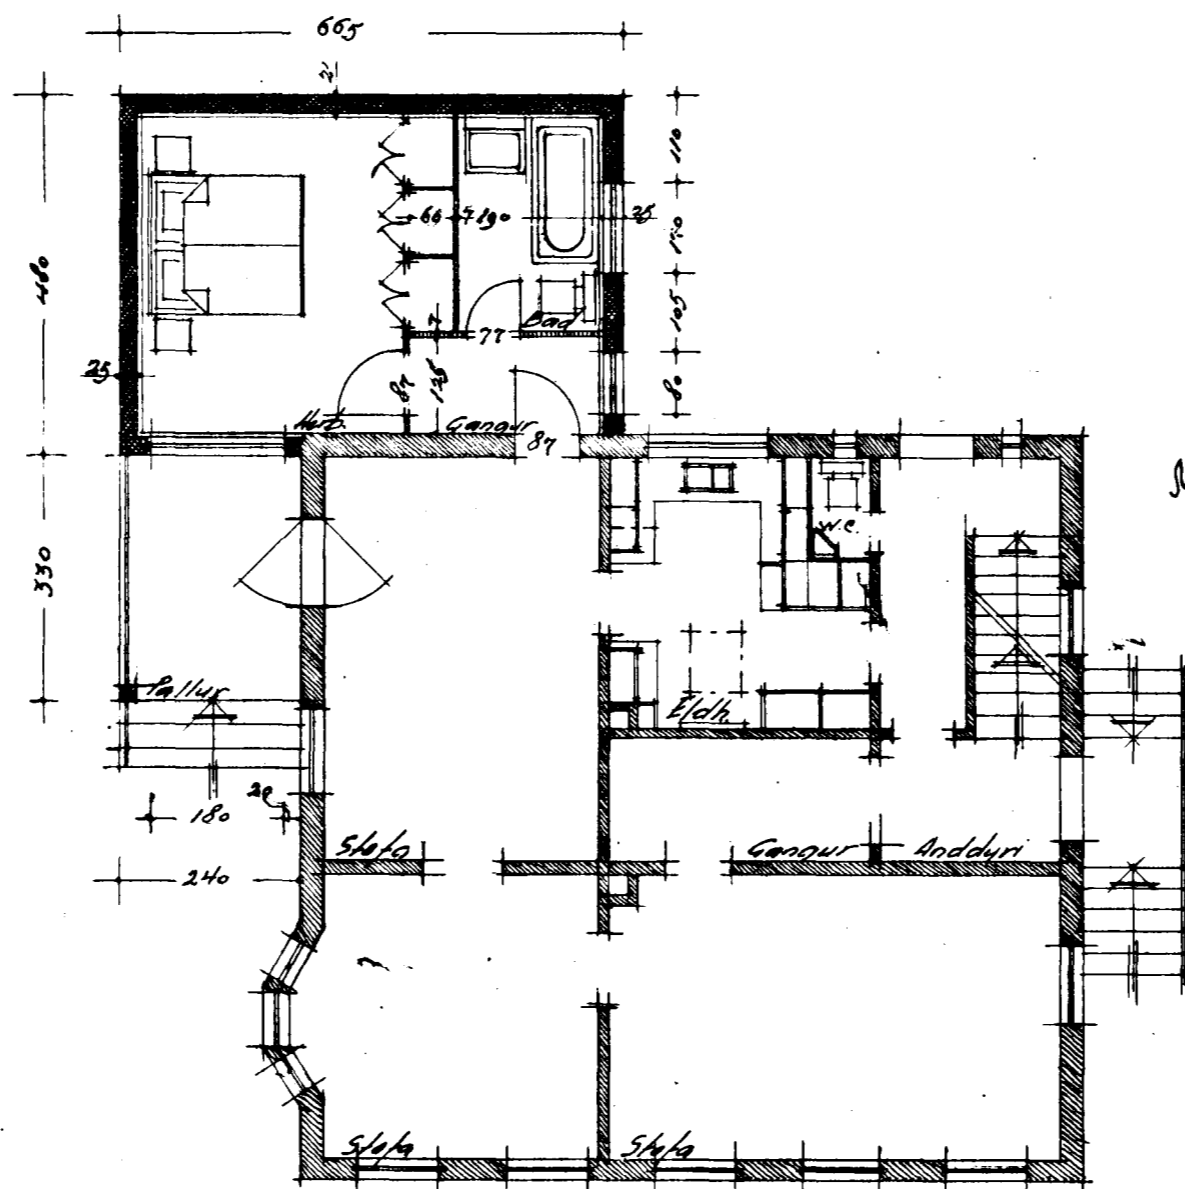

Hæð

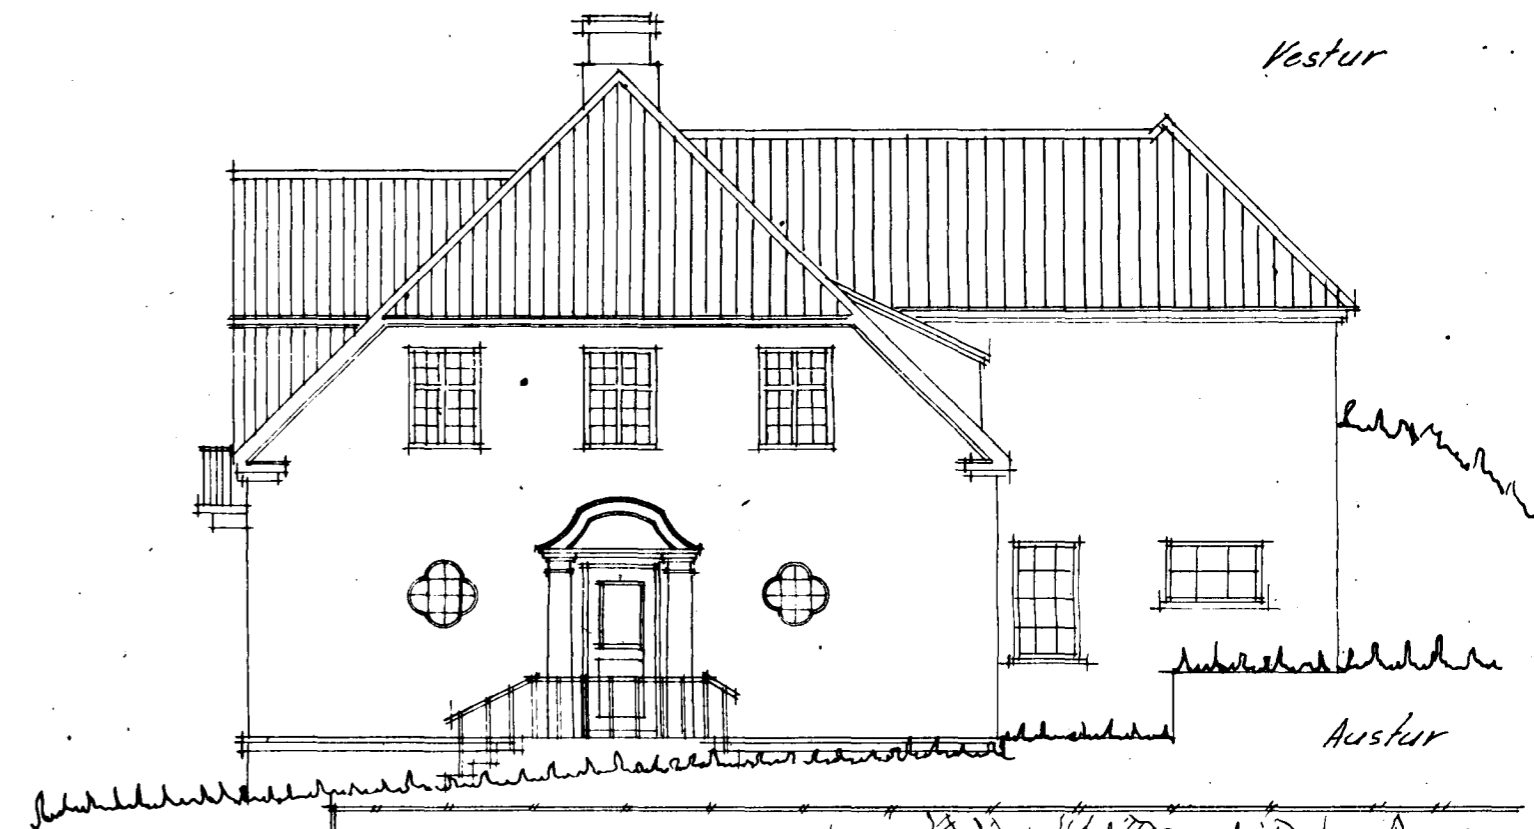

Austur

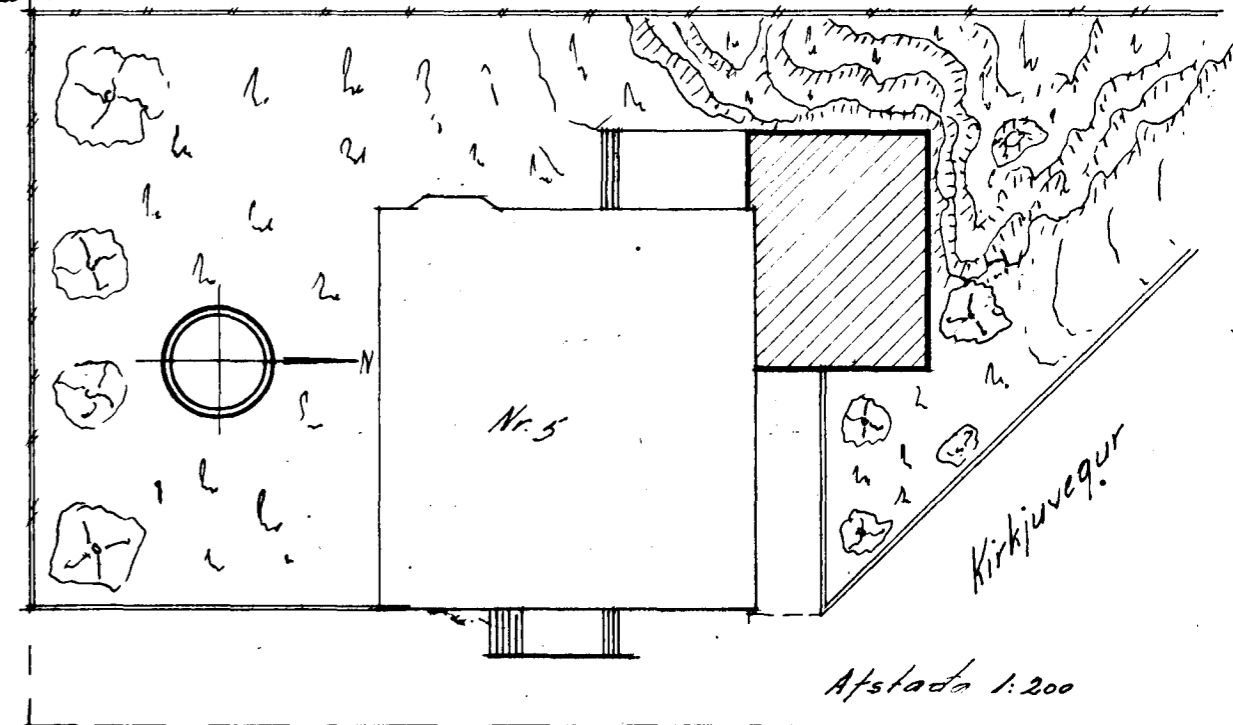

Atstada 1:200

Hafnarfirdi í Mars 1955
Sigurður Jóhannsson