



- - - - - Kalt vöðu
 - - - - - Heitt vöðu
 neytslu

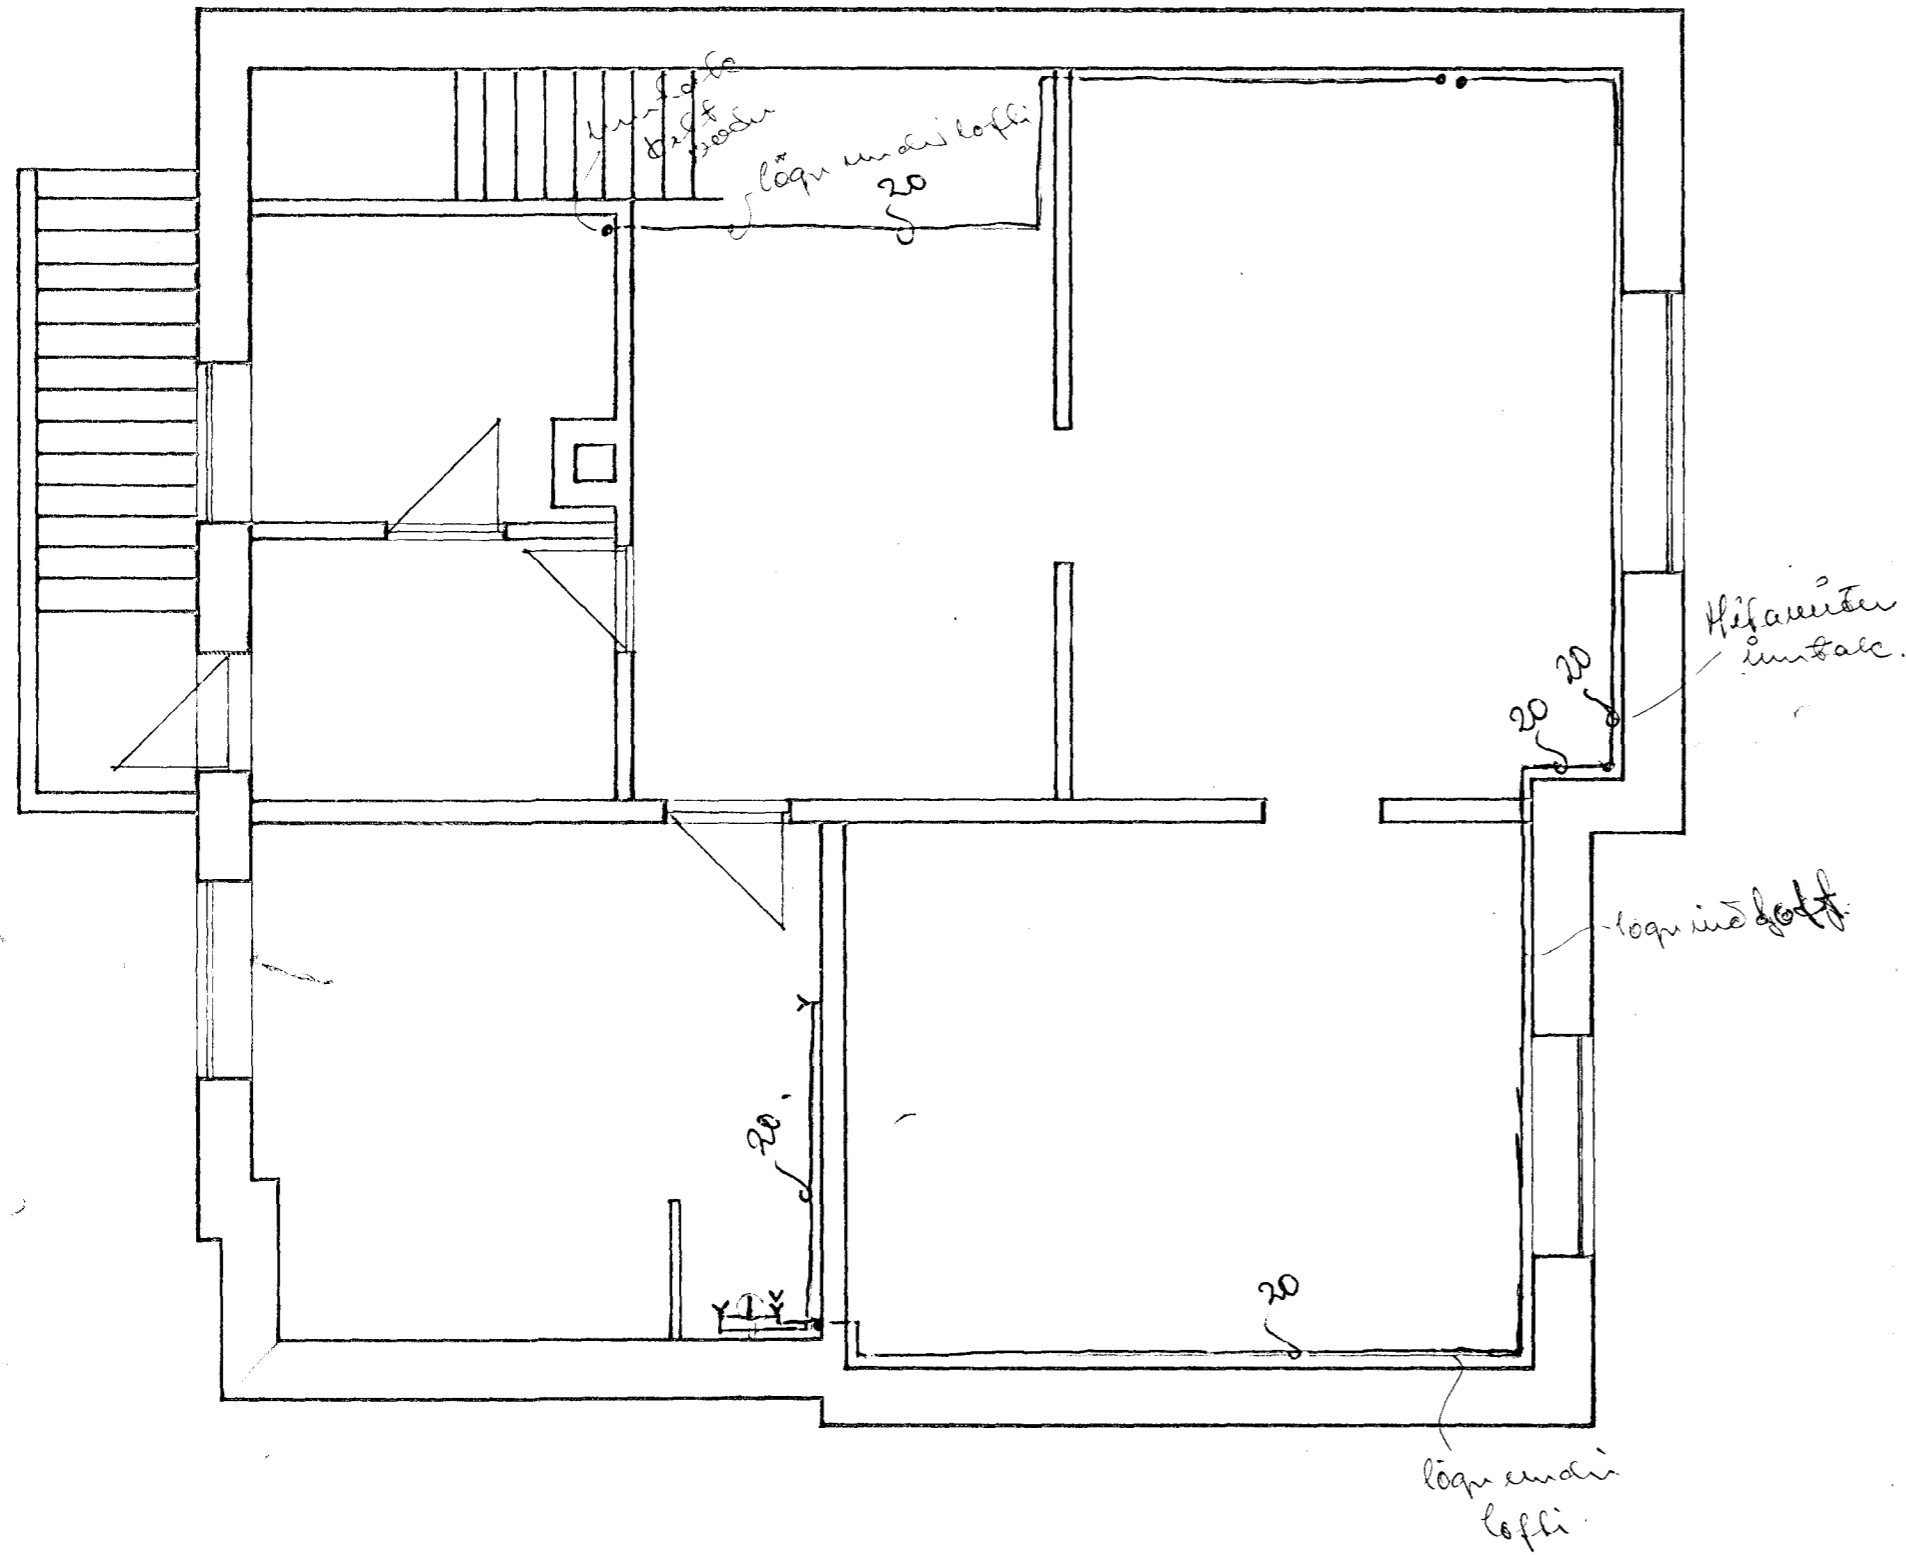

GRUNNMYND KJALLARA

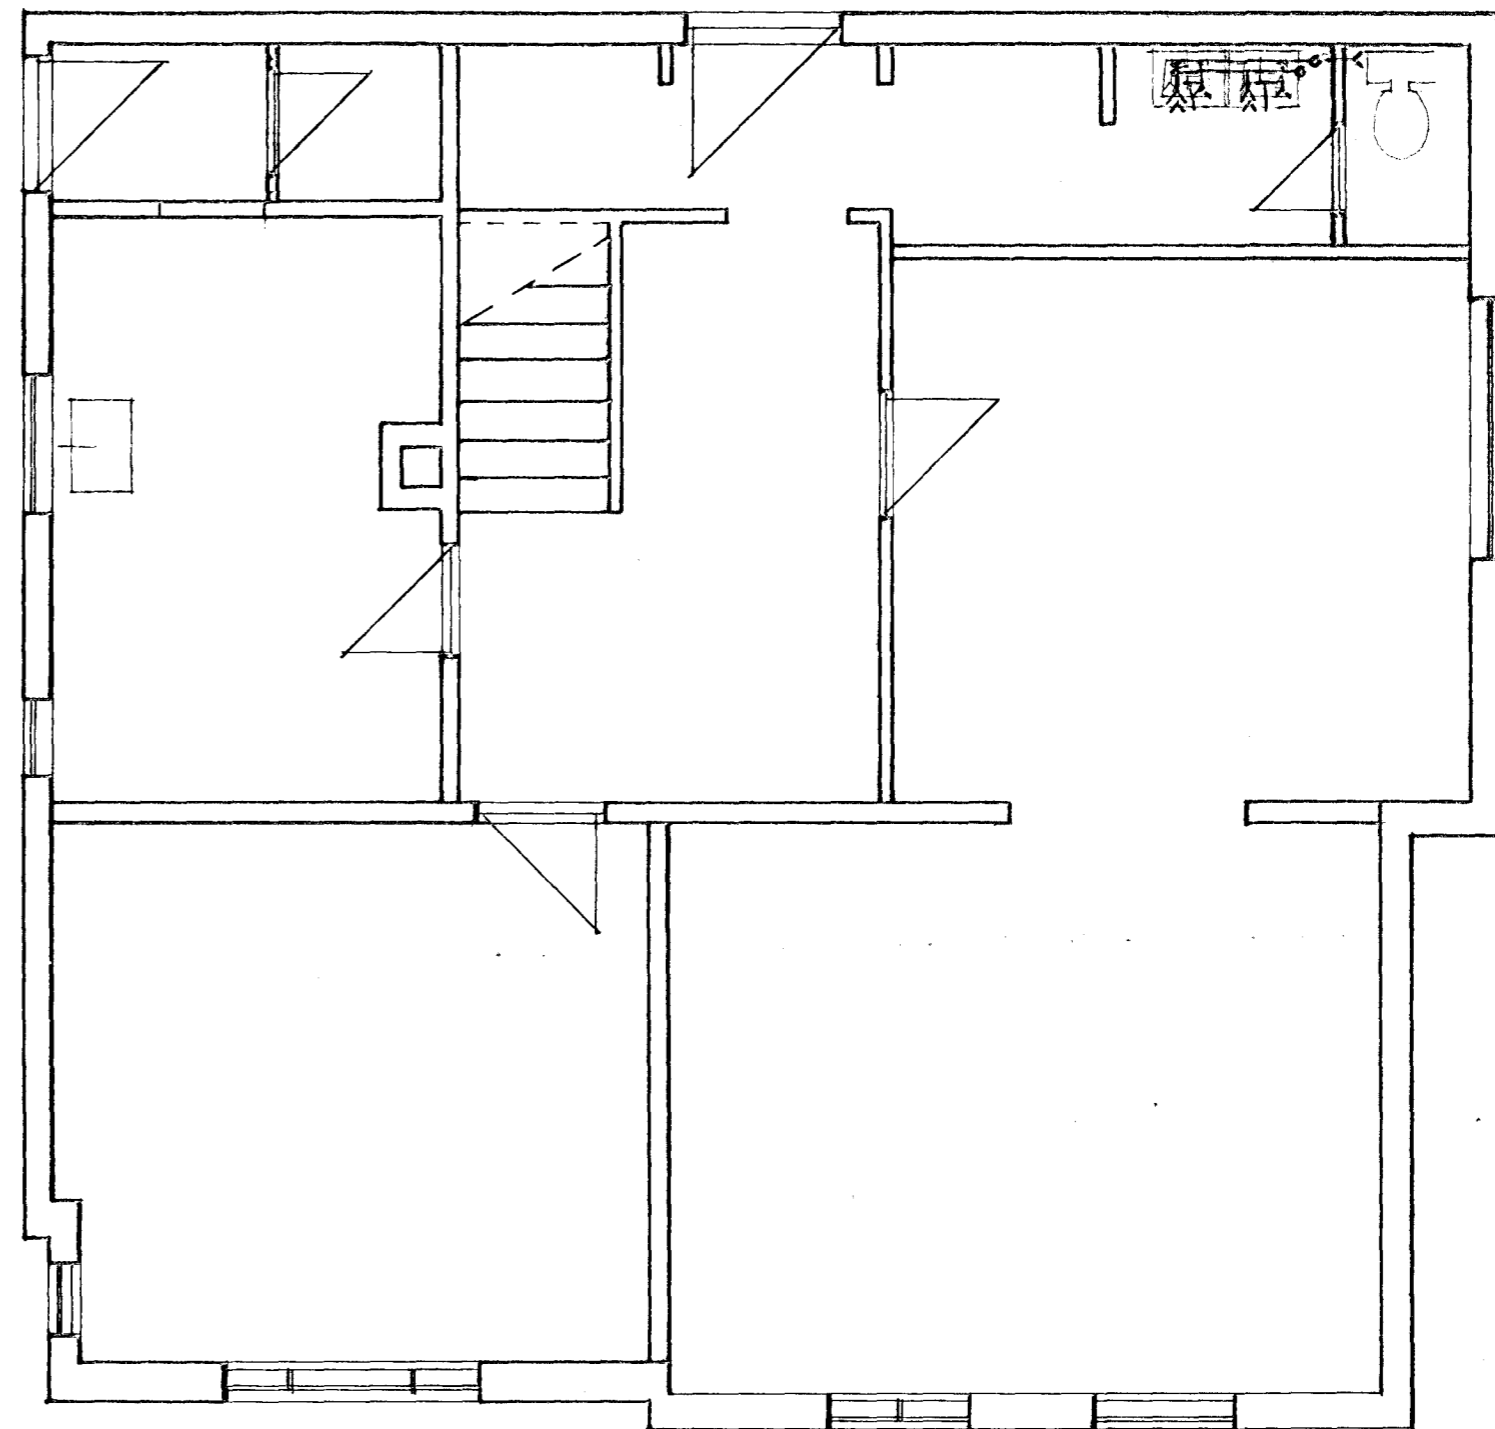

GRUNNMYND I. HÆÐAR

Frammsetki í öðru
 Baksetki - 11-

20
 20
 20
 20

TEIKNING NR.	DAGS	NAFN	YFIRF
KIRKJUVEGUR 7	Mælt:		
	Hannað:		
	Telknað:		
VATNSLÖGN KJALLARA OG I. HÆÐAR			Mælikv 1:50
BÆJARVERKFRÆÐINGURINN (HAFNARFIRDI)			Samp