BREYTING Í JANÚAR 1986.
PÍPULAGNINGAMAÐUR BREYTTI LÖGNUM ÁN LEYFIS HÖNNUÐAR OG Í ÓÞÖKK HANS

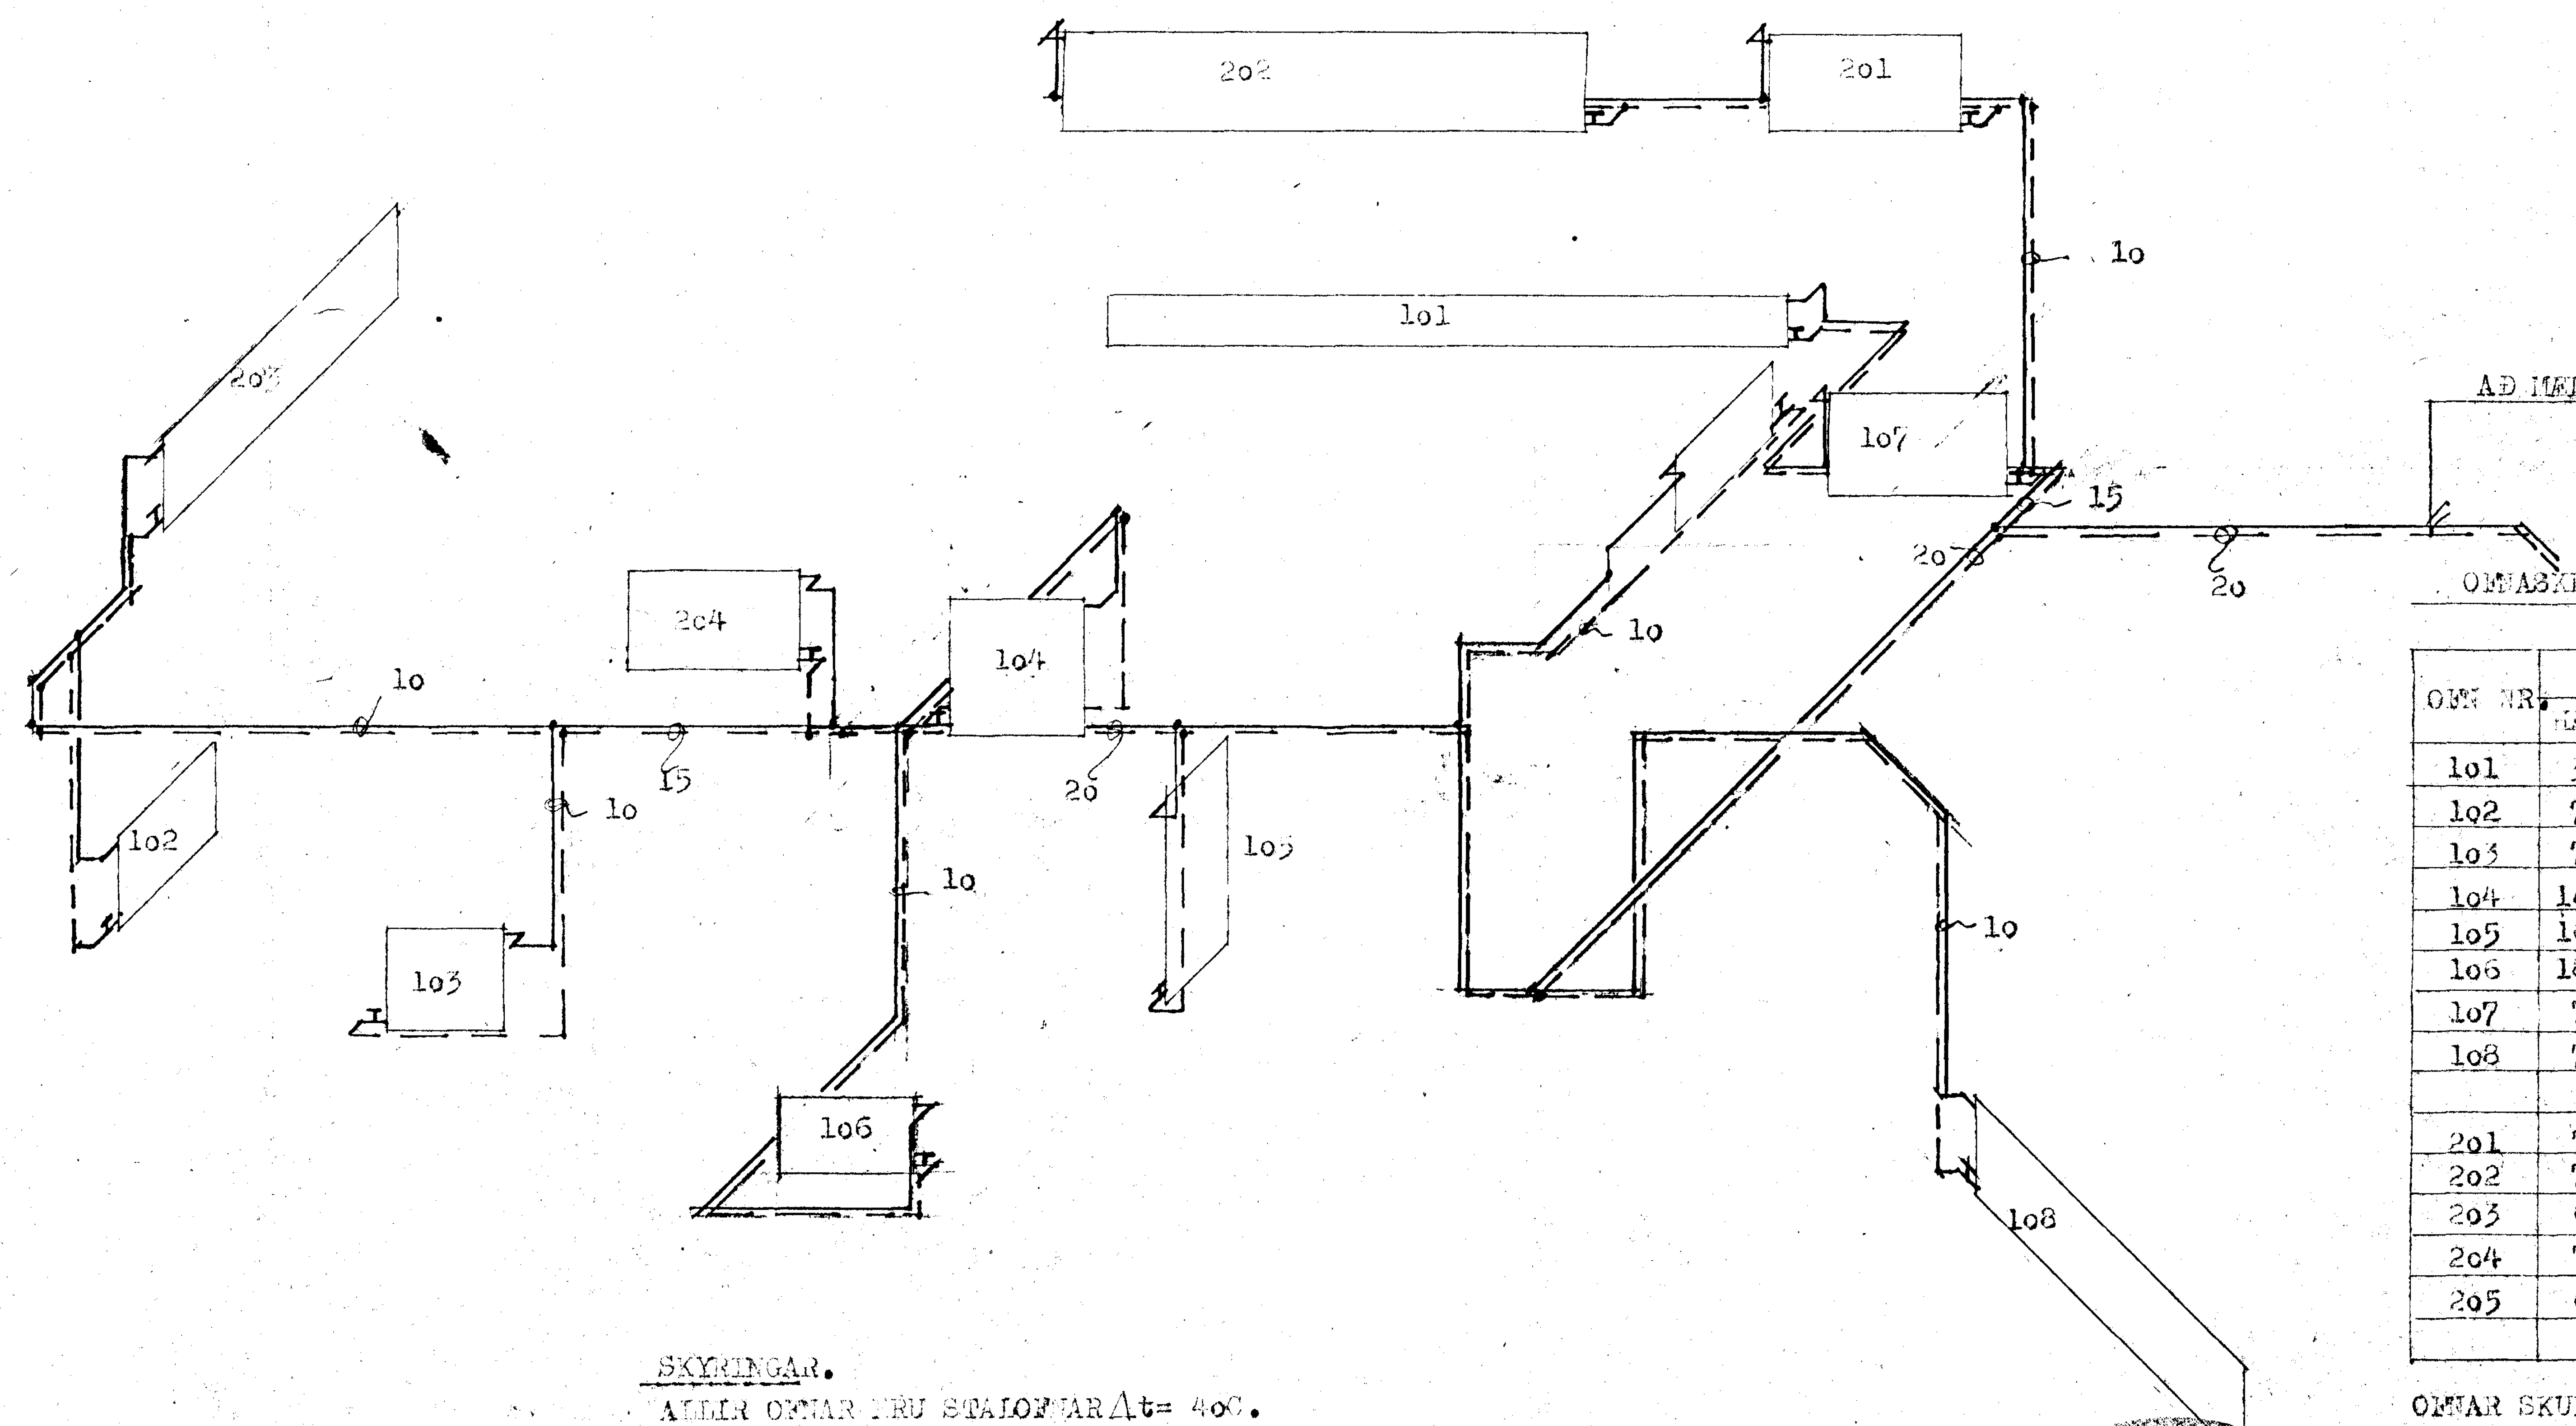

OFNASKRA $\Delta t = 40$ C

OFN NR.	HESTA(SM) HÆÐ	LENGD	KCAL/H	TEGUND
1o1	35	500	3800	CD
1o2	75	100	710	BC
1o3	75	90	5.0	AD
1o4	100	100	400	BC
1o5	160	60	600	BC(IF)
1o6	180	50	1180	IF
1o7	75	130	1140	AD
1o8	75	280	1500	FC
2o1	75	130	800	AD
2o2	75	400	810	AD
2o3	65	250	1300	BC
2o4	75	130	500	AD
2o5	65	100	910	BC

TEG. OFNA.

RUTTAL VKN/2 - 5000

OFNAR SKULU STANDAST ALLAR KRÖFUR IST 69.1.
EINUNGIS SKAL NOTA OFNATÖFLUR SEM HLOTIÐ HAFA VIÐURKENNINGU IÐNTÆKNISTOFNUNAR, SEM HAFAR, VIÐ VAL OFNA.
ALLAR TENGINGAR ERU 1o MM.

SKÝRINGAR.
ALLIR OFNAR ERU STÁLOFNAR $\Delta t = 40$C.
Á ALLA OFNA KOMA BAKRENNSLISHANAR, STILLIHNIOÐAR OG LOFTSKRÚFUR.
ALLAR PÍPUR SKAL EINANGRA, FRAMRENNSLI MEÐ [illegible] MM GLERULLARHÓLKUM
OG BAKRENNSLI MEÐ 2o MM FRAUÐPLASTHÓLKUM.
EINANGRUN SKAL VAFIN MEÐ PLAST EÐA [illegible].
PÍPUR ERU SVARTAR, DIN 244o,
HANDFANG Á BAKRENNSLISHANA SKAL [illegible] AÐ [illegible] RENNSLI
FRÁ HITASTÖÐVAROFNI SÉ 4o C (DANFOSS [illegible])

HAFNARFJARÐARBÆR
BYGGINGAFULLTRÚINN
3. febr. 1986

VERKEFNI	MÁL 1:50	DAGS. FEB. 85
KIRKJUVEGUR 8	TEIKN. SP	BR. JAN 86
		VERK NR. 357
HITALÖGN RÚMMYND	REIKN.	TEIKN NR.
	SAMÞ. ÞÞ	2,03

GUÐNI ÞÓRÐARSON SKÚLATÚNI 6, 3 hæð. SÍMI 14185