


ELDRA HÚS

TENGIST LÖGN ELDRI BYGGINGAR

SKYRINGAR

PIPUR ERU GALV.. DIN 2440 EFA SAMBARILEGAR.
 ALLAR PIPUR SKAL BINANGRA, HEIÐT VAIN MED 20 MM
 GLERULLARHOIKUM OG KALT VAIN MED 20 MM FRAUÐTAST-
 HOIKUM. ALLA BINAGRUN SKAL VEFJA MED SISAL EFA PLASTDUK.

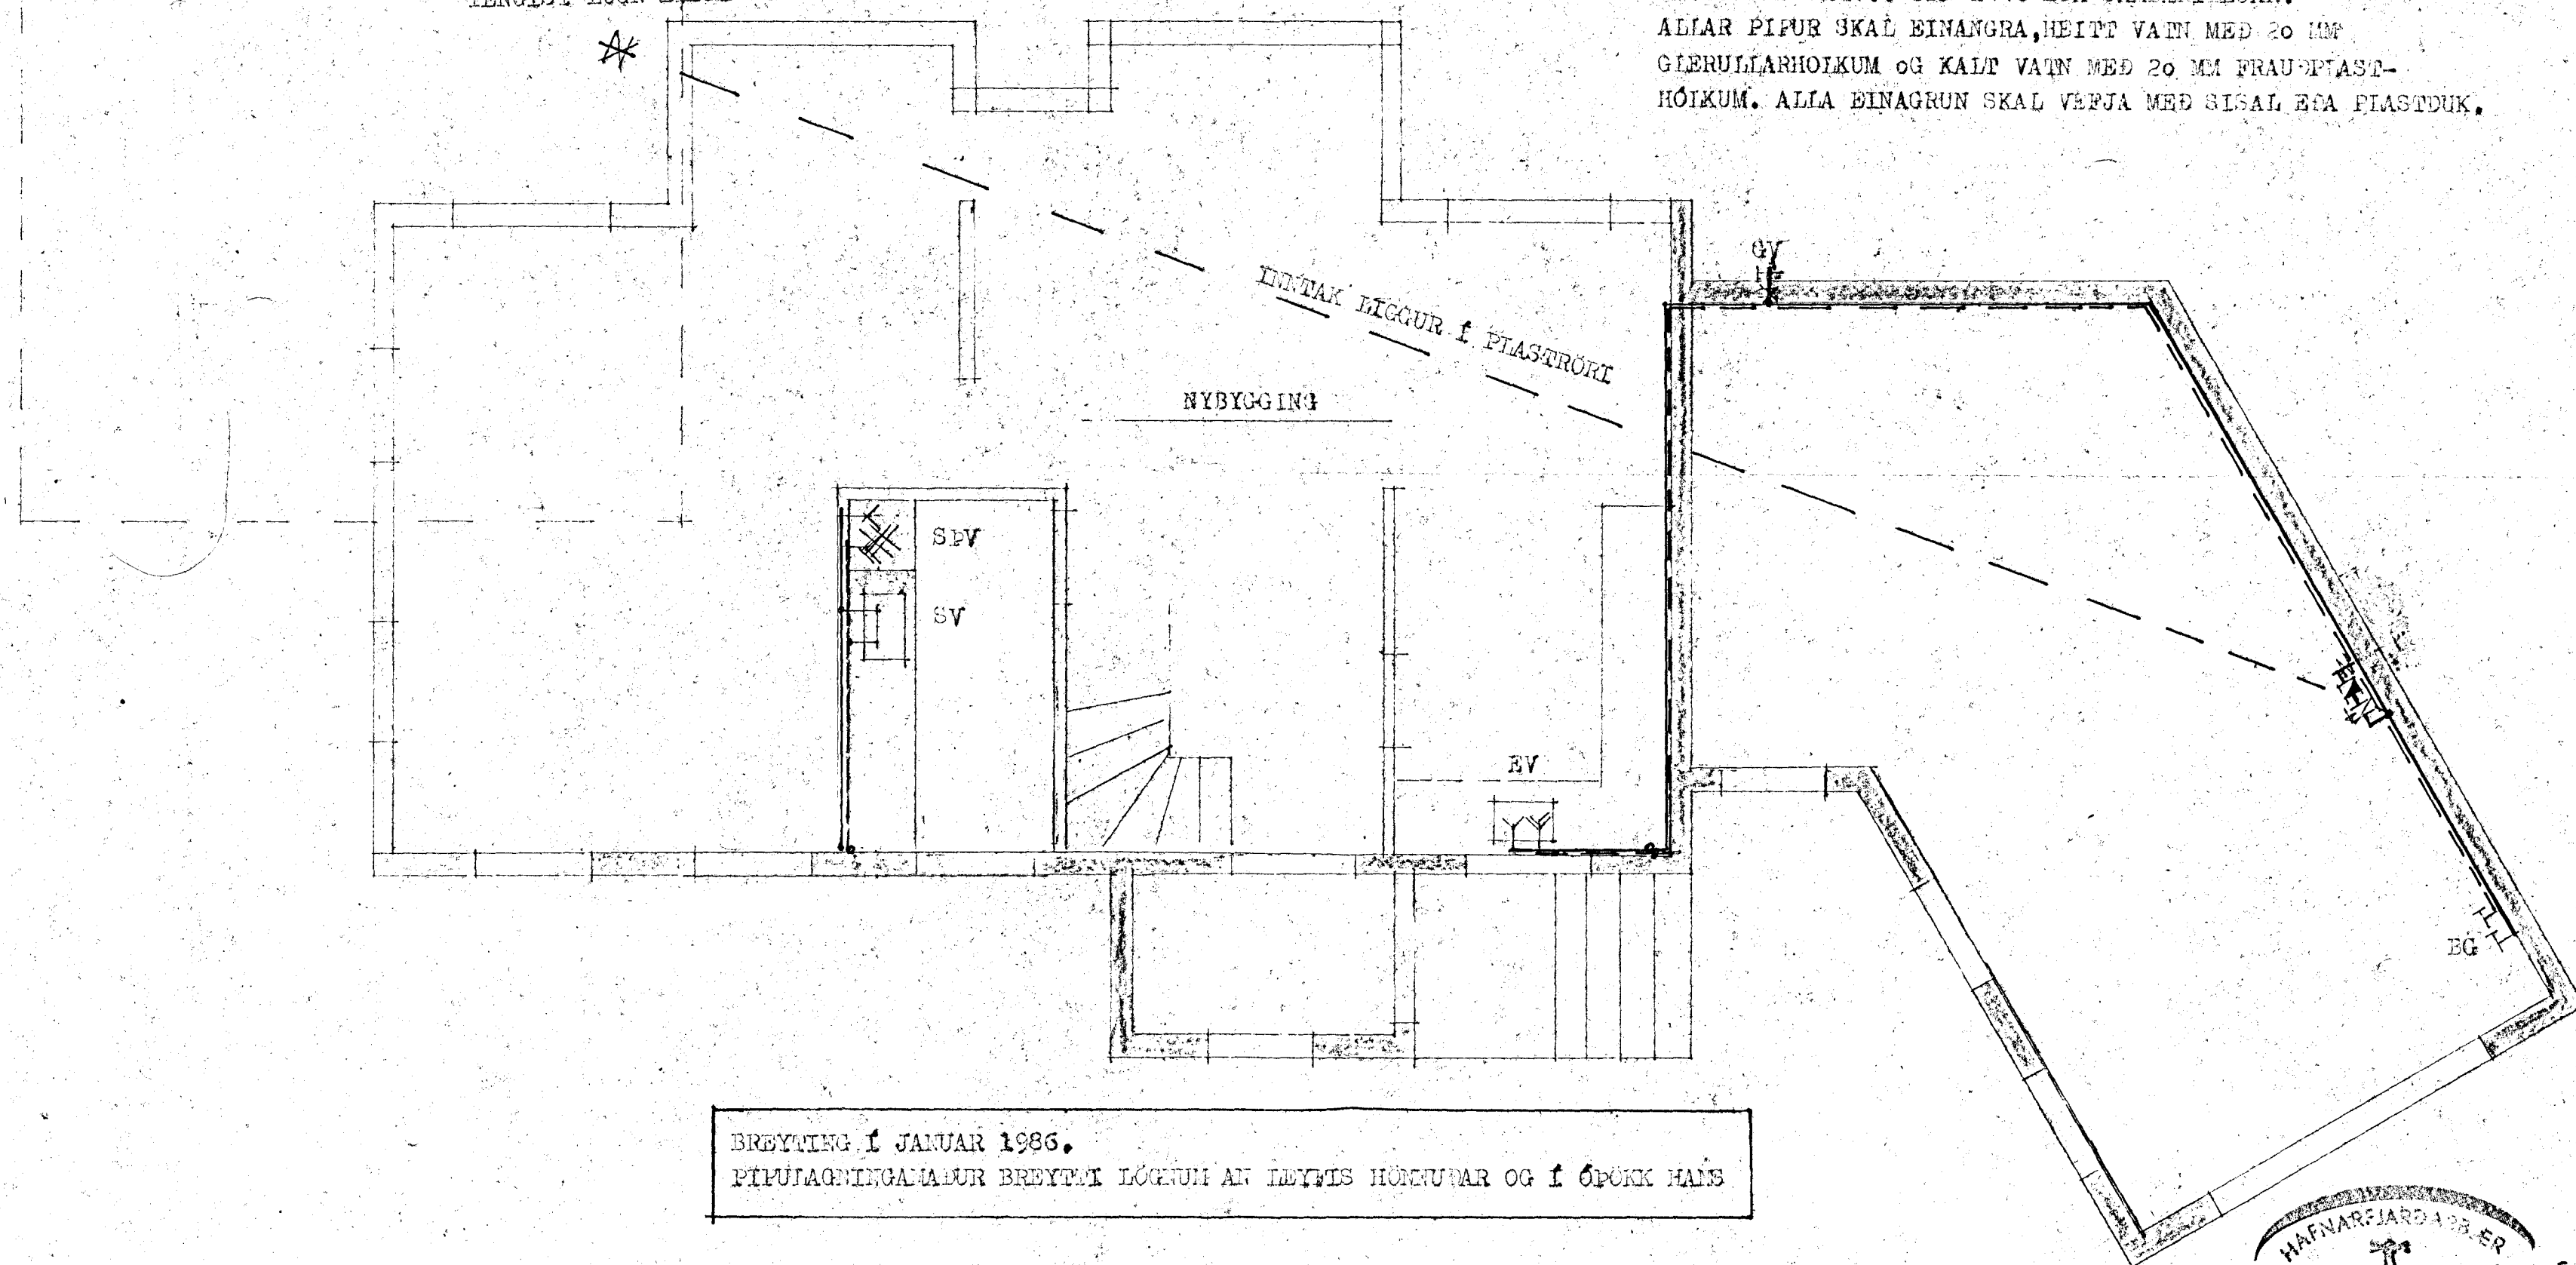

BREYTING Í JANUAR 1986.
 PÍPULAGNINGALADUR BREYTTI LÖGNUM AN LEYFIS HÖRNUMAR OG Í ÖÐRUK HALS



VERKEFNI	MÁL	DAGB.
KIRKJUVEGUR 8	1:50	BR.ÚL 85
VATNSLÖGN GRUNNMYND 1 HÆÐAR RUMMYND	TEIKN.	VERK NR.
	gp	TEIKN NR.
	REIKN.	02, 03
	SAMP.	02, 03
GUDNI ÞÓRDARSON	SKÚLATÚNI 6, 3 hæð.	SÍMI 14185