

Samþykkt þann

12 JAN. 2004

Byggingafultrúinn / Hafnarfirði
F.h. Kristján Þórarinnsson

KJP

lykilmynd

breytingar

A - NOV.2002 - Breyting á þakfalla vöbyggingar NV, breyting á gluggum NV og SA, svalir á SA hillu, breyting á skráningu

Verkstæði Arkitekta

K. Erlingsson

KÁRI EIRIKSSON arkitekt FAI - kt: 070365-4059
Verkstæði Arkitekta ehf. - kt: 570800-2210 - Gunnarsundi 5 - 220 Hafnarfjörður
Sími: 565 9779 - Fax: 565 9778 - GSM: 699 0999 - E: kari@ak.is - www.ak.is

verkkaup

Katarína og Svanur

verk
KIRKJUVEGUR 9, HFJ - STÆKKUN

teikning
Grunnmyndir

teikning nr.

0106
202


Skráningartafla

REYNDARTEIKNINGAR


hannað ST, KE teiknað KE daga 22.JAN.2002

mkv. 1:100 tölvuskrá 0106-202-reyndarteikn.dwg


blásetað
A2 ath! Öll mál eru í millimetrum.
Öll vafatrúin skal bera undir höndum.
Mælið ekki af teikningum, öll mál athugst á staðnum.
Ósamræmi í teikningum skal tilkynna höfudví strax.

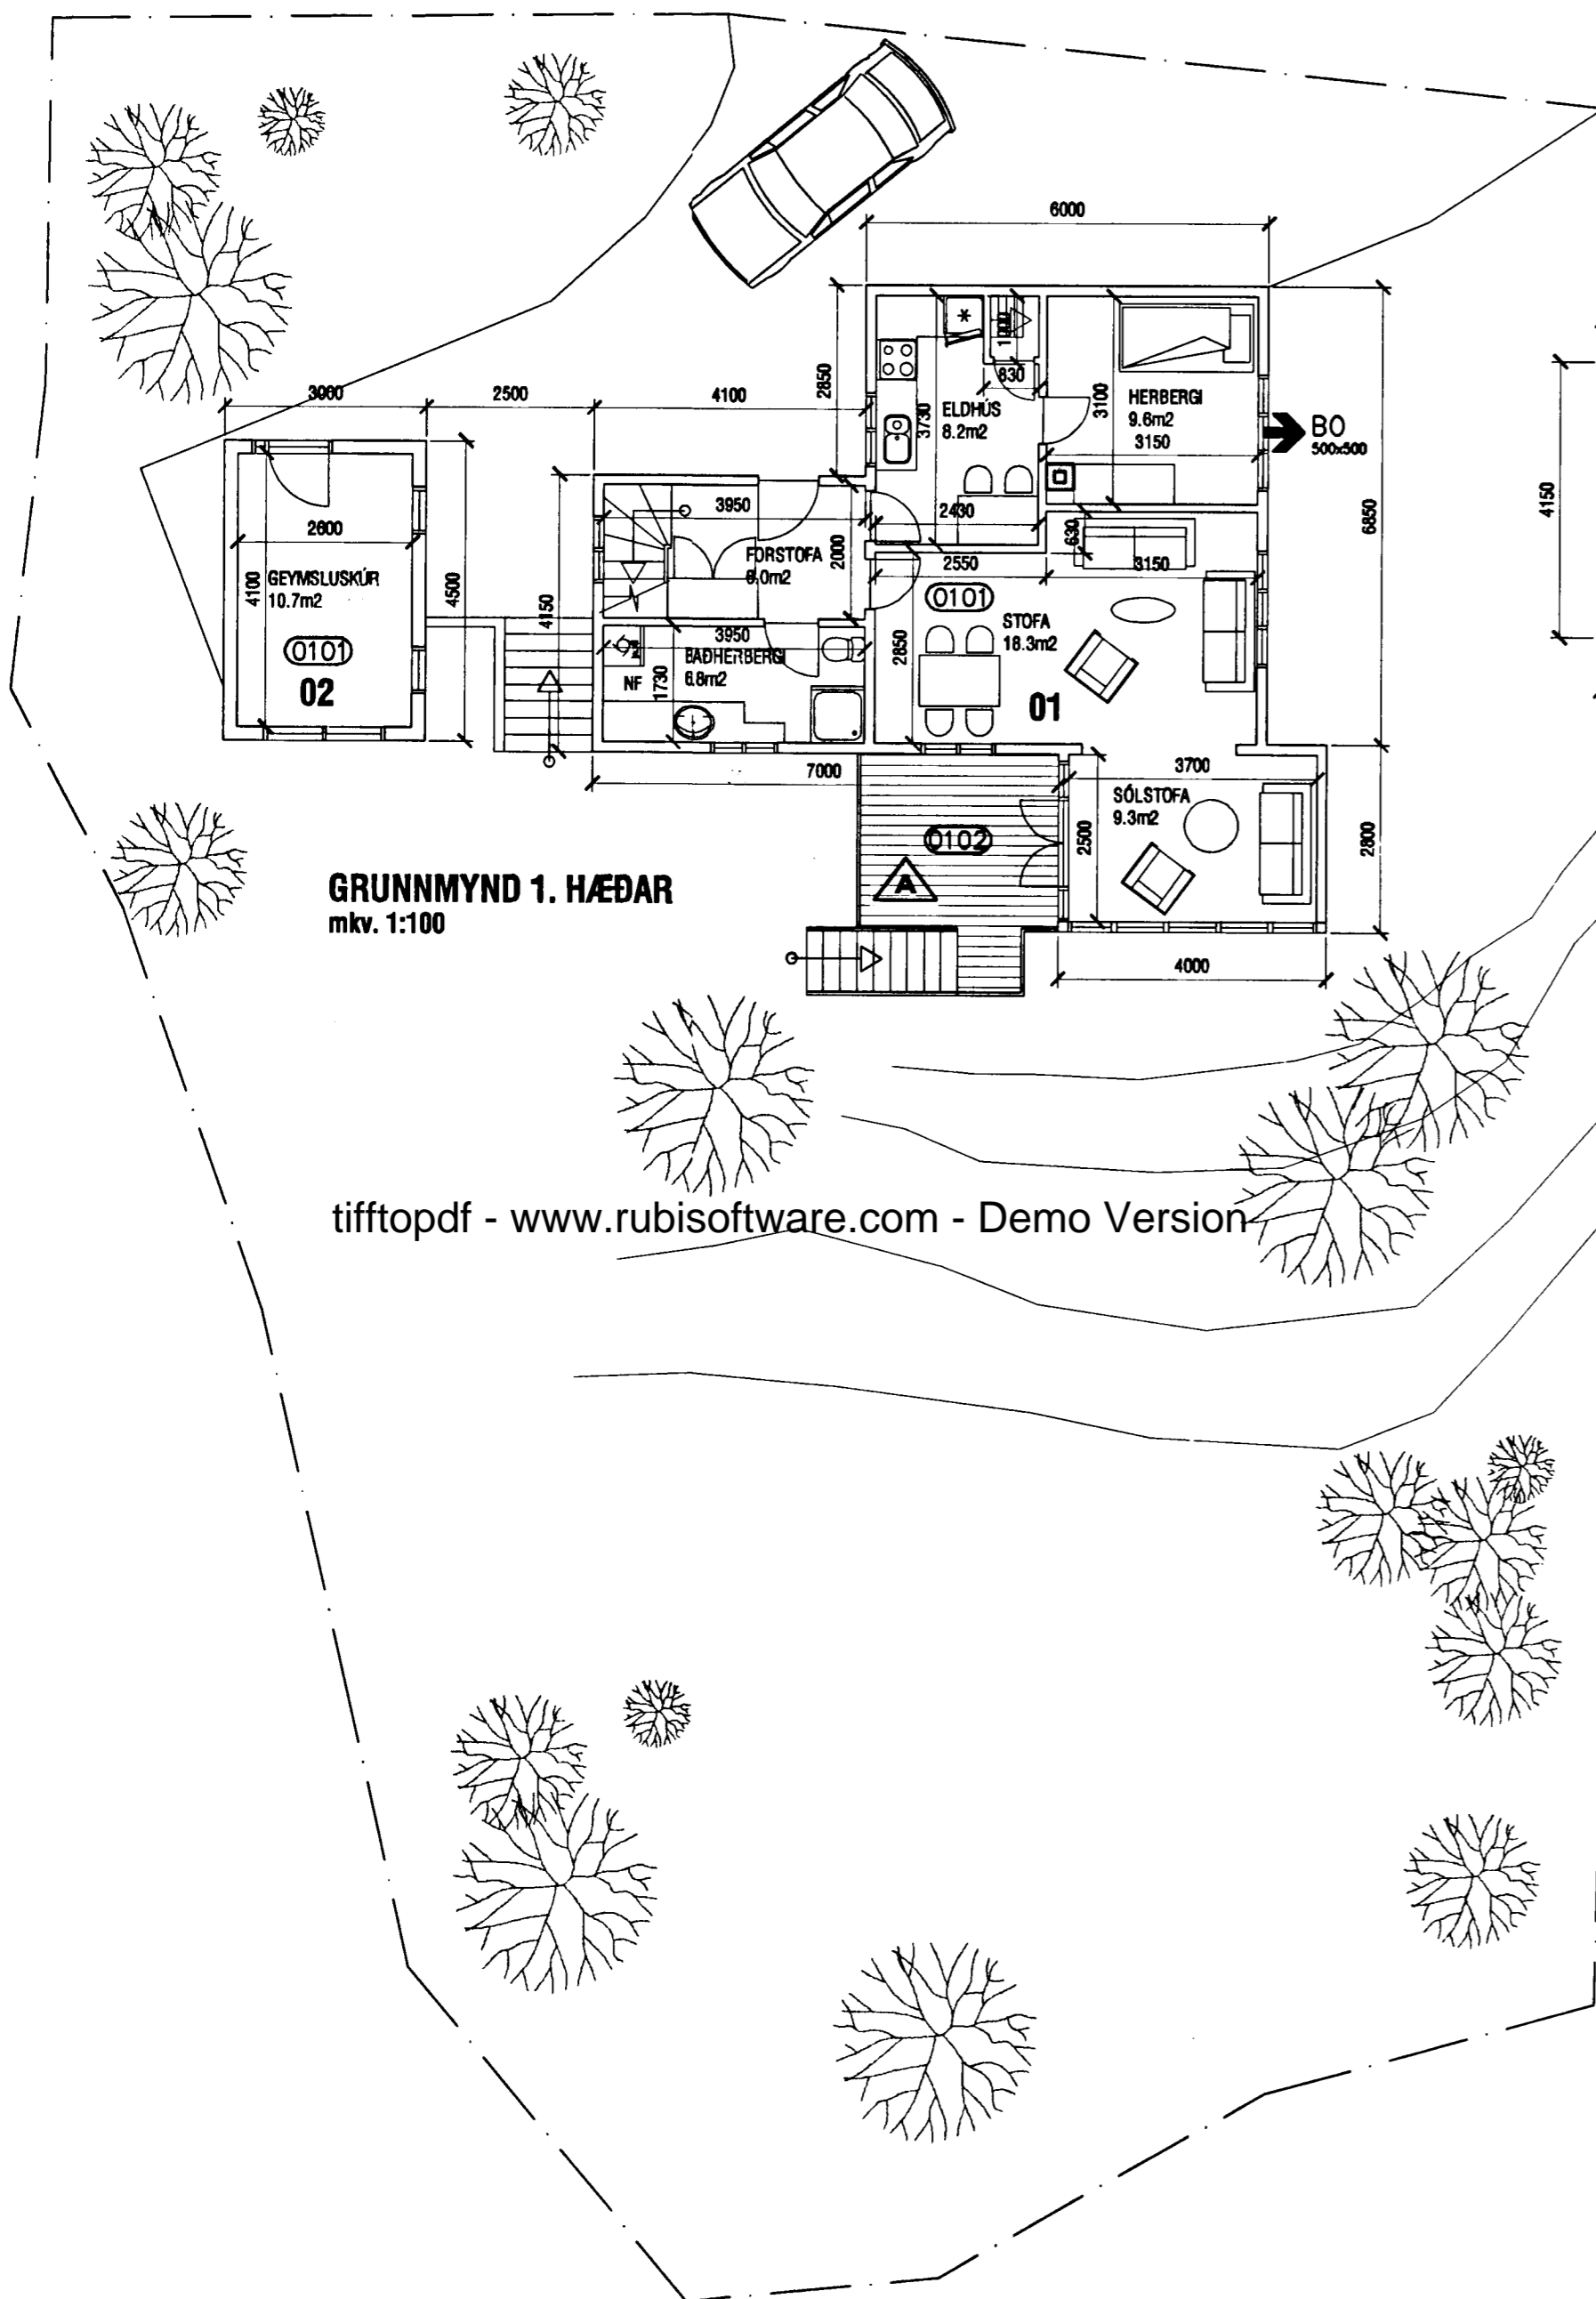

GRUNNMYND 1. HÆÐAR
mkv. 1:100

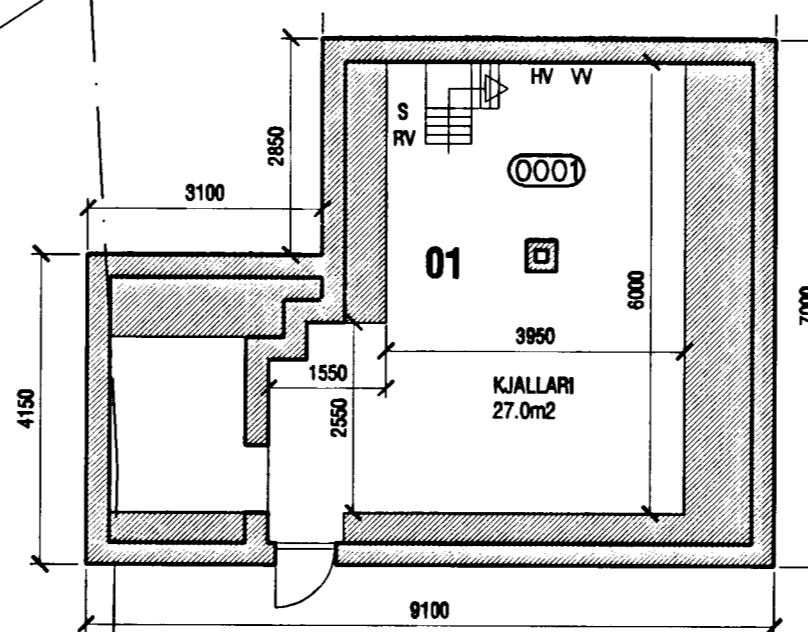

GRUNNMYND KJALLARA
mkv. 1:100

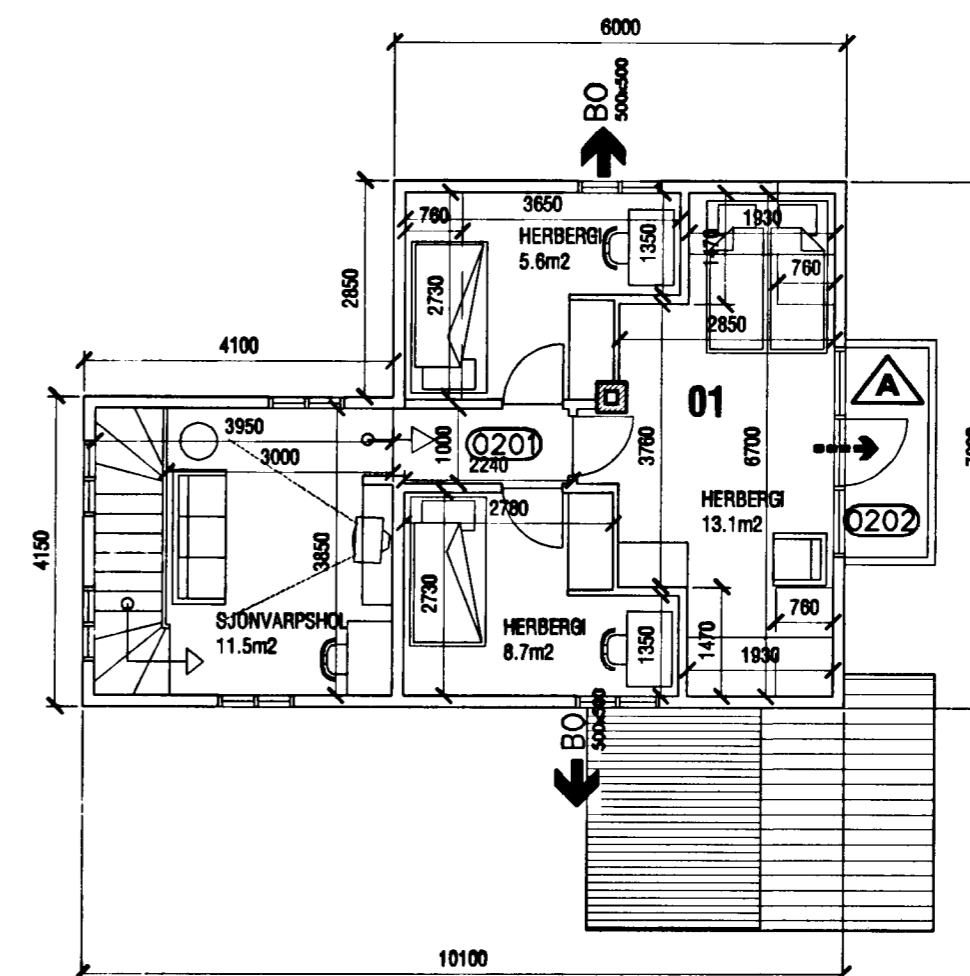

GRUNNMYND 2. HÆÐAR
mkv. 1:100

SKRÁNINGARTÖFLUR **A**

Skráningartafli: KIRKJUVEGUR 9				Skráningartafli: KIRKJUVEGUR 9 - SKOR				Skráningartafli: KIRKJUVEGUR 9									
Landsnúmer: 121381				Landsnúmer: 121381				Landsnúmer: 121381									
Matskúlanúmer: 01				Matskúlanúmer: 02				Matskúlanúmer: 01									
Uppskipting og lýsing				Uppskipting og lýsing				Uppskipting og lýsing									
D0	D1	D2	D3	D4	D5	D5M	D6	D7	D8	D9	D10a	D10b	D11	D12	D16	Reiknaða	D17
Lokun	Rými	Notkun	Höfuð-	Eignar-	Brúthólfur	Minnihólfur	Stöng	Op	Brúthólfur	Brúthólfur	Safnahæð	Safnahæð	Brúthólfur	Nettóhólfur	Brúthólfur	Reiknaða	Skipta-
hæð-röð	hæð	hæð	hólfur	hald	m²	m²	m²	m²	m²	sh < 1,8	min	max	rúmhl. m³	m²	m²	skiptarúm	rúmhl. m³
Matskúli					185,1	0,0	3,6	4,1	179,0	26,6			389,1	136,8	162,6		310,888
Bath													14,0				
A	00	Kjallari	N	0101	54,0	0,0	0,0	0,0	54,0	22,6			84,4	27,0	31,6		42,120
A	0001	KJALLARI	N	0101	54,0	0,0	0,0	0,0	54,0	22,6	1,20	2,10	84,4	27,0	31,6	1,58	42,120
A	01	1. hæð	N	0101	70,0	0,0	2,6	0,3	69,7	0,0			186,0	61,3	69,7		163,058
A	0101	IBÜD	N	0101	70,0	0,0	2,6	0,3	69,7	0,0	2,36	3,40	186,0	61,3	69,7	2,66	163,058
C	0102	SVALIR	S	0101	7,8				7,8							1,00	7,800
A	02	2. hæð	N	0101	59,1	0,0	0,0	3,0	56,3	4,0			114,7	48,6	51,3		94,090
A	0201	IBÜD	N	0101	59,1	0,0	0,0	3,0	56,3	4,0	1,20	3,50	114,7	48,6	51,3	1,94	94,090
C	0202	SVALIR	S	0101	3,6				3,6							1,00	3,600
Athugasemdir																	
Samtöl summa																	
Eignarhald					Skiptarúm mál												
Eignarhald	Notkun	Birt	Sérágn	Sérágn	Sérágn og sérágn												
	hald	hald	hald	hald	m²												
0101	IBÜD	152,5	310,888	310,888													
Alle					152,5	310,888	310,888										

Skráningartafli: KIRKJUVEGUR 9 - SKOR				Skráningartafli: KIRKJUVEGUR 9 - SKOR				Skráningartafli: KIRKJUVEGUR 9 - SKOR									
Landsnúmer: 121381				Landsnúmer: 121381				Landsnúmer: 121381									
Matskúlanúmer: 02				Matskúlanúmer: 02				Matskúlanúmer: 02									
Uppskipting og lýsing				Uppskipting og lýsing				Uppskipting og lýsing									
D0	D1	D2	D3	D4	D5	D5M	D6	D7	D8	D9	D10a	D10b	D11	D12	D16	Reiknaða	D17
Lokun	Rými	Notkun	Höfuð-	Eignar-	Brúthólfur	Minnihólfur	Stöng	Op	Brúthólfur	Brúthólfur	Safnahæð	Safnahæð	Brúthólfur	Nettóhólfur	Brúthólfur	Reiknaða	Skipta-
hæð-röð	hæð	hæð	hólfur	hald	m²	m²	m²	m²	m²	sh < 1,8	min	max	rúmhl. m³	m²	m²	skiptarúm	rúmhl. m³
Matskúli					13,5	0,0	0,0	0,0	13,5	0,0			41,2	10,6	13,5		32,330
Bath													0,0				
A	01	1. hæð	N	0101	13,5	0,0	0,0	0,0	13,5	0,0			41,2	10,6	13,5		32,330
A	0101	GEYMSLUSKUR	N	0101	13,5	0,0	0,0	0,0	13,5	0,0	2,70	3,40	41,2	10,6	13,5	3,95	32,330
Athugasemdir																	
Samtöl summa																	
Eignarhald					Skiptarúm mál												
Eignarhald	Notkun	Birt	Sérágn	Sérágn	Sérágn og sérágn												
	hald	hald	hald	hald	m²												
0101	GEYMSLUSKUR	13,5	32,330	32,330													
Alle					13,5	32,330	32,330										

tifftopdf - www.rubissoftware.com - Demo Version