






ÁSÝND NORÐ-VESTUR - EFTIR BREYTINGAR
mkv. 1:100

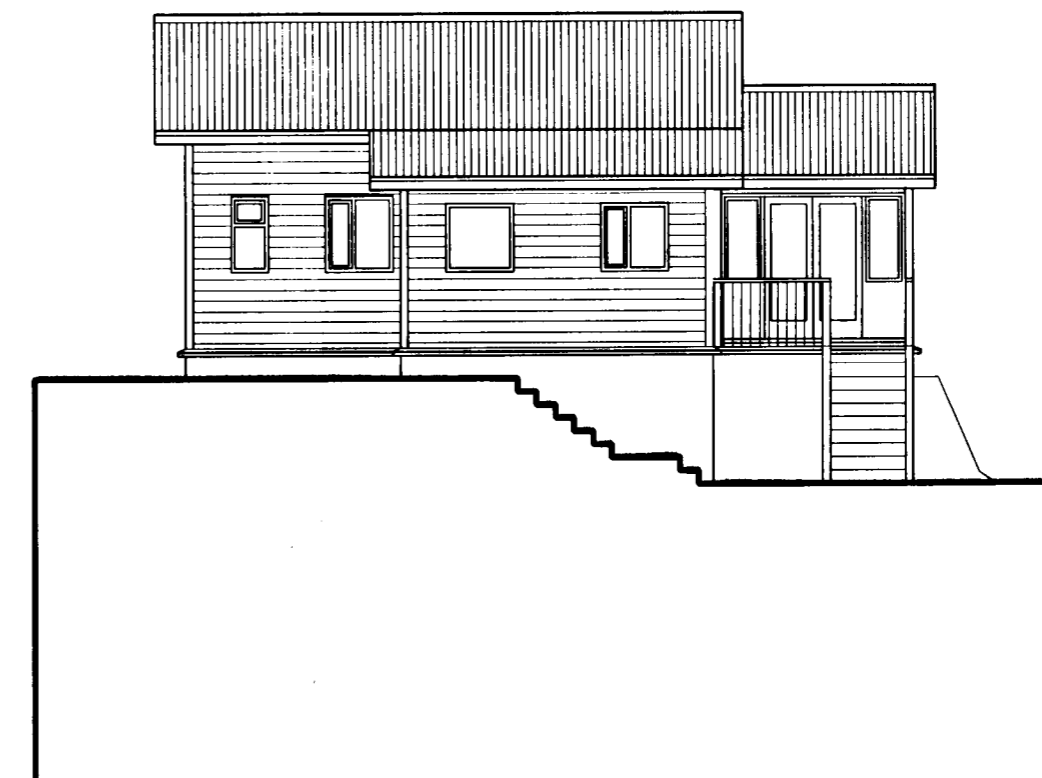


ÁSÝND NORÐ-VESTUR - FYRIR BREYTINGAR
mkv. 1:100

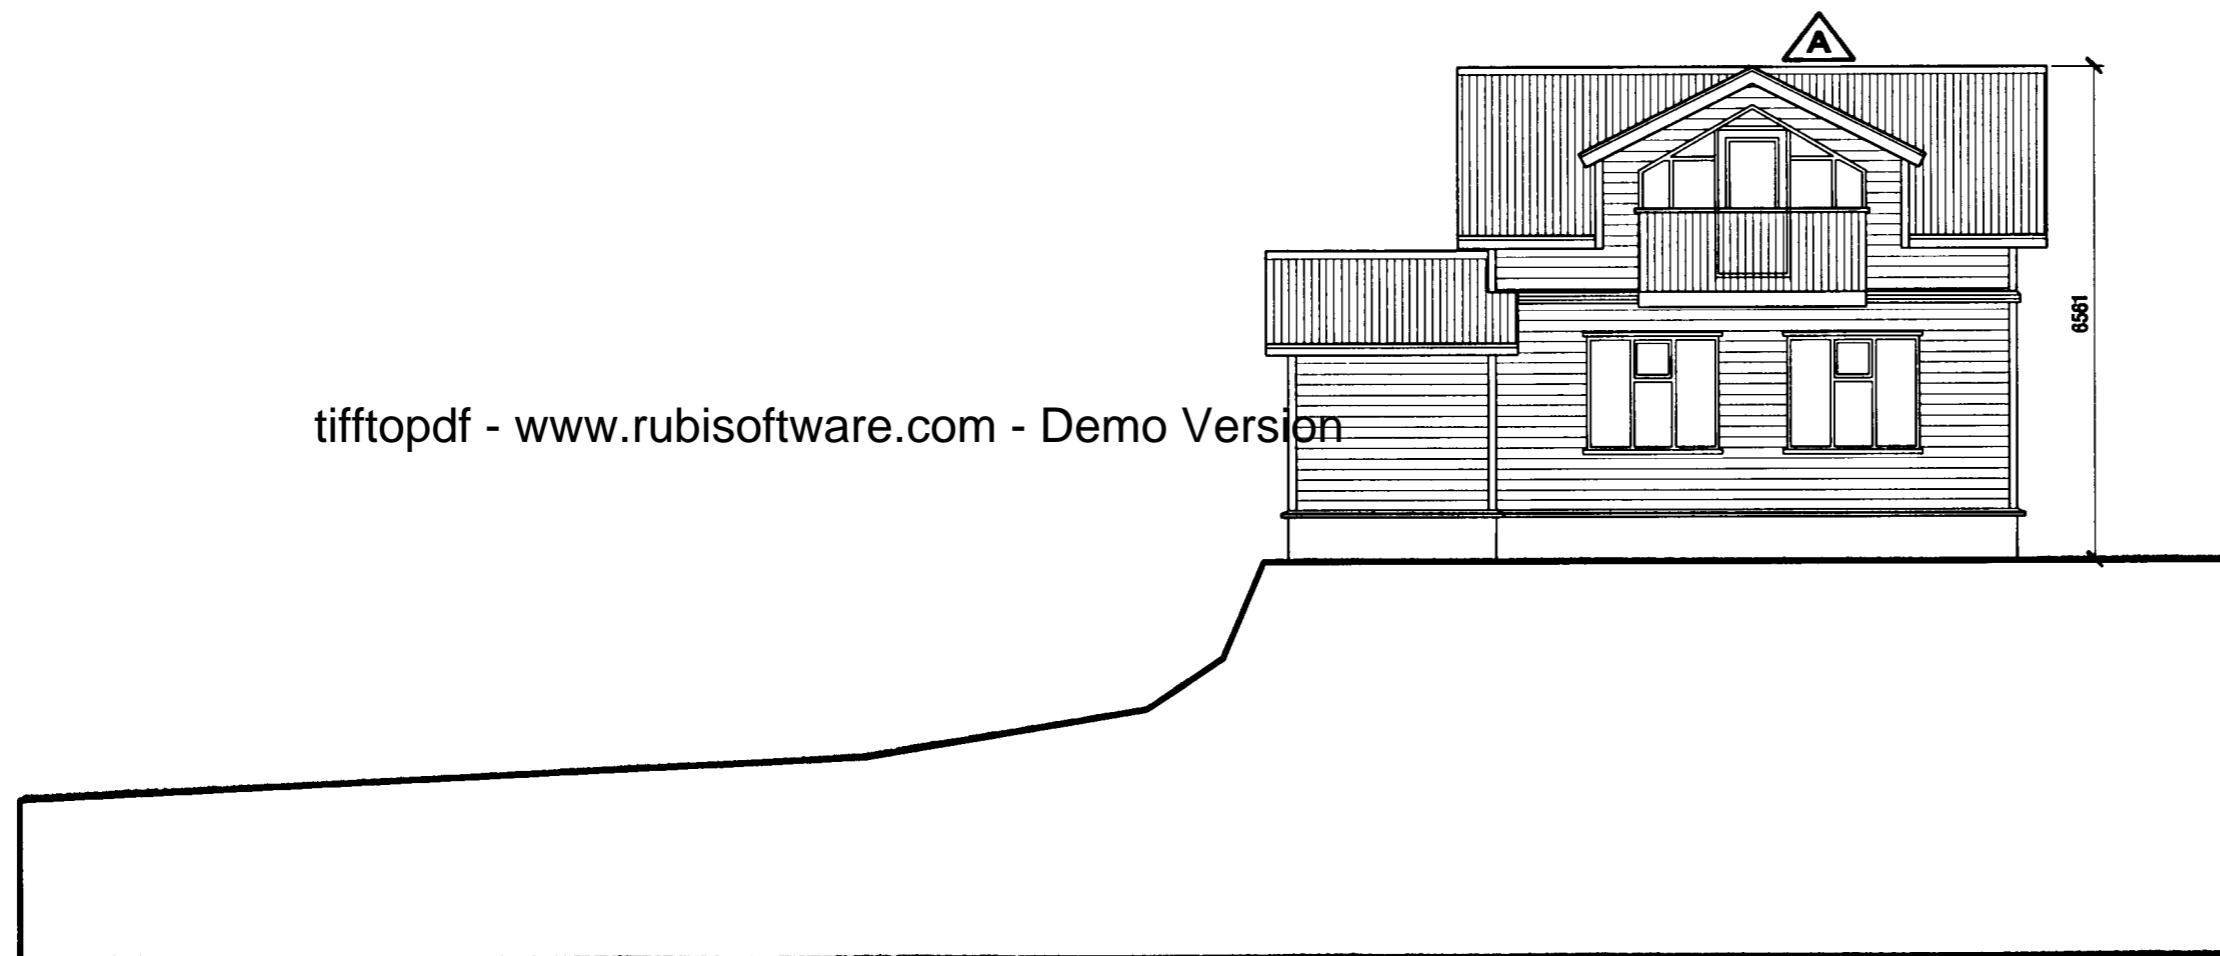


ÁSÝND SUÐ-AUSTUR - EFTIR BREYTINGAR
mkv. 1:100

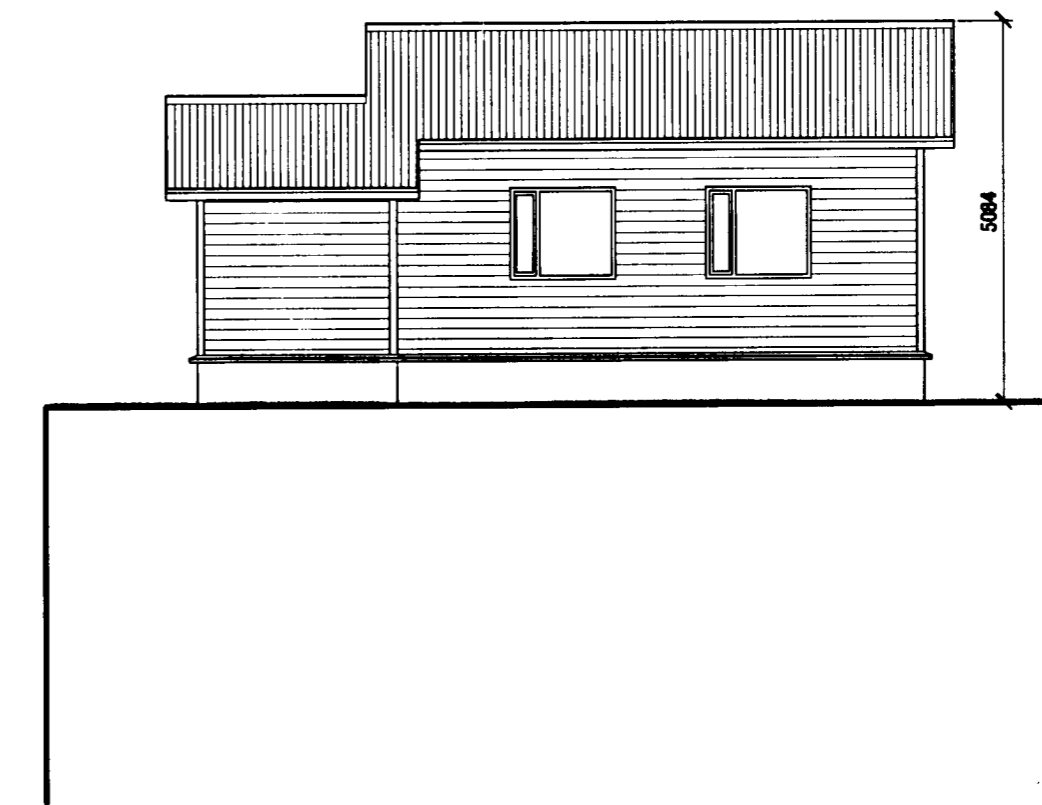

ÁSÝND SUÐ-AUSTUR - FYRIR BREYTINGAR
mkv. 1:100

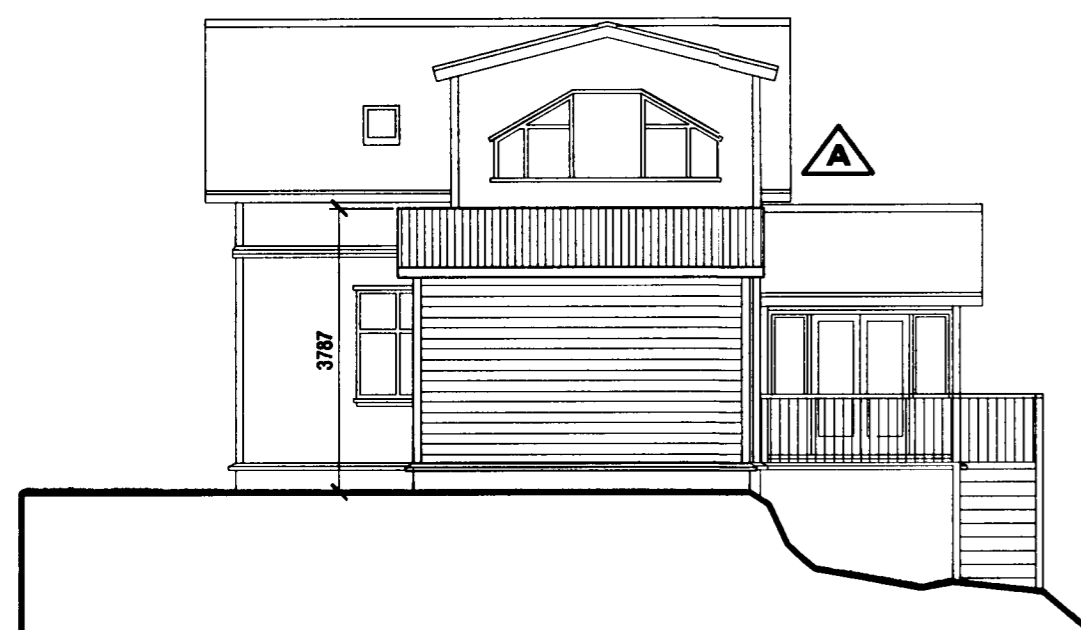

GEYMSLUSKÚR - ÁSÝND NORÐ-VESTUR
mkv. 1:100

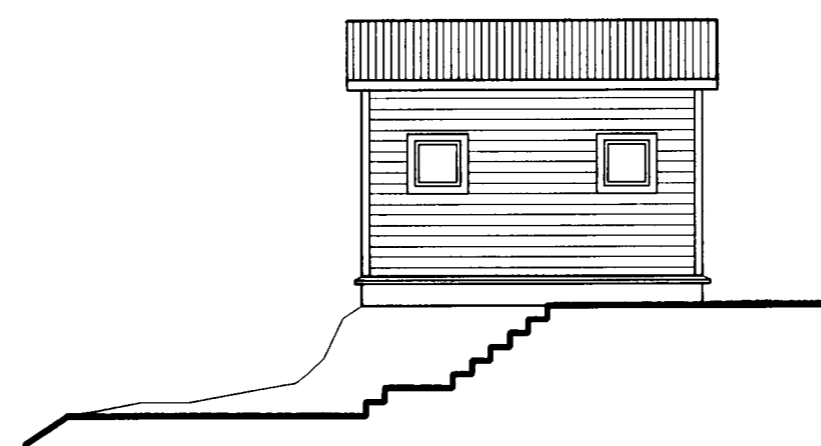

GEYMSLUSKÚR - ÁSÝND SUÐ-AUSTUR
mkv. 1:100



Samþykkt þann

12 JAN. 2004

Byggingafulltrúinn í Hafnarfirði
F.h. Kristján Þórarinnsson

KJP

lykillmynd

breytingar

A - NÓV.2002 - Breyting á þakfalla vöbyggingar NV, breyting á gluggum NV og SA, svalir á SA hlið, breyting á skráningu

Verkstæði Arkitekta

K. Eiríksson

KÁRI EIRÍKSSON arkitekt FAI - kt: 070365-4059
Verkstæði Arkitekta ehf. - kt: 570800-2210 - Gunnarsund 5 - 220 Hafnarfjörður
Sími: 565 9778 - Fax: 565 9778 - GSM: 699 0999 - E: kari@ack.is - www.ack.is

verkefni

Katarína og Svanur

verk
KIRKJUVEGUR 9, HFJ - STÆKKUN

teikning	teikning nr.
Ásýndir	0106
norð-vestur og suð-austur	203

REYNDARTEIKNINGAR

hannað	teiknað	dag
ST, KE	KE	22.JAN.2002
mkv.	teiknuskýr	
1:100	0106-203-reyndartekn.dwg	

bláaletarið **A2** ath! Öll mál eru í millimetrum. Málid ekki af teikningum, öll mál afhugst á staðnum. Ósamræmi í teikningum skal tilkynna hönnuði strax.