


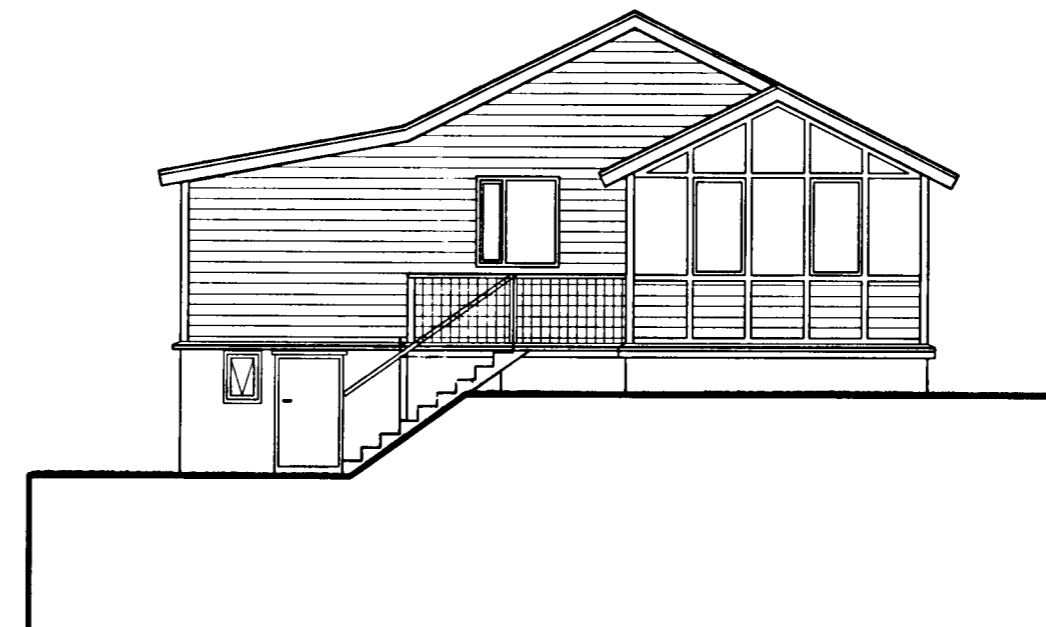


ÁSÝND SUÐ-VESTUR - EFTIR BREYTINGAR
mkv. 1:100




ÁSÝND SUÐ-VESTUR - FYRIR BREYTINGAR
mkv. 1:100



ÁSÝND NORÐ-AUSTUR - EFTIR BREYTINGAR
mkv. 1:100

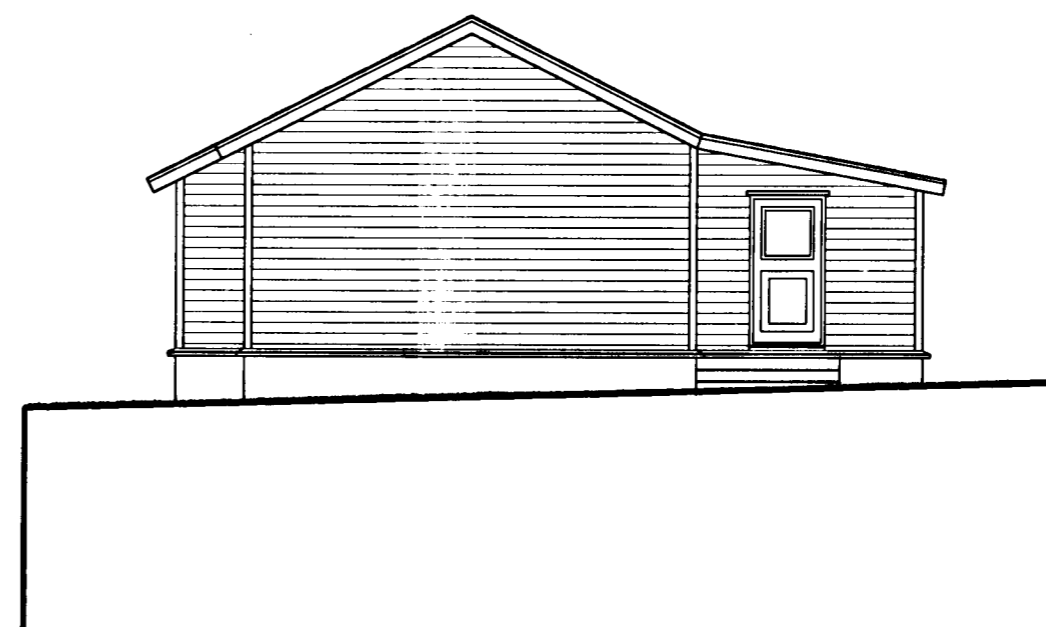

ÁSÝND NORÐ-AUSTUR - FYRIR BREYTINGAR
mkv. 1:100

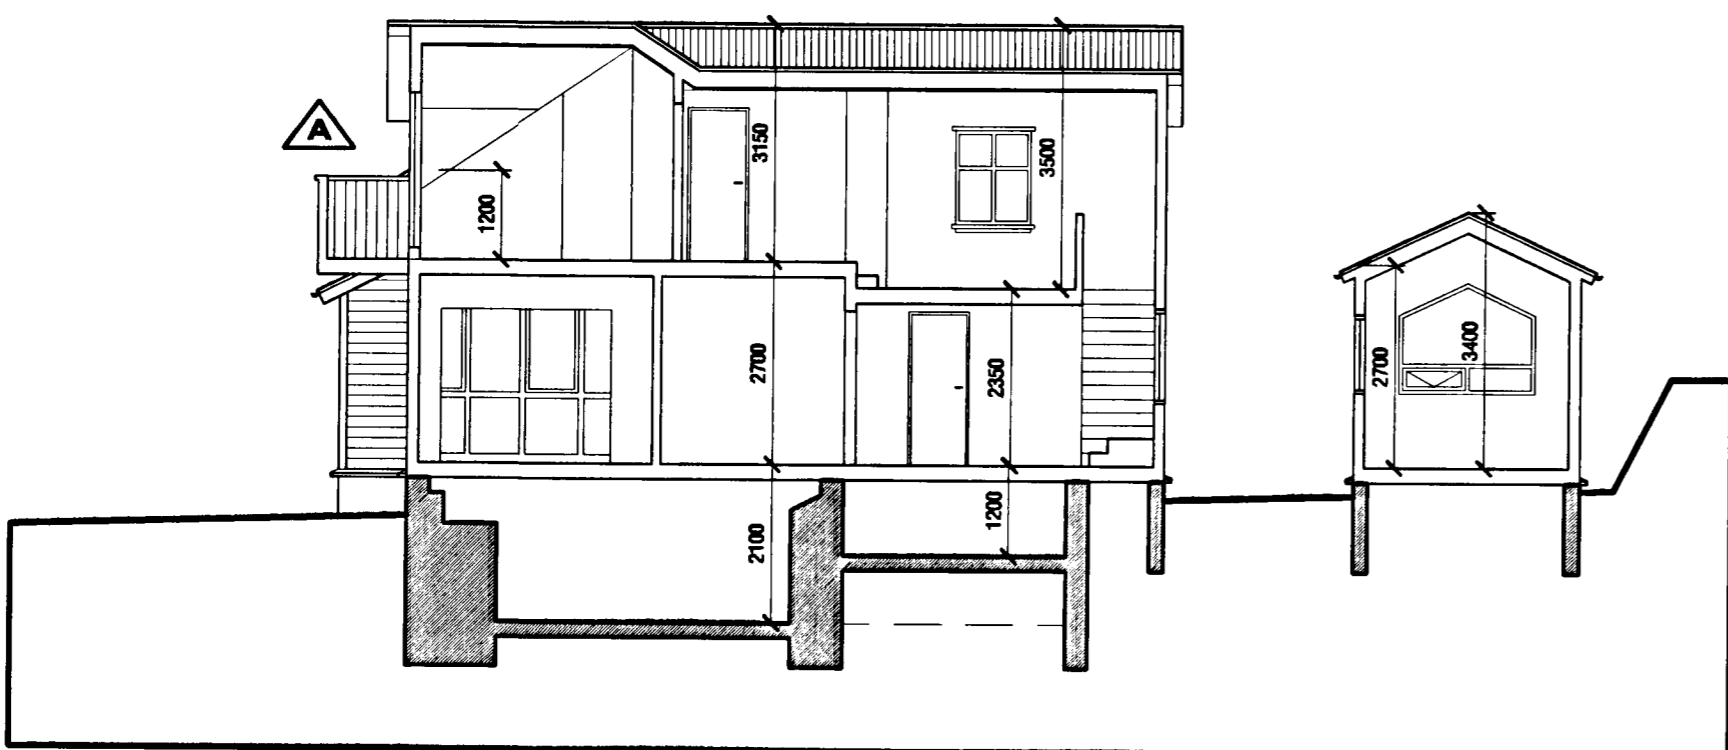

SNEIÐING A-A
mkv. 1:100

Samþykkt þann
12 JAN. 2004

Byggingatulltrúinn í Hafnarfirði
F.h. Kristján Þórarinnsson

KJP

lykillmynd

breytingar

A - NOV.2002 - Breyting á þakhalla viðbyggingar NV, breyting á gluggum NV og SA, svalir á SA hill, breyting á skráningu

Verkstæði Arkitekta

Kári Eiríksson

KÁRI EIRÍKSSON arkitekt FAÍ - kt: 070365-4059
Verkstæði Arkitekta ehf. - kt: 570800-2210 - Gunnarsund 5 - 220 Hafnarfjörður
Sími: 565 9779 - Fax: 565 9778 - GSM: 699 0999 - E: kari@ark.is - www.ark.is

verkkaupl

Katarína og Svanur

verk
KIRKJUVEGUR 9, HFJ - STÆKKUN

teikning
Sneiðing A-A, Ásýndir

teikning nr.
0106

norð-austur og suð-vestur

204

REYNDARTEIKNINGAR

hannað ST, KE teiknað KE daga 22.JAN.2002

mkv. 1:100 teiknað 0106-204-reyndartekn.dwg

bláaáæð
A2 ath! Öll mál eru í millimetrum.
Öll vafasahlíð skal bera undir hönnuð.
Mæltó ekki af teikningum, öll mál atthugist á staðnum.
Ósamræmi í teikningum skal tilkynna hönnuð strax.