

TEIKNINGU BREYTT 23.06.91  
SKOLVASKUR Í BÚT, VIÐBÓT  
SKOLVASKUR Í BILGEYMSLU FÆRÐUR  
UV Í ELDHÚSI FÆRÐUR


SKÝRINGAR

HÆÐARKÓTAR ERU Í METRUM OG GEFNIR UPP Á FULLFRÆGINGIN  
GOLF. HÆDIR ERU GEFNAR UPP Í BOTN Á RORUM. MÁLSEYNING  
ER GEFIN UPP Í CM. GENGID SKAL FRA NIDURPÖLLUM UM LEID  
OG FLÖTUR ERU STEYPTAR.

LAGNIR SKAL LEGGJA Í SAHRAMI VID 65 OG 1ST 68.

- BK - BADKAR
- VS - VATNSSALERNI
- GN - GÖLENIDURFALL
- SF - SANDFANG
- EV - ELHUSVASKUR
- UV - UPPÞVOTTAVEL
- BN - ÞAKNIDURFALL
- PVC - POLYVINYLCLORID
- PP - POLYPROPYLEN
- FRG - HÆÐ Á FULLFRÆGINGID GOLF
- ST - STEINSTEYPT SKOLFLÖGN
- SB - STURTBOTN
- HL - HANDLAUG
- GK - GARDKRANI
- SV - SKOLVASKUR
- ÞV - ÞVOTTAVEL
- SN - SVALANDURFALL
- BR - BRUNNUR

SKOLELÖGN 08 JUL 1991  
REGNVATNS OG DRENLÖGN  
REGNVATNSLÖGN  
KALT NEYSLUVATN

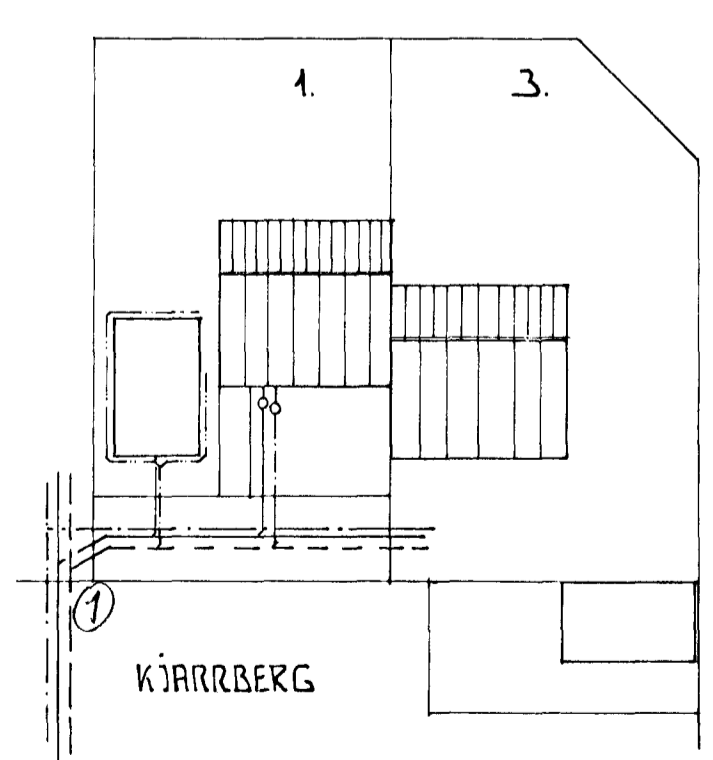

MKV ~ 1:500

1. Kola FS og FR
2. Sjá teikningu búnaðar um á stofna. (Stofn III og IV)
3. Stofn II ekki samræmi við breyða teikningu UV

KJARRBERG 1 HAFNARFJÖRÐI	JÚNÍ 1993
FRÆRANSLISLAGNIK NEÐRI OG EFRI HÆÐ	MÆLIKJARÐI
TEKNIÞJÓFUSTI SVEINS KARLSSONARÞFÉ	1:500
BÆJARHARÐULI 2 220 HAFNARFJÖRÐUR 91-653045	TEIKNING
	L. E.