



SKÝRINGAR:

- A = EINBÝLISHÚS, TVÆR HÆÐIR. (RIS) KJALLARI, SJÁ SKIPULAGSSKILMÁLA.
- H = HÆÐ AÐALGÓLFS.
- G = REIKNUD HÆÐ Á GANGSTÉTT/KANTSTEINI VID LÓÐAMÖRK.
- L = HÆÐ LANDS Á LÓÐAMÖRKUM. (LEIÐBEINANDI)
- Fs = HÆÐ Á SKÓLPHEIMÆÐ.

- SKÓLPHEIMÆÐ 150 st.
- - - - - VATNSHEIMÆÐ 32 PEH

INNTÖK VEITNA (hitaveita, rafmagn, síma kaparkerfi) SKULU VERA Á GÖTUHLIÐ HÚSA

FRÁRENSSLI HITAVEITU TENGIST Í SKÓLPLOGN.

KVÖÐ ER UM AÐ JARÐVATN OG REGNVATN AF ÞAKI, HVERS HÚSS, VERÐI LEITT Í GRJÓTSVELG INNAN LÓÐAR. LEITAST SKAL VIÐ AÐ GRJÓTSVELGIR ÞESSIR VERÐI EKKI NÆR GÖTU EN 0,5 m OG EKKI NÆR AÐLIGGJANDI LÓÐ EN 2,5 m. FJARLÆGD GRJÓTSVELGS FRÁ HÚSI MEÐ KJALLARA SÉ ≥5,0 m OG ≥2,0 m FRÁ HÚSI ÁN KJALLARA. ÞAR SEM AÐSTÆÐUR LEYFA EKKI ÞESSAR FJARLÆGÐIR SKAL LEITAST EFTIR AÐ VERA SEM NÆST ÞEIM.

FRÁGANGUR Á LÓÐAMÖRKUM VERÐI Í SAMRÁÐI VID LÓÐARHAFNA AÐLIGGJANDI LÓÐA. STÆRÐ OG STAÐSETNING LÓÐA, BYGGINGAREITA OG BÍLASTÆÐA ERU SÝND Á MÆLIBLÖÐUM. HÆDARTÖLUR ERU Í HÆÐAKERFI REYKJAVÍKUR. ÖNEFND MÁL ERU Í m NEMA ÞVERMÁL LAGNA ERU Í mm.

BREYTINGAR:


- A: GÖLFKÓTI KJÓAHRAUN 6, SKV. BYGGINGARNEFND
- B: GÖLFKÓTI KJÓAHRAUN 18, SKV. BYGGINGARNEFND 7.10.98
- C: BR. DEILISKPL. BREYTT LANDNOTKUN, BÍLASTÆÐI V. ÁLFASKEIÐ SKV. SKIPUL.-OG BYGGINGARRÁÐI. 16.3.2004

HEIMÆÐAR


EFTIRFARANDI GILDIR UM HEIMÆÐAR, NEMA ANNAÐ KOMI FRAM Á PLANMYND.

STÆRÐ: Ø150 SKÓLP
Ø32 VATN

STAÐSETNING:

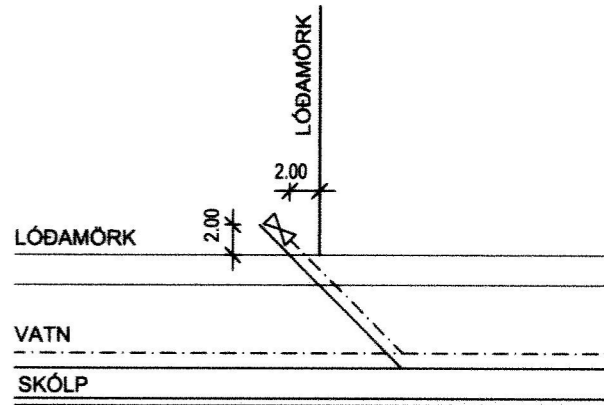

UPPLÝSINGAR UM STAÐSETNINGU VATNSHEIMÆÐAR FÁST HJÁ VATNSVEITU HAFNARFJARÐAR.

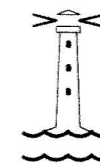

**HAFNARFJARÐARBÆR
SKIPULAGS- OG BYGGINGARSVIÐ**

KJÓAHRAUN 1-18	
HÆÐABLAÐ	21.843.6
Teikn.nr.:	113.075
Mælt:	Samþykkt: <i>HS</i>
Hannað: SHV, HGS	M.kv.: 1:500
Teiknað: SHV	Dags.:
Breytt: ENDURGERT HÆÐABLAÐ FRÁ HÚS OG RÁÐGJÖF EHF FRÁ 1996, MEÐ BREYTINGUM	
FRÁ 1998. GRUNNI VARPÐ ÚR REYKJAVHNITAKERFI Í LANDSHNITAKERFI ISNET93	
Bládst.: A3	