Sambykkt bann
2 8 SEPT. 1998
Byggingafulltrúinn í Hafnarfirði
Erlendur Hjálmarsson

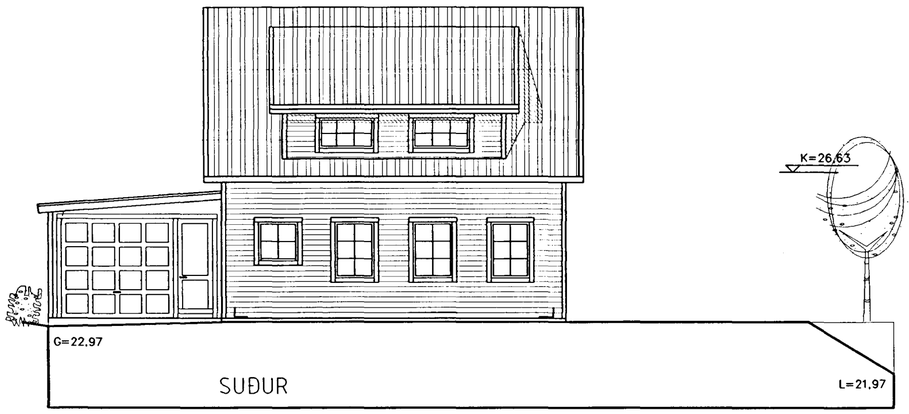

SUÐUR

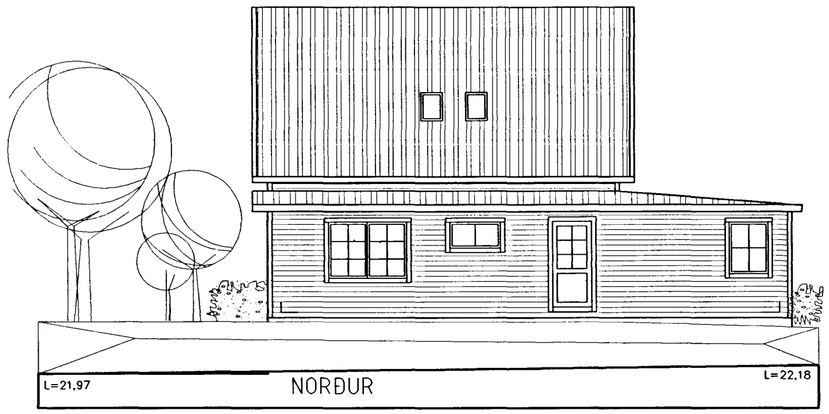

NORÐUR

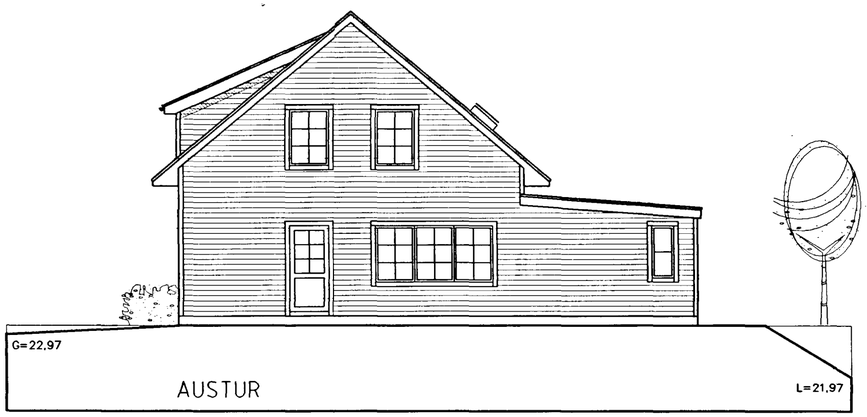

AUSTUR

VESTUR

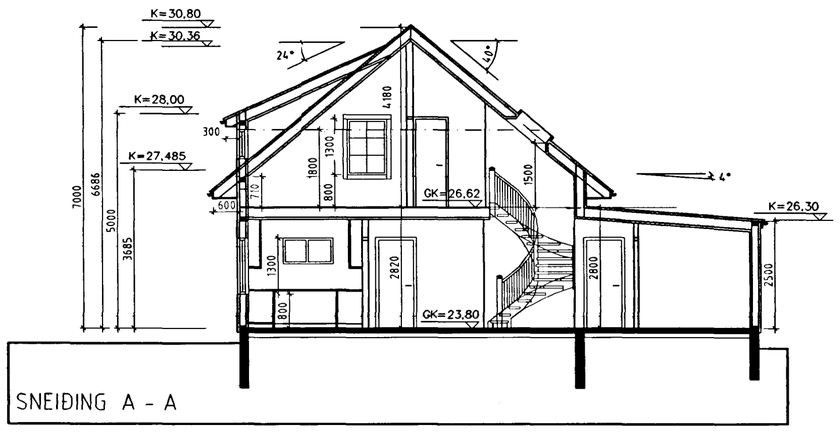

SNEIÐING A - A

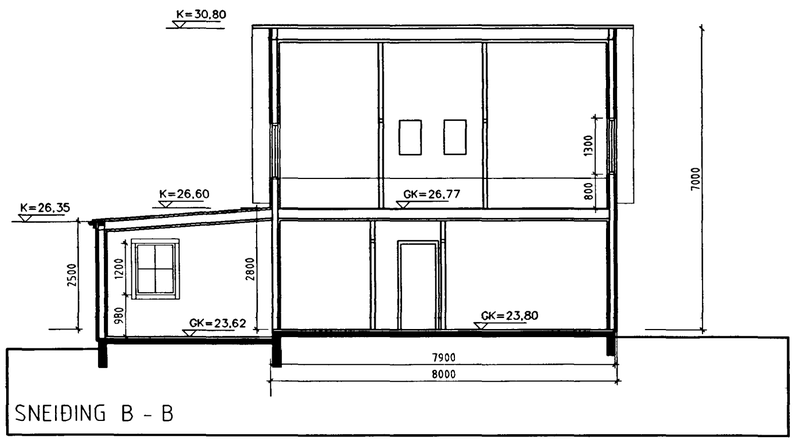

SNEIÐING B - B

0 1 2 3 4 5 6 7 8 9 10

KJÓAHRAUN 18 102

BREYTT:	DAGS:	LÝSING:
FF	12.08.98	HÆKKUN Á KVÓTA UM 0,20 m

ÞRIÐJA HÆÐIN, ARKITEKTAR – FRIÐRIK FRIÐRIKSSON ARK. FAÍ
STRANDGÖTU 28 220 HAFNARFIRÐI
SÍMI: 565 38 70 FAX: 565 48 31
KT:211256-4519
NETFANG: ffark@ islandia.is

ÚTLIT SNEIÐINGAR

HANNAÐ: FF TEIKNAÐ: FF DAGS: 12.08.1998 MKV: 1:100 VERKNR: