


Merkingar:

1. Stálbiti ~~50x200~~ *50x200 LPE*
2. Stálplata 100x120x6 rafsoðin við stálbita 4 mm. rafsuða. Borðab. 16x70 2 stk. í gegnum bita.
3. Stálplata 100x150x6 rafsoðin við bita maskínubolti 16x140 2 stk. í gegnum tvöfalda stoð 4 mm. rafsuða.
4. Maskínuboltar 16x150
5. Tvöföld stoð 150x50x2
6. Galv. girði 1,5x32 undir fótstykki og 30 cm. uppá stoð hvoru megin, negling 3 stk. kams 40/60 hvoru megin í stoð.
7. Galv. snitteinn 12mm. l=50 cm. c/c 60 cm. sjá staðsetningu á grunnmynd.
8. BMF gataplata 90x220x1,5 negling 5 stk. kams 40/50 í hvorn enda.
9. Tvöföld stoð 45x95x2
10. Borðab. 12x170 2 stk.
11. BMF gatagirði 40x200x1,5 negling 4 stk. kams 40/50 í hvorn enda.
12. Vinkill BMF 90 negling kams 40/50, 5 stk. í hvorn væng.
13. 50x200 biti.
14. 50x200 biti.
15. Stálsúla 80x80 efnisþykkt 4 mm.
16. Múrboltar 16x100
17. Stálplata 300x80x6 rafsoðin við súlu 4 mm. rafsuða.
18. 50x225 tvöföld
19. 4 mm. rafsuða allan hringinn súla við bita.
20. 50x225 tvöfalt
21. Gólfbiti 50x225.

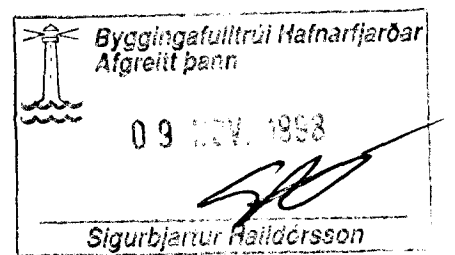

KJÓAHRAUN 1 HAFNARFIRÐI.

SNIDMYNDR.

JÚNÍ. 1998.

MKV. 1 : 10.

Jóhannes Pétursson 010448-3959 S - 567-5107

Sigurður Sigurðsson 021146-2349 S - 566-6613

ABS

teiknistofa

S - 566-6613 , 567-5107.

Nr. 16