



SKAMMSTÖFUN.	HEITI.	BVERMÁL VATNSLÁS AD / FRÁ Í mm.
HL.	HANDLAUG	32 / 40.
BK.	BADKAR	40 / 50.
ST.	STURTA.	40 / 50.
GN1.	GÓLFNIDURFALL.	100 / 100.
GN2.	GÓLFNIDURFALL.	50 / 70.
EV.	ELDHÚSVASKUR.	40 / 50.
SV.	SKOLVASKUR.	40 / 50.
VS.	VATNSSALERNI.	100 / 100.
BV.	BVOTTAVÉL.	25 / 32.
UP.	UPPVOTTAVÉL.	40 / 50.

SKÝRINGAR FRÁRENNISLÖGN:

ALLIR KÓTAR ERU Í HÆDARKERFI HAFNARFJARDAR. ÁÐUR EN VINNA ER HAFIN VÍÐ LÖGN SKAL ATH. HVORT TRYGGT SÉ AD HALLI NÁIST NÆGUR Þ.E. 20% FRÁ BRUNNI VÍÐ HÚS AD TENGINGU VÍÐ GÖTULÖGN. PÍPUR SKULU LAGÐAR Á VEL ÞJAPPADA UNDIRSTÖÐU ÚR SANDI ÞANNIG AD EKKI SÉ HÆTTA Á AD LÖGNIN BROTNI EÐA SIGI. GRUNNLAGNIR SKULU VERA STEINSTEYPTAR EÐA PVC. GRUNNLAGNAPÍPUR OG ÞANNIG LAGÐAR AD ÞÆR HVÍLI Á BELGJUM EN EKKI MUFFUM. BEYGJUR Á LÖGN SKAL FRAMKV.EMA MED ÞAR TIL GERÐUM BEYGJUSTYKKJUM OG SKAL ÞESS GÆTT AD LÖGNIN SÉ BEIN Á MILLI ÞEIRRA. ÖLL SAMSEYTI SKULU ÞÉTT MED GÚMMIHRINGJUM. FYLLA SKAL YFIR LÖGN MED SANDI OG ÞJAPPA EFNID VEL AD ÞEIM. DRENÖGN SKAL LEGGJA Á SAMA HÁTT OG AÐRAR GRUNNLAGNIR EN FYLLA SKAL AD OG YFIR DRENÖGN MED DRENMÖL Í STAD SANDS OG LEGGJA SKAL DRENÐÚK YFIR MÖL ÁÐUR EN FYLLT ER AD HÚSI. ALLT EFNID OG VINNA SKAL VERA Í SAMRÆMI VÍÐ ÁKVÆÐI GILDANDI BYGGINGARSAMÞYKKTAR UM HOLRÆSALAGNIR.

MERKINGAR:

- ① MERKIR Ø 70 PL. Í GÓLFPLÖTU
- ② MERKIR Ø 25 J. BIKAD VAFID STRIGA OG BIKAD Á NÝ
- ③ MERKIR Ø 32 PL. PEH AFRENNSLI HITAVEITU TENGIST Í ~~FRÁRENNISLÖGN~~ *BRUNNI SPOLPLAGNIA*
- ④ MERKIR Ø 32 PL. PEH. VATNSHEIMLÆÐ

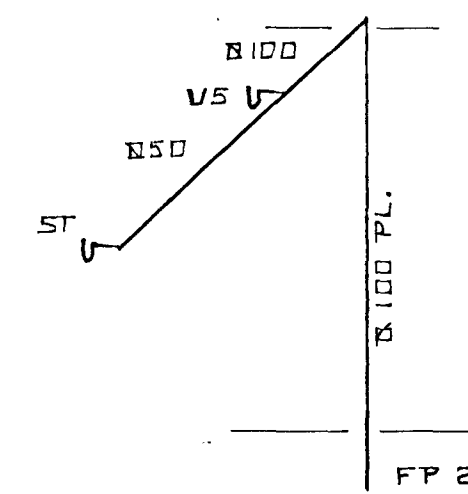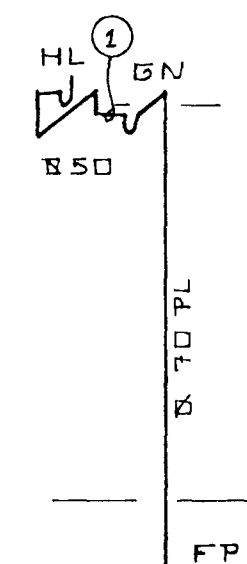

Bygginguvalfréttir Hafnarfjarðar
Afgreitt þann
03 JUNÍ 1998
Sigurbjartur Halldórsson

KJÓAHRAUN 1 HAFNARFIRÐI.
FRÁRENNSLI GRUNNMYND OG AFSTÖÐUMYND.
APRÍL. 1998. MKV. 1 : 50. 1 : 500.

Jóhannes Pétursson 010448-3959 S - 567-5107

Sigurður Sigurðsson 021146-2349 S - 566-6613