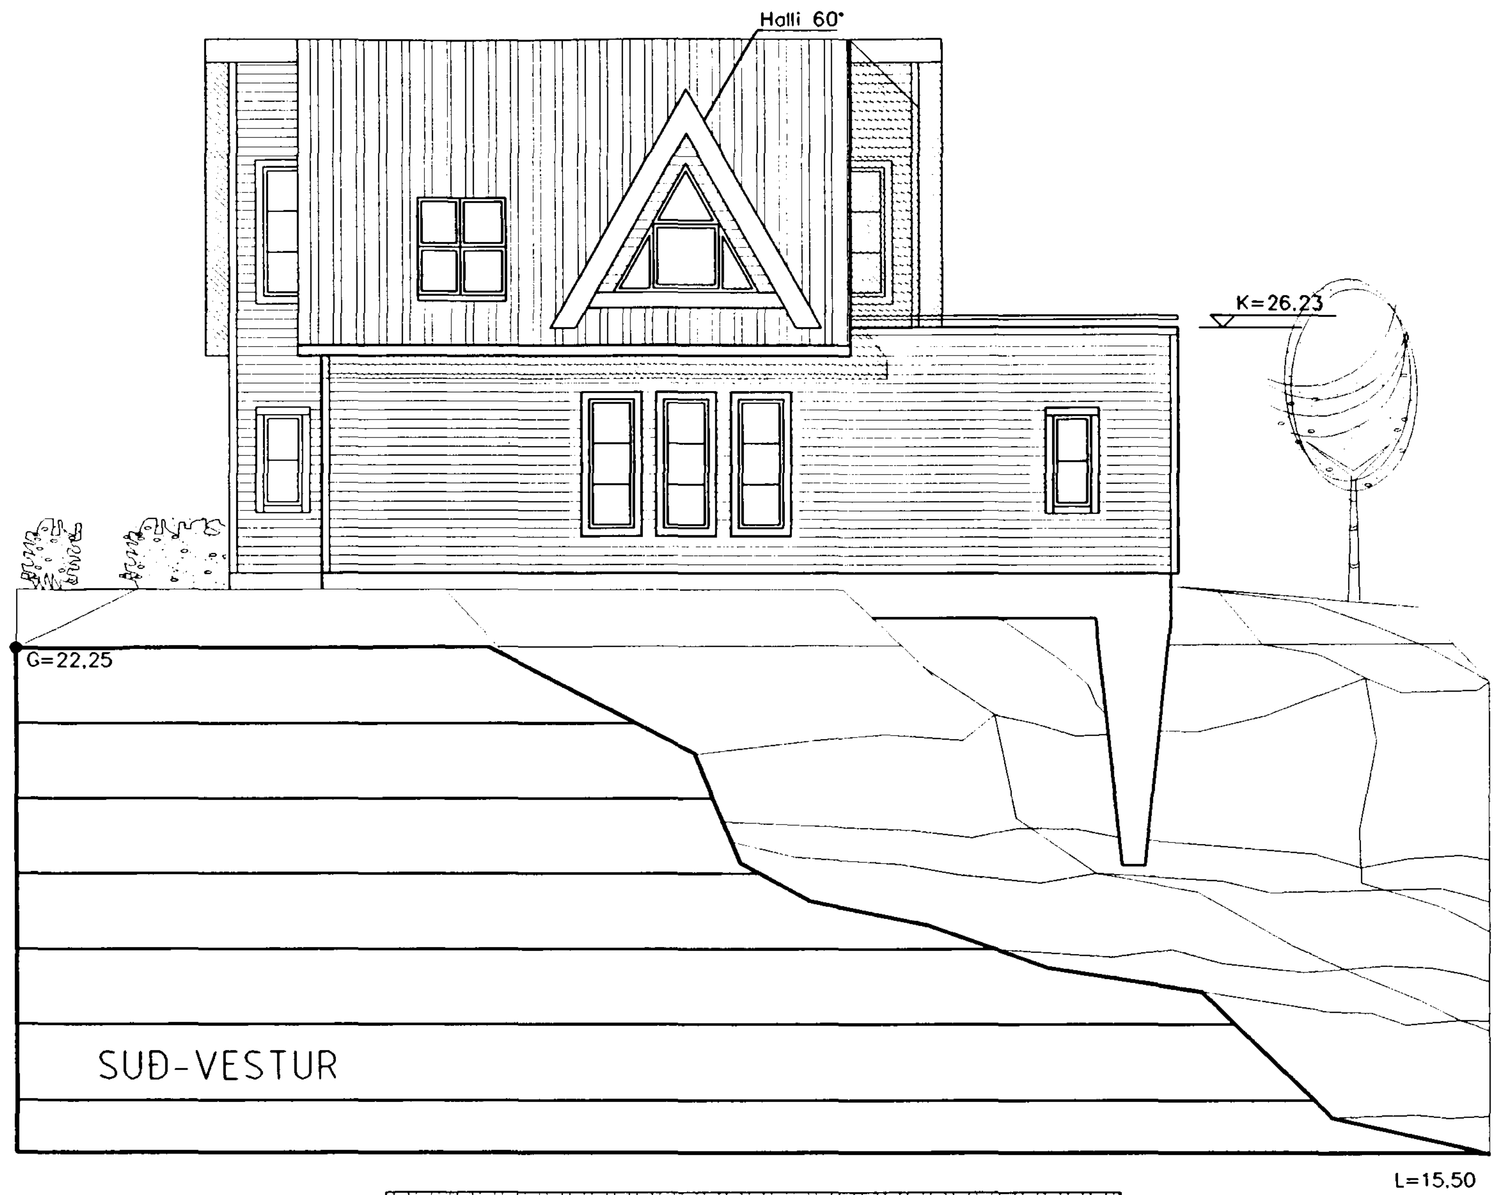

Sambykkt þann
20 OKT. 1998
Byggingafulltrúinn í Hafnarfirði
Erlendur Hjálmarsson

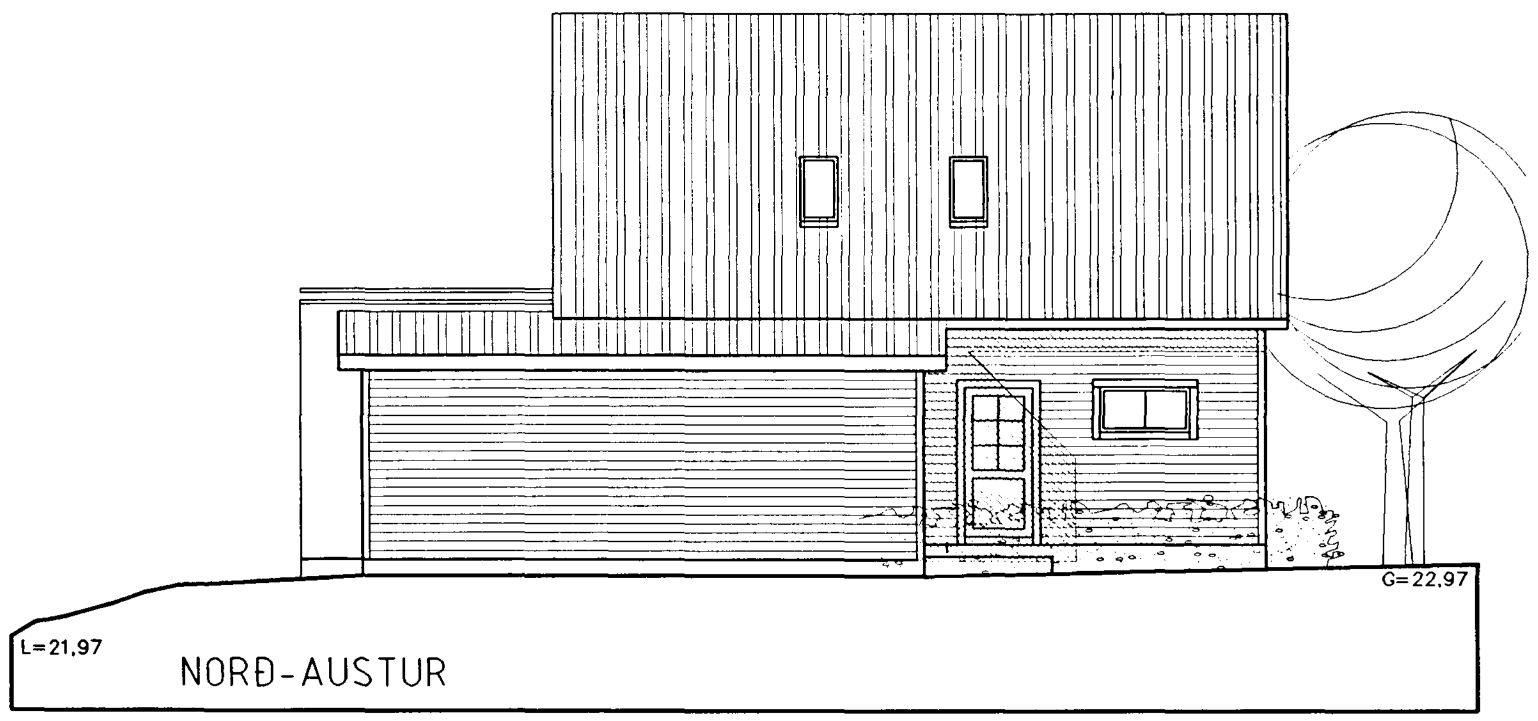

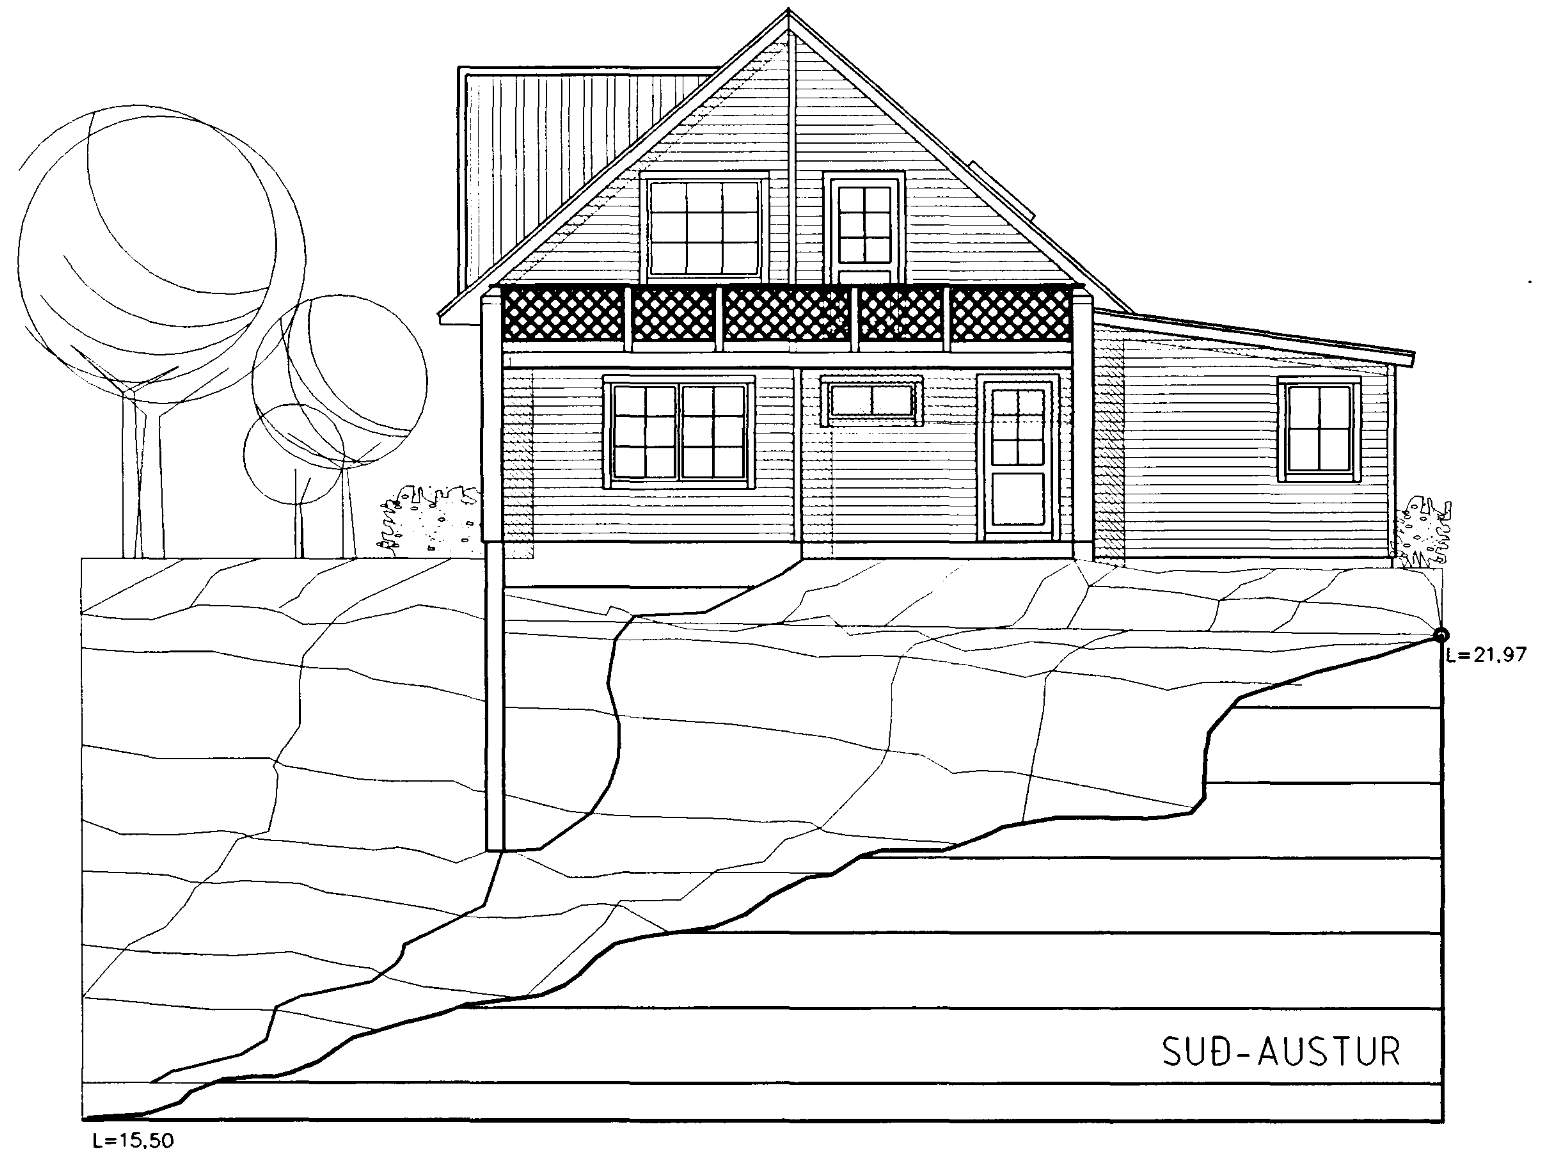

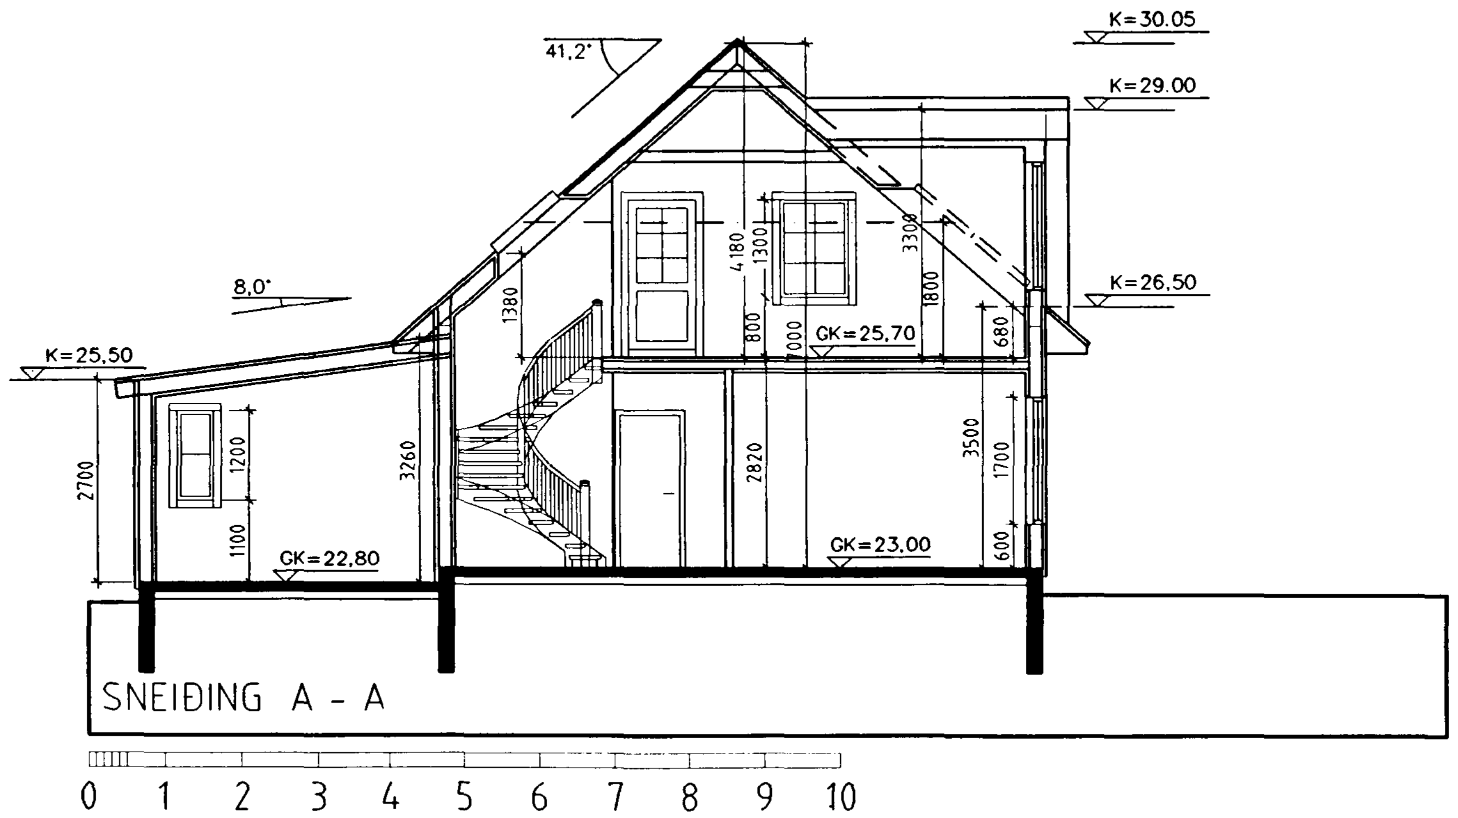

Skráningartafla fyrir:		Kjóahraun 2		Unnið af:	Friðriki Friðriksyni															
Landnúmer:				Kennitala:	211256-4519															
Matshlutanúmer:		01		Dags.:	17.10 1997															
Uppskipting og lýsing					Stærðir															
D0	D1	D2	D3	D4	D5	D5M	D6	D7	D8	D9	D10a	D10b	D11	D12	D13	D14	D15	D16		D17
Lokun	Rými	Notkun	Höfuð-	Eignar-	Botnflötur	Milliflötur	Stigar	Op	Brúttóflötur	Brúttóflötur	Salarhæð	Salarhæð	Brúttó	Nettóflötur	Nettóflötur	Hjúpflötur	Glugga- og	Birt flatarmál	Salarhæð	Skipta-
	hæð-röð	texti	flokkun	hald	m²	m²	m²	m²	m²	sh < 1,8	min	max	rúmmál m³	m²	sh < 1,8	m²	dyraop m²	m²	skiptarúmmáls	rúmmál m³
		Mannvirkjalína			182,1		3,5	3,9	181,7	16,2			523,1	156,1	10,7	264,7		162,0		445,8
A		Botnplata	V	0101									24,0			120,1				
	00	Kjallari																		
	01	1. hæð			118,1		3,5		121,6				327,6	103,1				118,1		285,9
A	0101	Íbúð	N	0101	87,0		3,5		90,5		2,70	2,70	234,9	76,2				87,0	2,70	205,7
A	0102	Bílageymsla	N	0101	31,1				31,1		2,70	3,26	92,7	26,9				31,1		80,2
	02	2. hæð			64,0			3,9	60,1	16,2			171,5	53,4	10,7			43,9		169,9
A	0201	Ris	N	0101	64,0			3,9	60,1	16,2	0,80	4,30	171,5	53,4	10,7			43,9		143,1
C	0202	Svalir	N	0101	26,8														1,00	26,8
		Þakflötur	Þ	0101												144,6				

Kjóahraun 2 102

BREYTT:	DAGS:	LÝSING:
FF	12.08.98	SVALIR SETTAR Á VIÐBYGGINGU OG HURÐ SETT Á RIS ÚT Á SVALIR
FF	12.10.98	KVISTUR OG ÞAKGLUGGAR SETT Á ÞAK

ÞRIÐJA HÆÐIN, ARKITEKTAR – FRIÐRIK FRIÐRIKSSON ARK. FAÍ

ÚTLIT
SNEIÐING A – A

STRANDGÖTU 28 220 HAFNARFIRÐI
SÍMI: 565 38 70 FAX: 565 48 31
KT:211256-4519
NETFANG: ffark@islandia.is

HANNAÐ: FF TEIKNAÐ: FF DAGS: 23.1.1998 MKV: 1:100 VERKNR: