

SNID A - A 1:100


HÆÐ ROFA SÉ 110 CM FRÁ FULLFRÆGENGNUM GÖLFÍ  
 HÆÐ TENGLA VÍÐ ROFA SÉ Í SÖMU HÆÐ OG ROFINN  
 NEMA ANNARS SÉ ÆTÍÐ.

HÆÐ TENGLA Í ELDHÚSI, GEYMSLU, ÞVOTTAKERB OG  
 BÍLGEYMSLU SÉ 110 CM AÐRÍÐ TENGLAR 20 CM FRÁ  
 GÖLFÍ.

ÖLL MÁL MIÐIST VÍÐ MIÐJA DÖS. ÞÞUR ERU 16 MM  
 VÍR 1.5 9.

MÁLSTRÁUMUR ROFA OG TENGLA SKAL VERA 10 A  
 NEMA ANNARS SÉ ÆTÍÐ.

VÍÐ MÆLINGAR FYRIR DÖSUM Í LOFT OG NIÐURTÖKUM  
 ER RÁÐLAGT AÐ NOTA SMÍÐATEIKNINGAR.

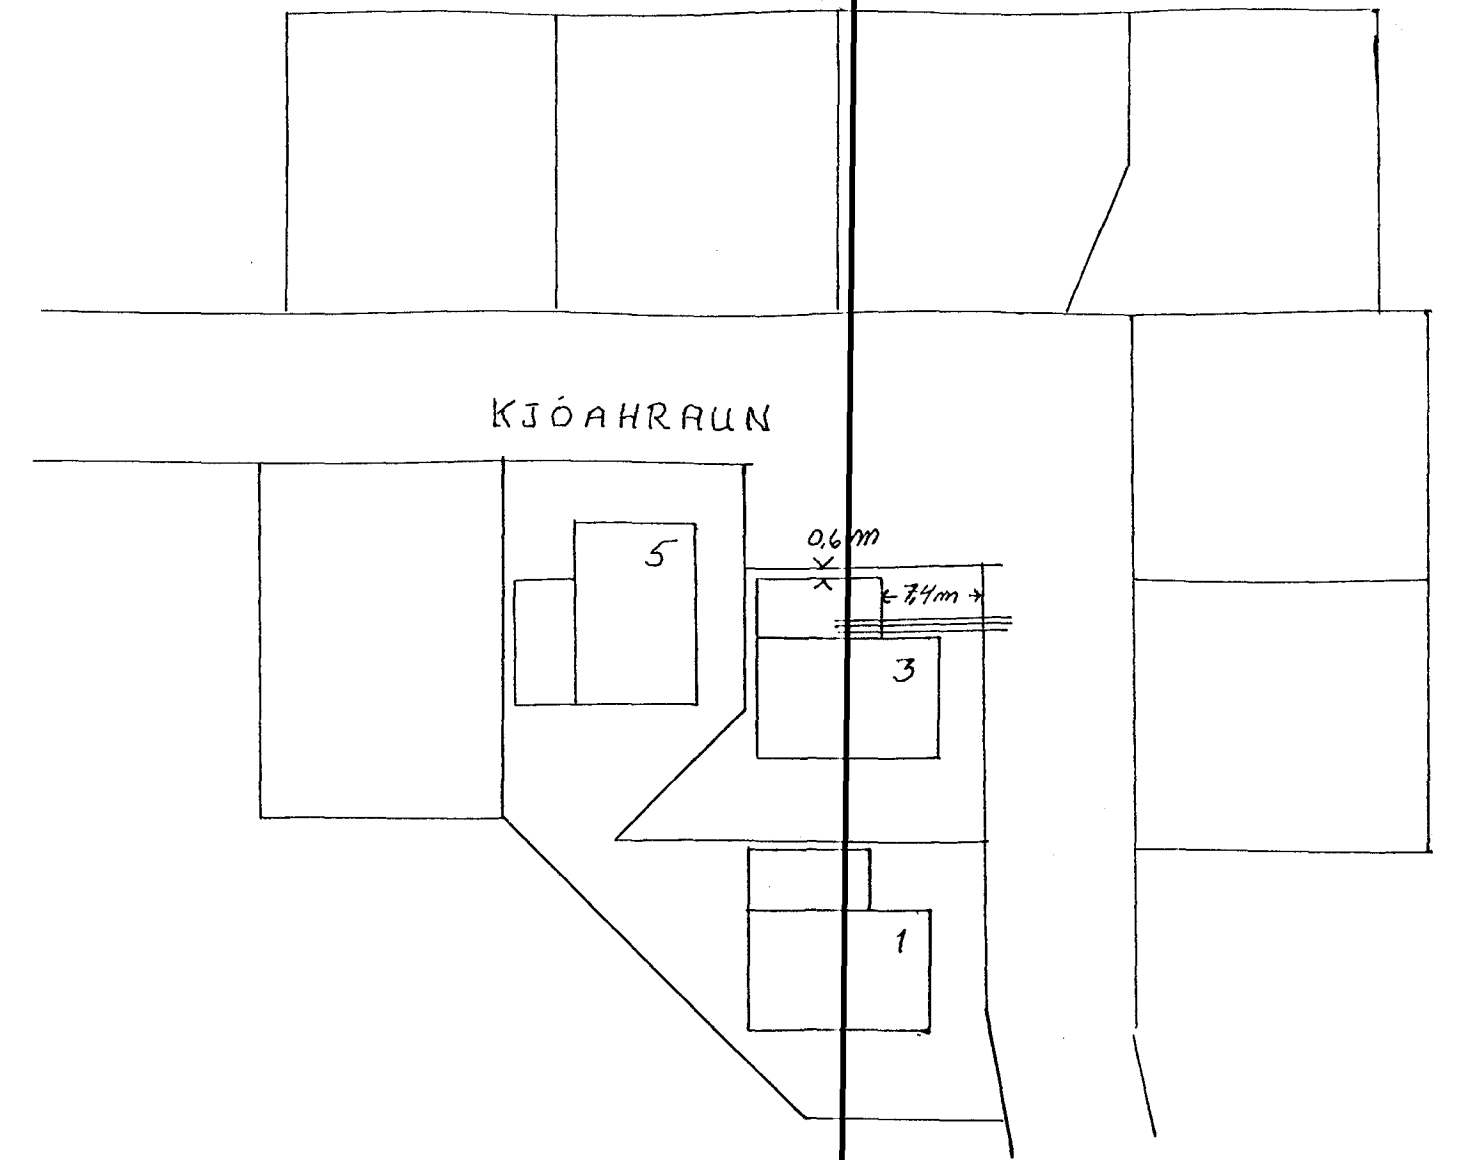

AFSTÖÐUMYND 1:500

VERK:	KJÓAHRAUN 3	DAGS:	12-06-1998
	HAFNARFIRÐI	HANNAÐ:	Ragnar
		YFIRFÁRÐ:	Ragnar
	AFSTÖÐUMYND / SNÍÐ	KVARDÍ:	1:500 1:100
	Ragnar Barðarson.		