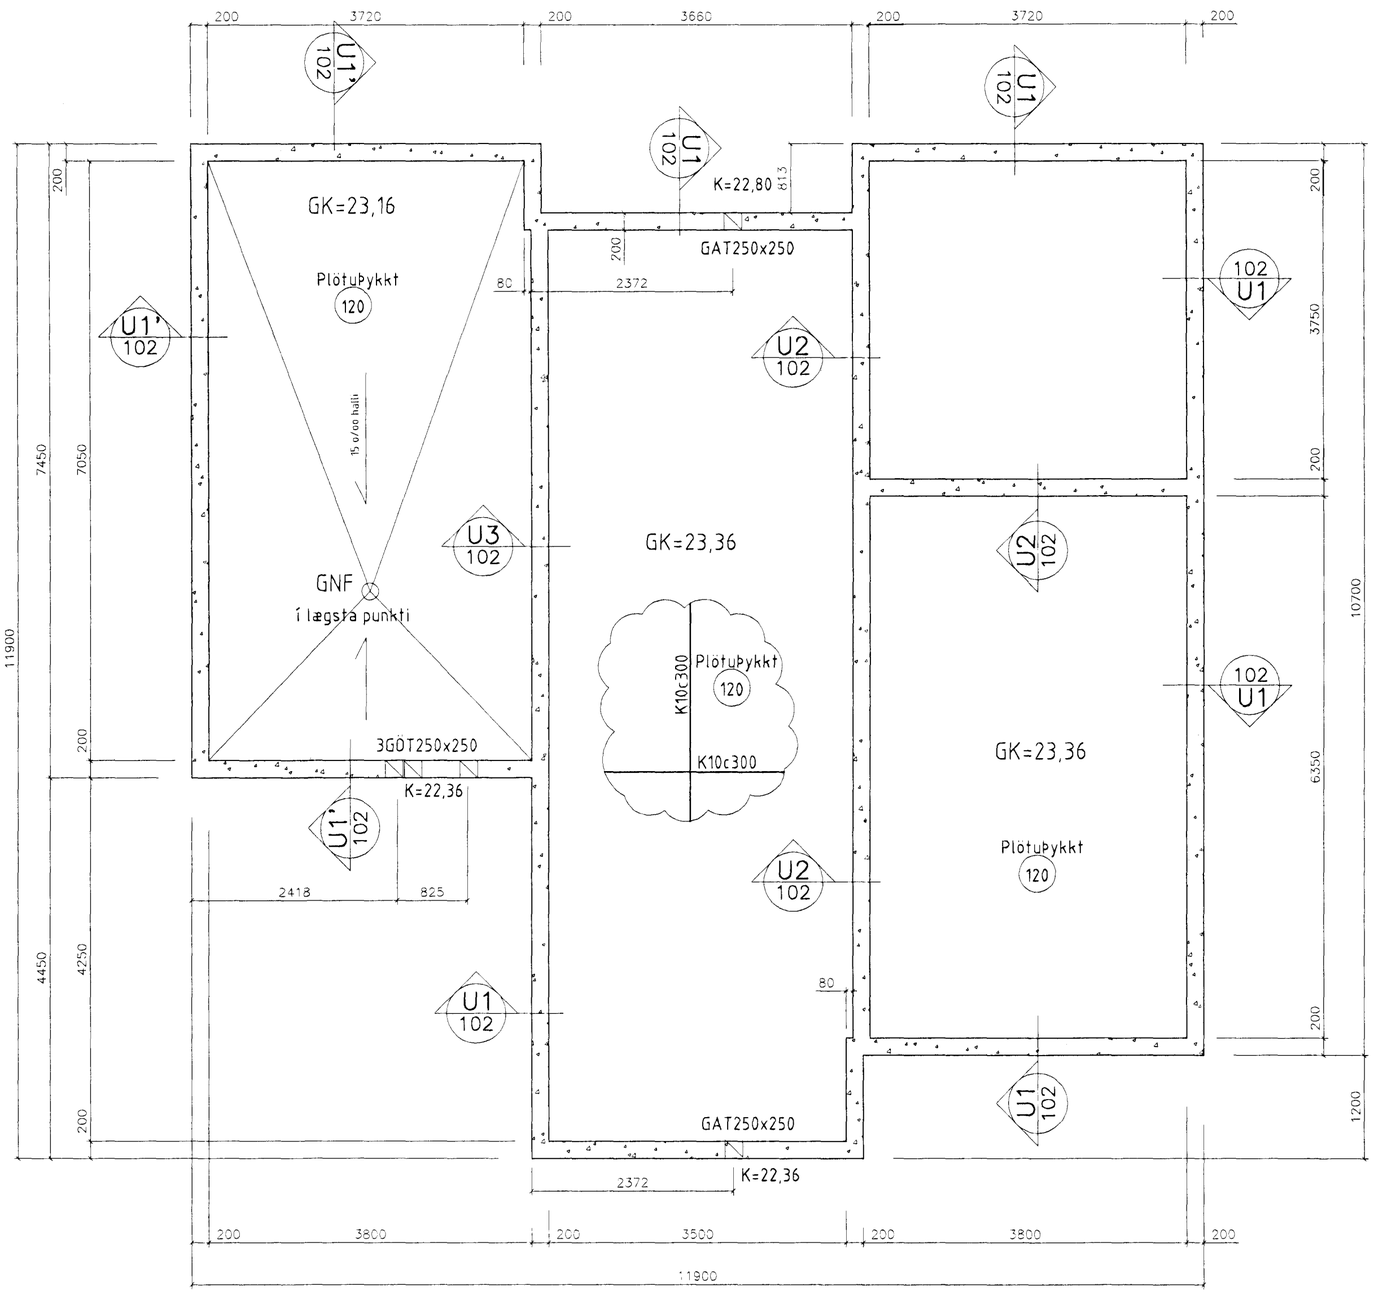


SKÝRINGAR:

UNDIRSTÖÐUR

UNDIRSTÖÐUR HVÍLA AÐ HLUTA Á FYLLINGU.
VIÐ ÞJÖPPUNARPRÓF SKAL E2 VERA MINNST 100 MPa OG E2/E1 EKKI STÆRRA EN 2,1.
UNDIRSTÖÐUR HVÍLA AÐ HLUTA Á KLÖPP, SEM ER SPRUNGIN.
NAFNÁLAG ER MINNA EN 1 MPa (1 N/mm2 )

STEINSTEYPA.

ÖLL STEYPUVINNA SKAL VERA Í SAMRÆMI VIÐ ÍSLENSKAN STAÐAL ÍST 10, FRAMKVÆMDAFLOKK B.
ÖLL STEYPA SKAL UPPFYLLA EFTIRFARANDI KRÖFUR:

BROTFLOKKUR S200 Í BURÐARSTEYPU INNI, S200 Í STEYPU ÚTI OG SEMENT MINNST 300 KG/M3.

LOFTINNIHALD Í ALLA STEYPU SKAL BLANDA LOFTBLENDI ÞANNIG AÐ LOFTINNIHALD VERÐI 5-6% FYRIR STEYPU KOMNA Í MÓT.

STEYPUSTÁL.
STEYPUSTÁL ER KS40 MEÐ FLOTSPENNU Fy=400 MPa.
ÞAR SEM SÖKKLAR ERU HÆRRI EN 1,0 M SKAL SETJA JÁRNAGRIND #K10c250 Í MIÐJAN VEGG.

KÓTAR ERU GEFNIR UPP Á ÓFRÁGENGNU GÓLFI MIÐAÐ VIÐ 40mm GÓLFILÖGN, M.Ö.O. 40 mm LÆGRI EN ENDANLEGUR GÓLFKÓTI. EF PLÖTUR ERU VÉLSLÍPAÐAR ERU GÓLFKÓTAR 40 mm HÆRRI ER SAMKVÆMT TEIKNINGUM AF STEYPTUM PLÖTUM.
NÁNARI SKÝRINGAR ERU Á TEIKNINGU NR. 100.
SNIÐ ERU Á TEIKNINGUM NR. 102, 103, 104.

NÁNAR VARÐANDI ALLAN FRÁGANG HÚSSINS ER VÍSAÐ TIL SÉRTEIKNINGA ARKITEKTS.

| | DAGS. | BREYTING | SAMÞ. |
|---|---|---|---|
| I | | | |
| H | | | |
| G | | | |
| F | | | |
| E | | | |
| D | | | |
| C | | | |
| B | | | |
| A | 28.5.98 | VEGGSTUBBAR FJARLÆGÐIR | E.E |

EINAR EINARSSON TÆKNIFRÆÐINGUR, STRANDGATA 28, 3.HÆÐIN
kennitala 1510504769, sími 5650788

KJÓAHRAUN 4
UNDIRSTÖÐUR
GRUNNMYND

TEIKN.NR. 101
HANNAÐ EE
TEIKNAÐ EE
YFIRF.
SAMÞ.

MKV. 1:50 DAGS. janúar 1998