



RÚMMYND NEYSLUVATNS OG FRÁRENNSLIS LAGNA 1. OG 2. HÆÐAR. 1/50

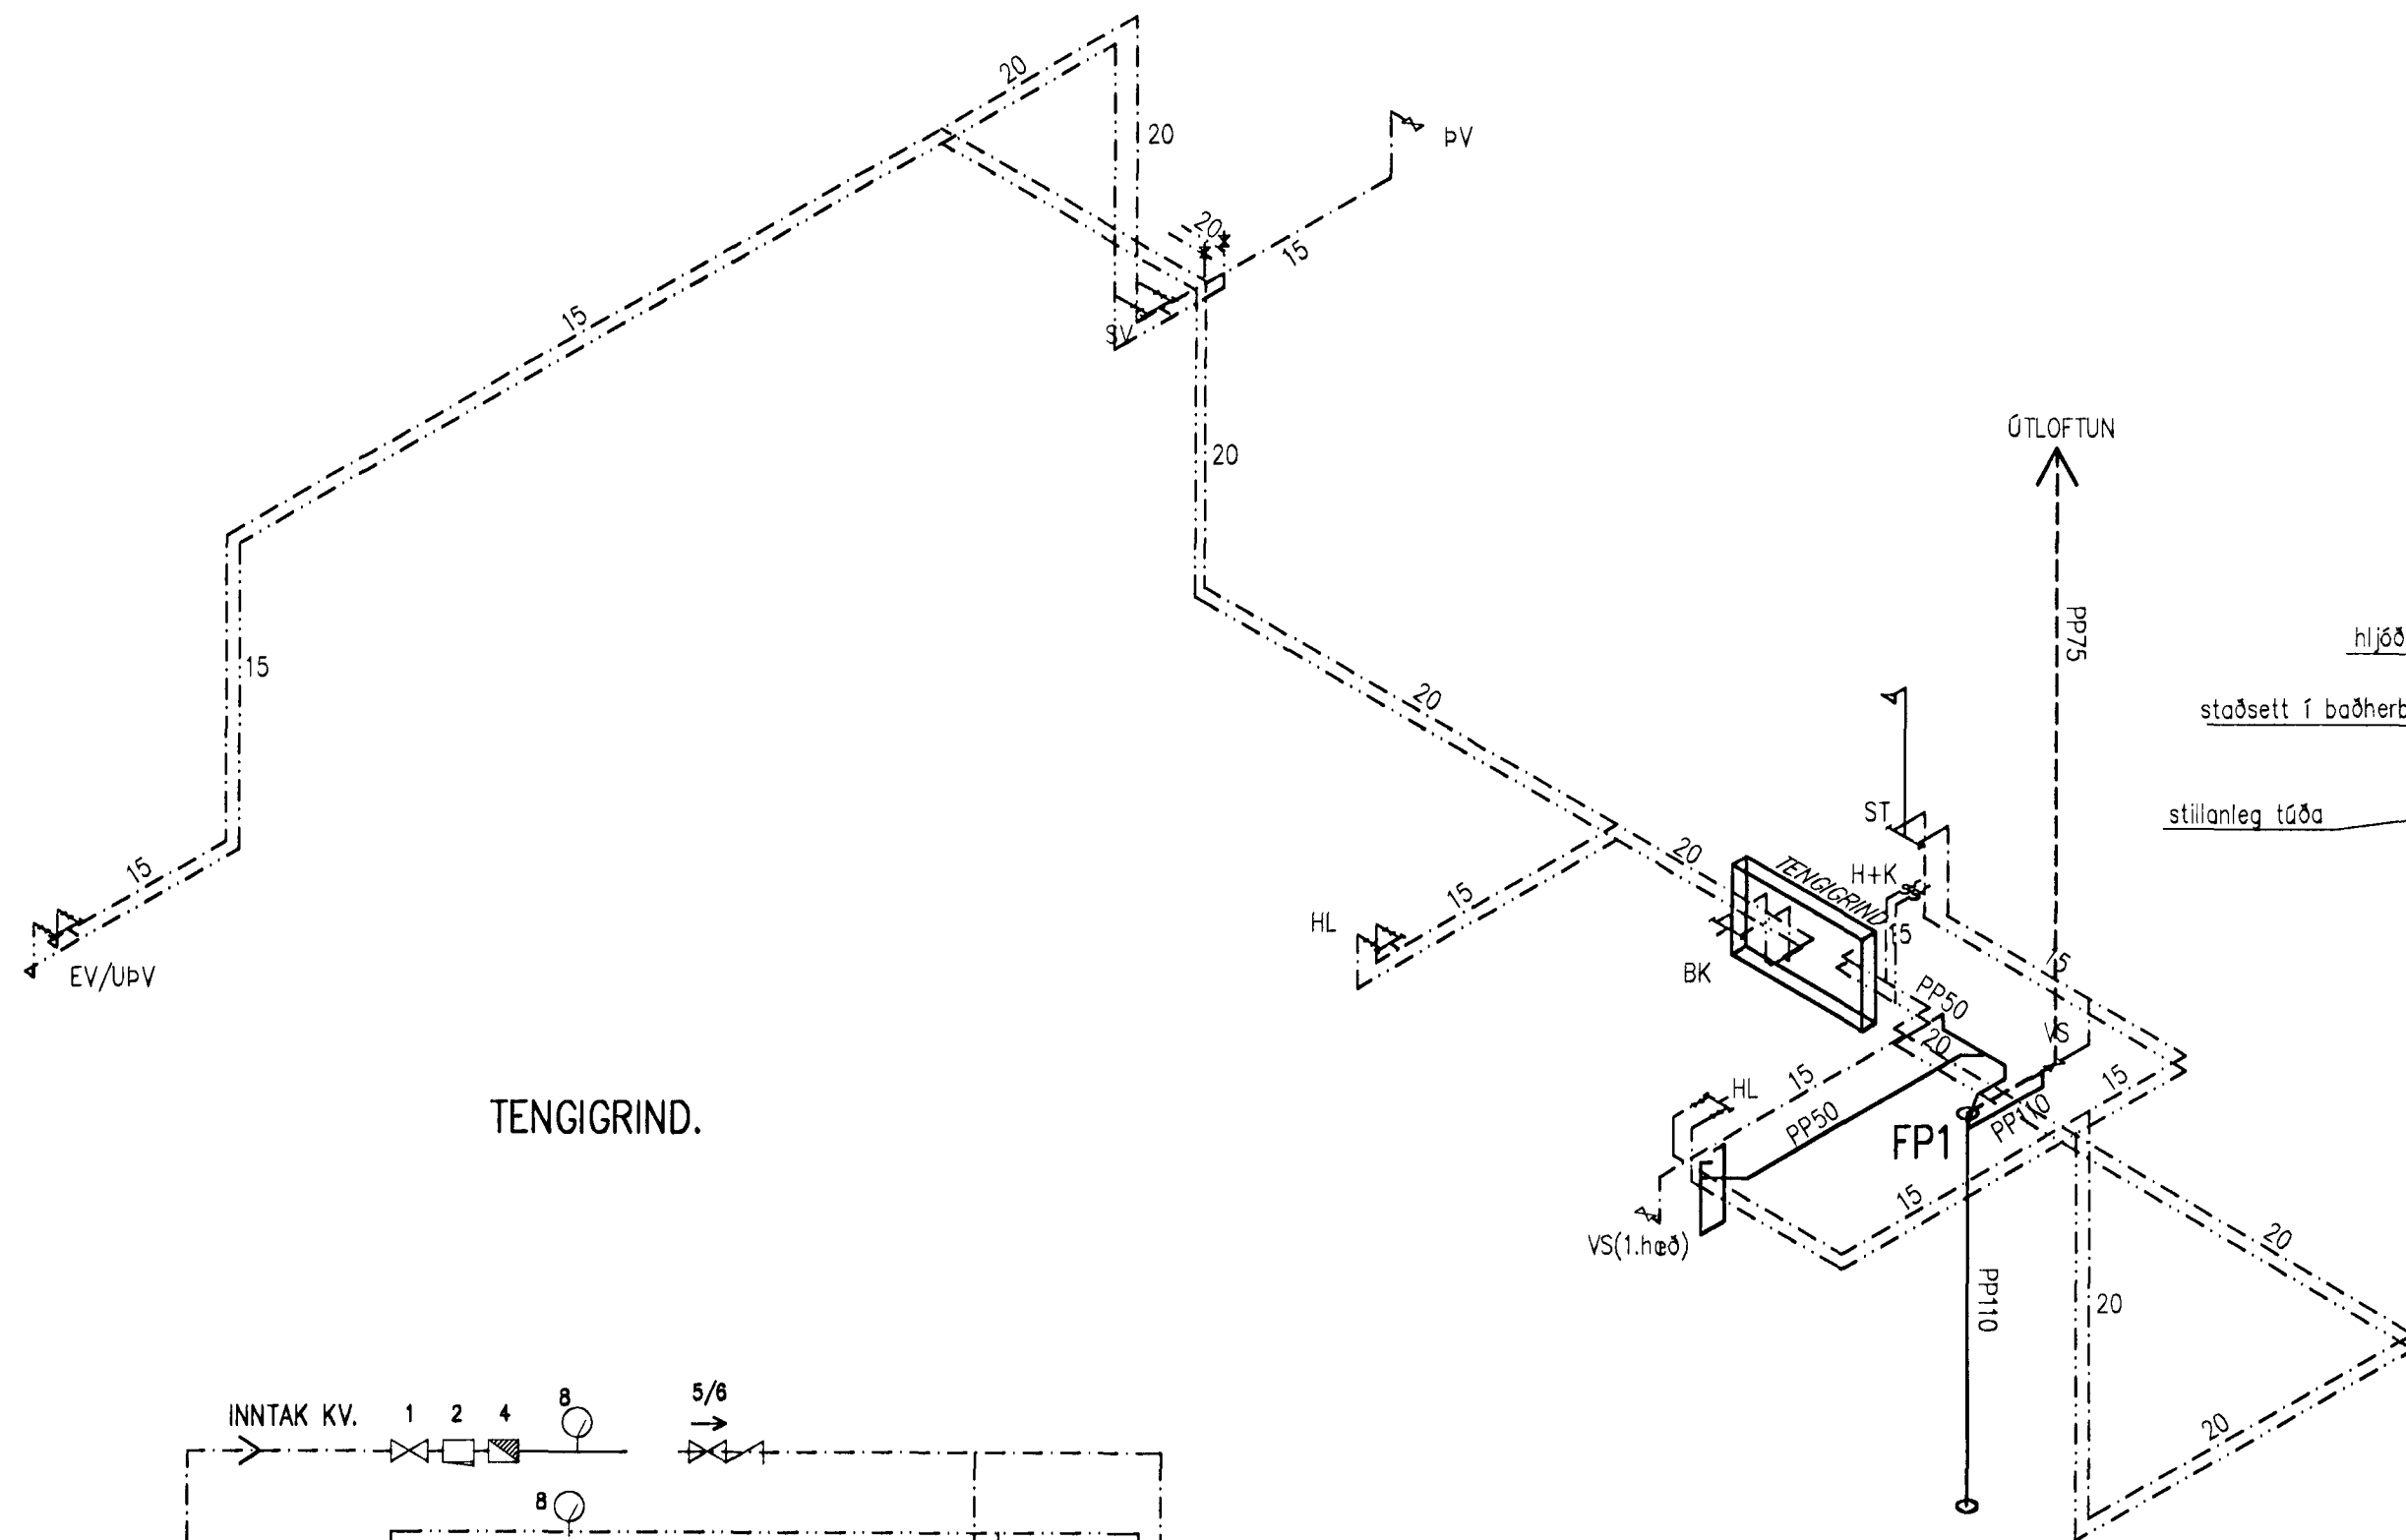

TENNGRIND.

1. RENNILOKI.
2. SÍA
3. HEMILL.
4. VÁTSMÆLIR
5. EINSTEFNULOKI
6. STILLIHANI
7. HITA OG ÞRÝSTIMÆLIR
8. ÞRÝSTIMÆLIR
9. ÞRÝSTUJAFNARI (td. Danfoss AVD-DA eða AVL D)
10. SJÁLFRKUR LOKI (td. Danfoss AVD RA)
11. ÖRYGGISLOKI
13. HITASTÝRÐUR VENTILL

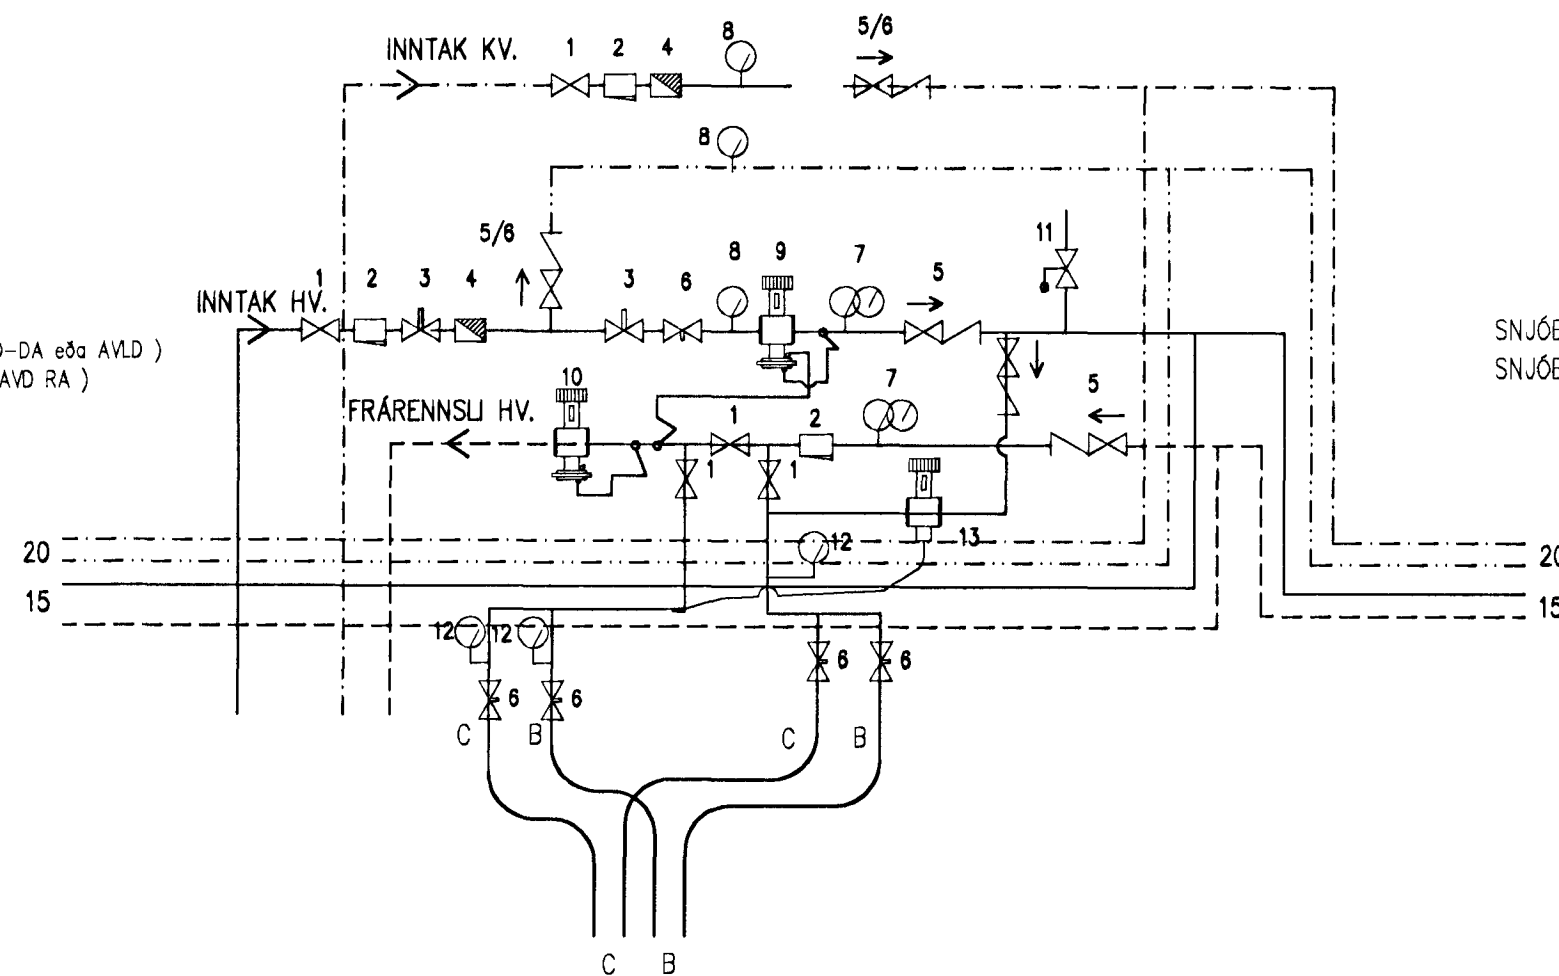

SNJÓBRÆDSLUSLAUFA B ER VIÐ BÍLSKÚR
 SNJÓBRÆDSLUSLAUFA C ER VIÐ INNGANG

HAFNAFJÓRÐUR ER
 BYGGI GÆLLITRUI
 BREYTT 07-08-1999
 OFNUM BREYTT OG BÆTT VÐ OFNUM.
 GÓLFGEISLU TEKIN ÓT OG SNJÓBRÆDSLUSLAUFA A

B

Ágúst Birgisson
 tæknifræðingur
 Kringlan 6 103 Reykjavík
 sími 588.2220 894.7997
 kt. 160557-4199
 Hannab. UBj

verk: **KJÓAHRAUN 5**
 HAFNAFJÓRÐUR
 efni: Hita og þrífalagnir grunnmynd
 neysluvatn, frárennsli og lofttræsing.
 mælikvarði: 1/50 1/20
 dags: 02/06. '99
 teikning nr. **L 04**