
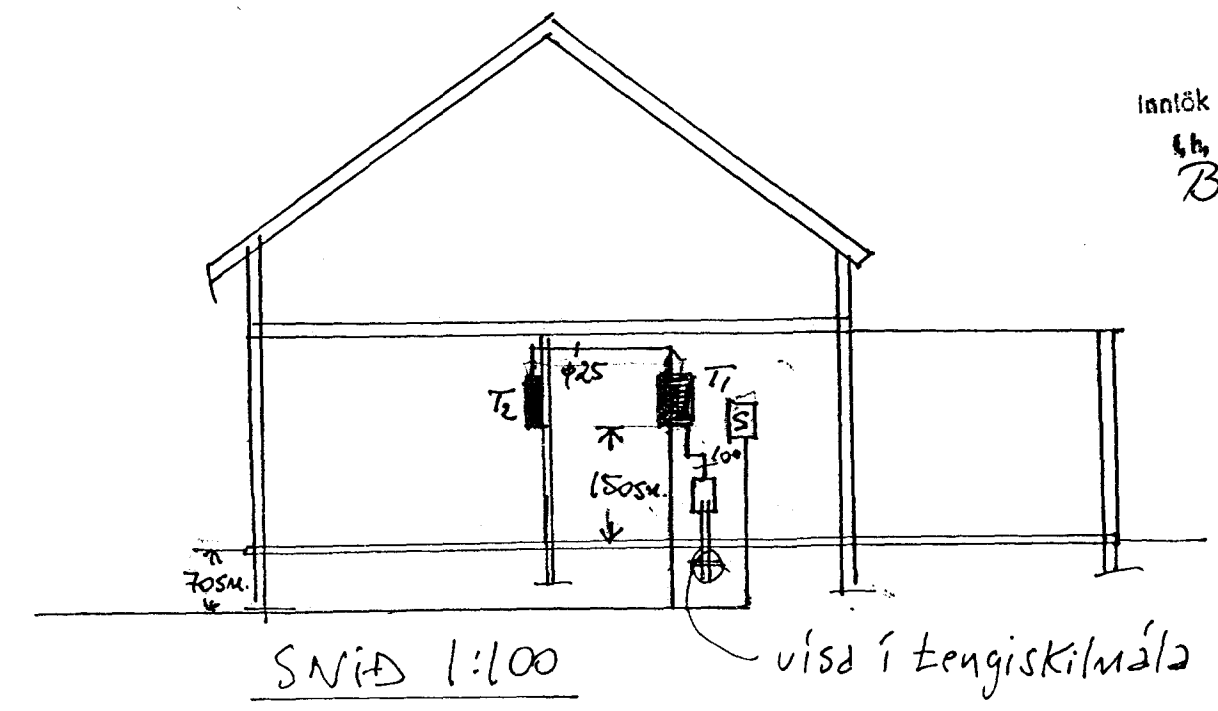


HÚSVEITA TENGIST Á FASA S.

Skýringar:  
 Málströummur rofa og tengla skal vera 10A, gillleiki  
 pípu 16mm og vír 1.5°. Hæð umli nafa skal vera  
 105mm og tengla 205mm. Hæð nafa og tengla í bílgæmslu  
 eldurá og baði skal vera 1105mm.  
 Öll mál mitalast við fullfrængju gött.  
 Rafhlögn skal vera samkvæmt nýlögðum RER  
 og virkismandi rafveitu.

meina annars  
'sé getið.'

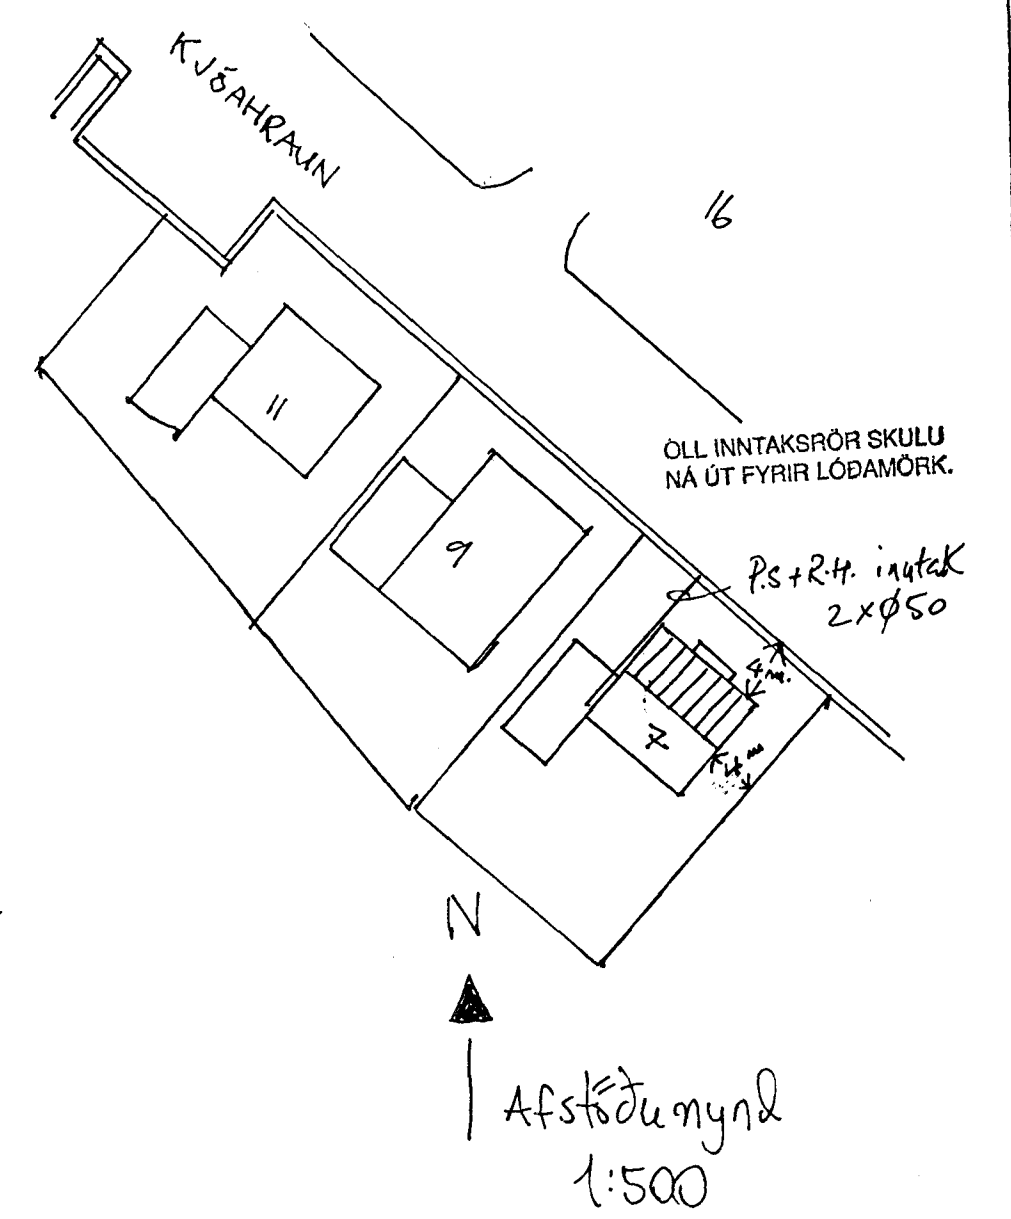

Inntök samþykkt 51101498  
 af RAFVEITU HAFNARFIARÐAR  
 Birgir Dögg Björnsdóttir

3479

|  |                     |
|--|---------------------|
| Staður:  |                     |
| KJÖPHRAUN 7, HAFNARFIREI                       |                     |
| Heiti:   | Klartí: 1:100 1:500 |
| Einklu mynd, afstöðumynd og snið.              | Dag: 17.8.98        |
| Teiknari: Brynjólfur Markússon                 | Bls. 2 af 2         |
| Pósim st. Fífunyjri 14. 210 Garðabæ S: 5656750 |                     |