


RÚMMYND NEYSLUVATNSLAGNA mkv. 1:20

RÚMMYND FALLSTAMMA mkv. 1:20

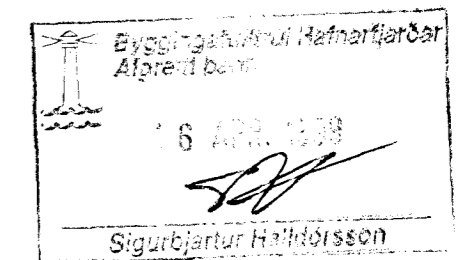

Teikn. nr. Hannad	Tilvisun á teikningu Teiknad	Br. Dags.	2 24. 3. 99	br. á staðsetn. tækja	- Amari J. Magnússon, sagnir og loftslags- - Ríkharður Oddsson, aðalvörðveitir og skipulag. - Sigurbjartur Hafsteinsson, búðarvirkir og laggr.	VEKTOR - hönnun og ráðgjöf - Nýbýlavegi 6, 200 Kópavogi.	Sigurbjartur Hafsteinsson byggingatækniráðgjafingur Kt. 030859-7749 sími: 554-6650 fax: 554-6969.	KJÓAHRAUN 7, HAFNARFIRÐI			
BS	BS	1	24. 3. 99	ýmsar br. á fallstómmum				RÚMMYND NEYSLUVATNSLAGNA			
		Br.	Dags.	Eðli breytingar	Samp	Sampykkt		RÚMMYND NIÐURFALLSSTAMMA			
		Sampykkt aðalhönnuðar			Sampykkt		Dagsetning		Verk nr.	Teikn. nr.	Mallikvæði
							okt. 1998		A-98-08-07	L-04	150