


RÚMMYND OFNALAGNA m.k.v. 1:50

OFNATAFLA

RÝMI	Nr. ofns	Útreiknuð orkuþörf [W]	Mesta ofnhæð	Mesta ofnlengd	Valinn ofn Afköst [W]	Stútar	Lokar
1. Hæð							
Bílskúr	101	1430 W	700 mm	1600 mm		AD	Bakrás
Geymsla	102	623 W	700 mm	1600 mm		AD	Bakrás
Anddyri	103	525 W	700 mm	900 mm		AD	Bakrás
Vs	104	545 W	700 mm	900 mm		AD	Bakrás
Eldhús	105	1187 W	700 mm	900 mm		AD	Framrás
Stofa / hol / stigi	106	860 W	700 mm	900 mm		AD	Framrás
	107	491 W	400 mm	900 mm		CD	Framrás
	108	491 W	400 mm	900 mm		AB	Framrás
Sjónvarpshol	109	768 W	700 mm	900 mm		AD	Framrás
2. Hæð							
Bað	201	882 W	500 mm	900 mm		CB	Framrás
Hjónaherb.	202	441 W	500 mm	900 mm		AD	Bakrás
	203	441 W	500 mm	900 mm		AB	Framrás
Herb. 2	204	747 W	500 mm	900 mm		AD	Framrás
Herb. 3	205	588 W	500 mm	900 mm		CB	Framrás
Gangur / stigi	206	531 W	700 mm	700 mm		AD	Framrás
Reiknuð varmaþörf alls: 10.550 W							

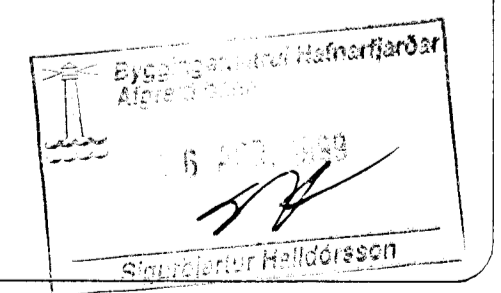

Teikn nr	Tilvisun á teikningu	Hannað	Teiknað	Br	Dags	Eðli breytingar	Samþ	Samþykkt aðalhönnuðar	Samþykkt	Samþykkt
BS	BS			2	29. 3. '99	breytingar á stærðum ofna				
				1	29. 3. '99	ofn 206 færður til				

- Arnar J. Magnússon, lagfr. og iðfræðingur.
 - Ríkharður Óddsson, aðaluppdráttari og skipuleg.
 - Sigurður Hafsteinsson, burðervind og lagfr.

VEKTOR
 - hönnun og ráðgjöf -
 Nýbýlavegi 6, 200 Kópavogi.

Sigurður Hafsteinsson
 byggingatæknifræðingur
 K. 030859-7749
 sími: 554-8650 fax: 554-8669.

KJÓAHRAUN 7, HAFNARFIRÐI
 RÚMMYND OFNALAGNA
 OFNATAFLA

Dagsetning: okt. 1998
 Verk nr: A-98-08-07
 Teikn nr: L-06
 Mælikvæði: 1:50