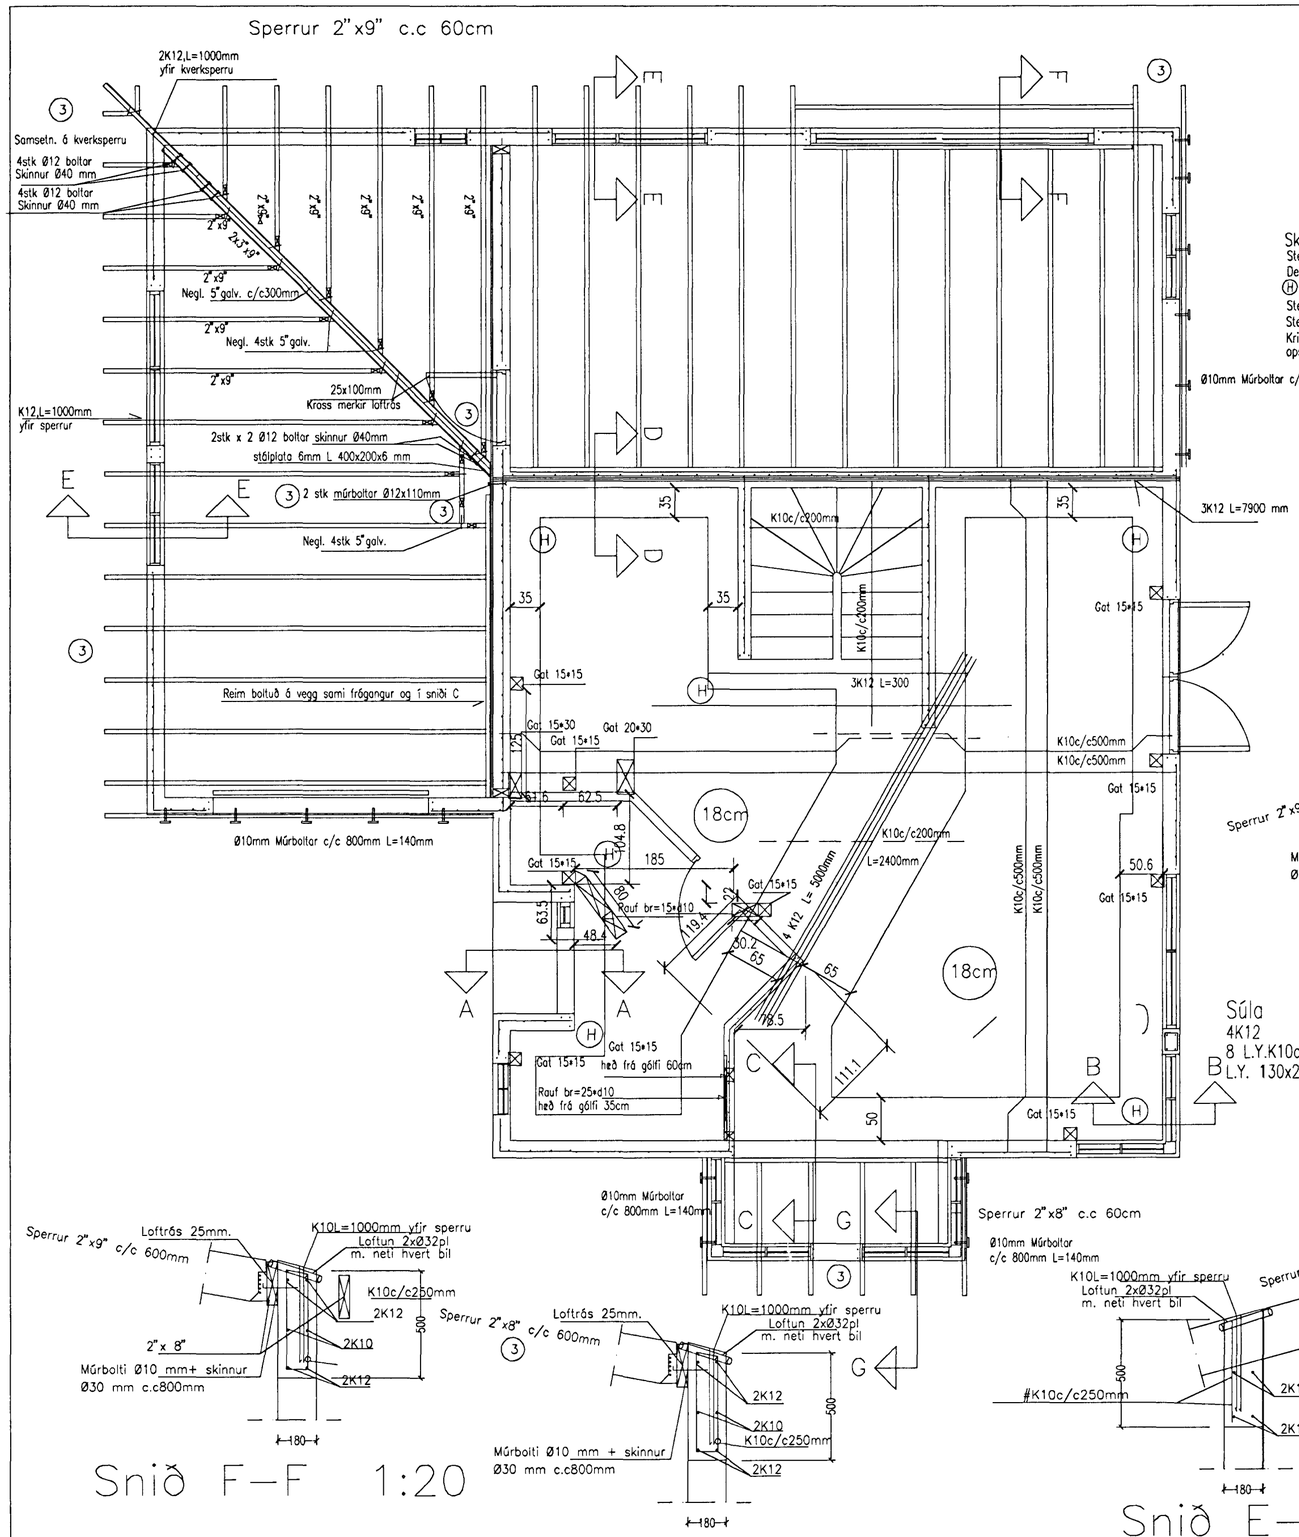

Skýringar

Steypuhúla á járnum 3.5cm en 2.5cm í plötu innanhúss.
Deilijárn K10 c/c 300mm.
Ⓗ = merkir motta í efribrún (hornamotta) K10 c/c 200mm L=1200mm.
Steypa S250, Stál KS50 en lykkjur og vinklar KS50S.
Steypuhúla á járnum 3.5cm en 2.5cm í plötu innanhúss.
Kringum öll op skal setja 2K12 sem nái a.m.k. 600mm útfyrir brún ops, nema annað sé tekið fram. Sama gildir um veggenda.

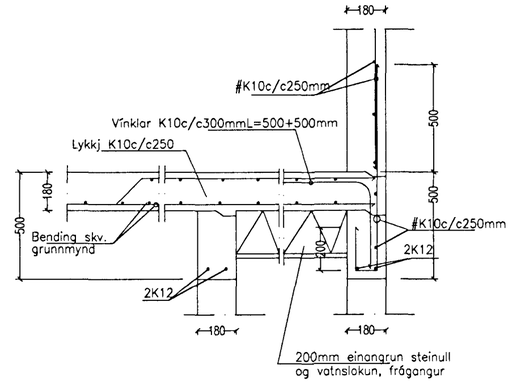

Snið A–A 1:20

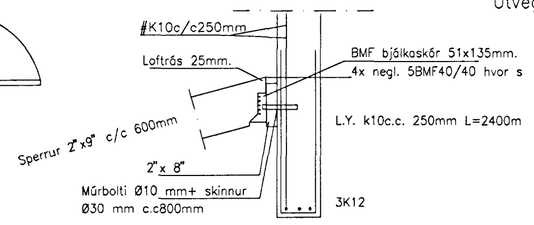

Snið D–D 1:20

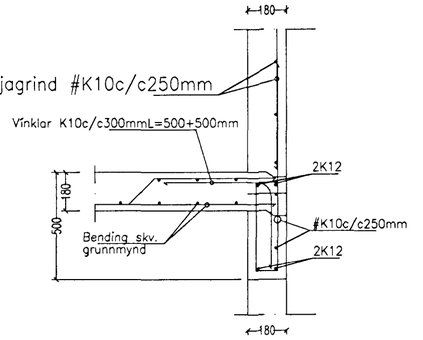

Snið B–B 1:20

Snið F–F 1:20

Snið G–G 1:20

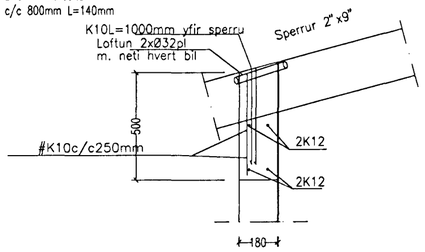

Snið E–E 1:20

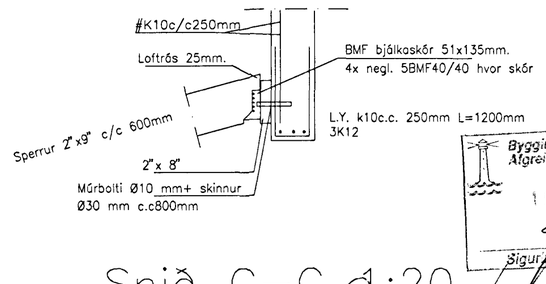

Snið C–C 1:20

Byggingafulltrúi Hafnarfjarðar
Afgreitt þann
19 OKT 1999
Sigurður Arthur Halldórsson

Breytingar			Kjóahraun 8 Hafnarfirði	
Nr.	Dags.	Nafn		
1	2.2.99	RGG	Tæknipjónusta Ragnars G. Gunnarssonar ehf.	
1	4.2.99	RGG	Smiðjuvegi 11 s: 544 5350 fax: 544 5351	Mkv. 1:50/20
2	22.2.99	RGG	Grunnmynd 1. lofts	Nr. 2 B
3	27.9.99	RGG		Dags. 24.01.99
				kt.:110947-2839

Ýmisar breytingar
Ýmisar breytingar
Gataplan
③ Br. í þaki