



SNID A-A Í INNTAK M.1:100

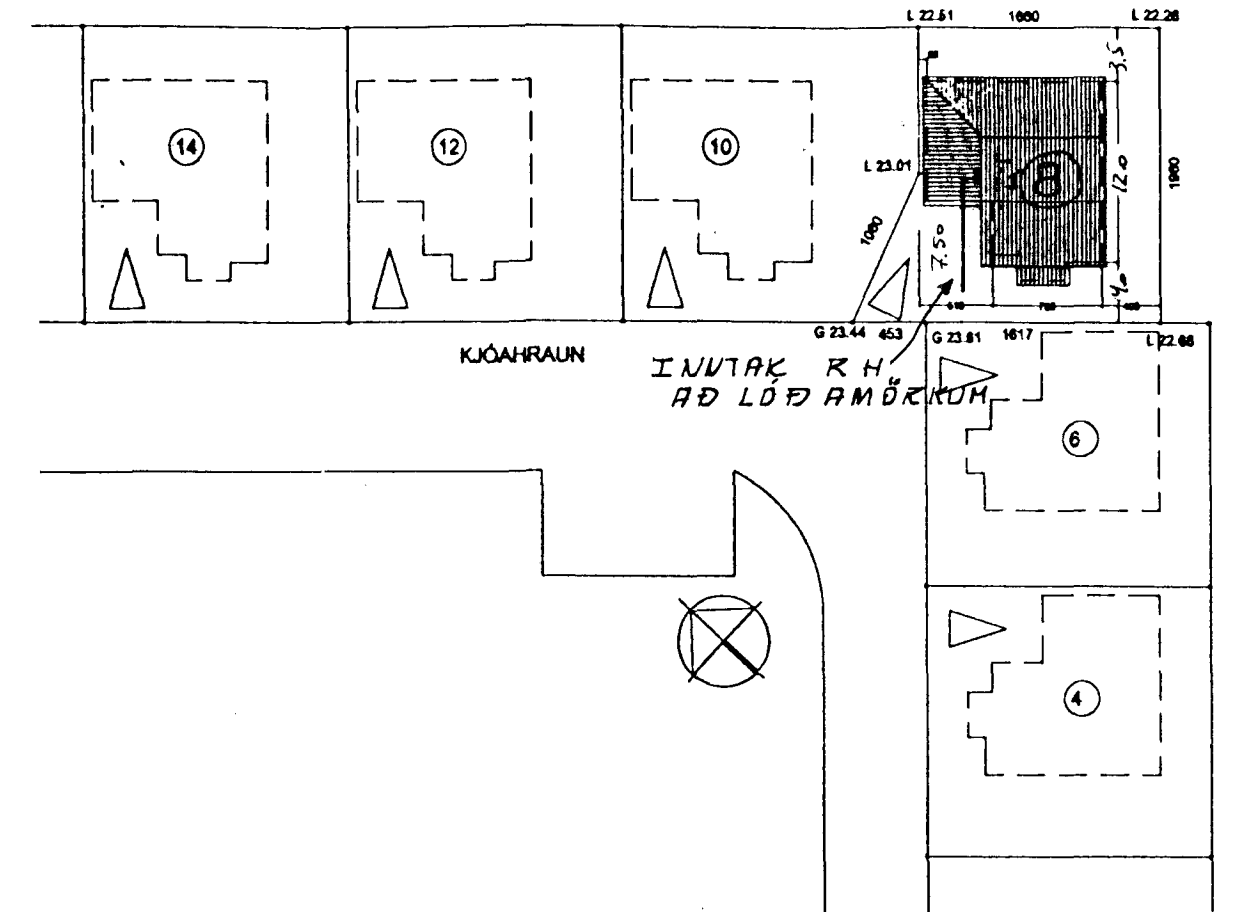

AFSTÖÐUMYND M.1:500

Inntök samþykkt 3/2/2000  
f.h. RAFVEITU HAFNARFJARDAR  
*Björgi Döggjónsson*

TAFLA

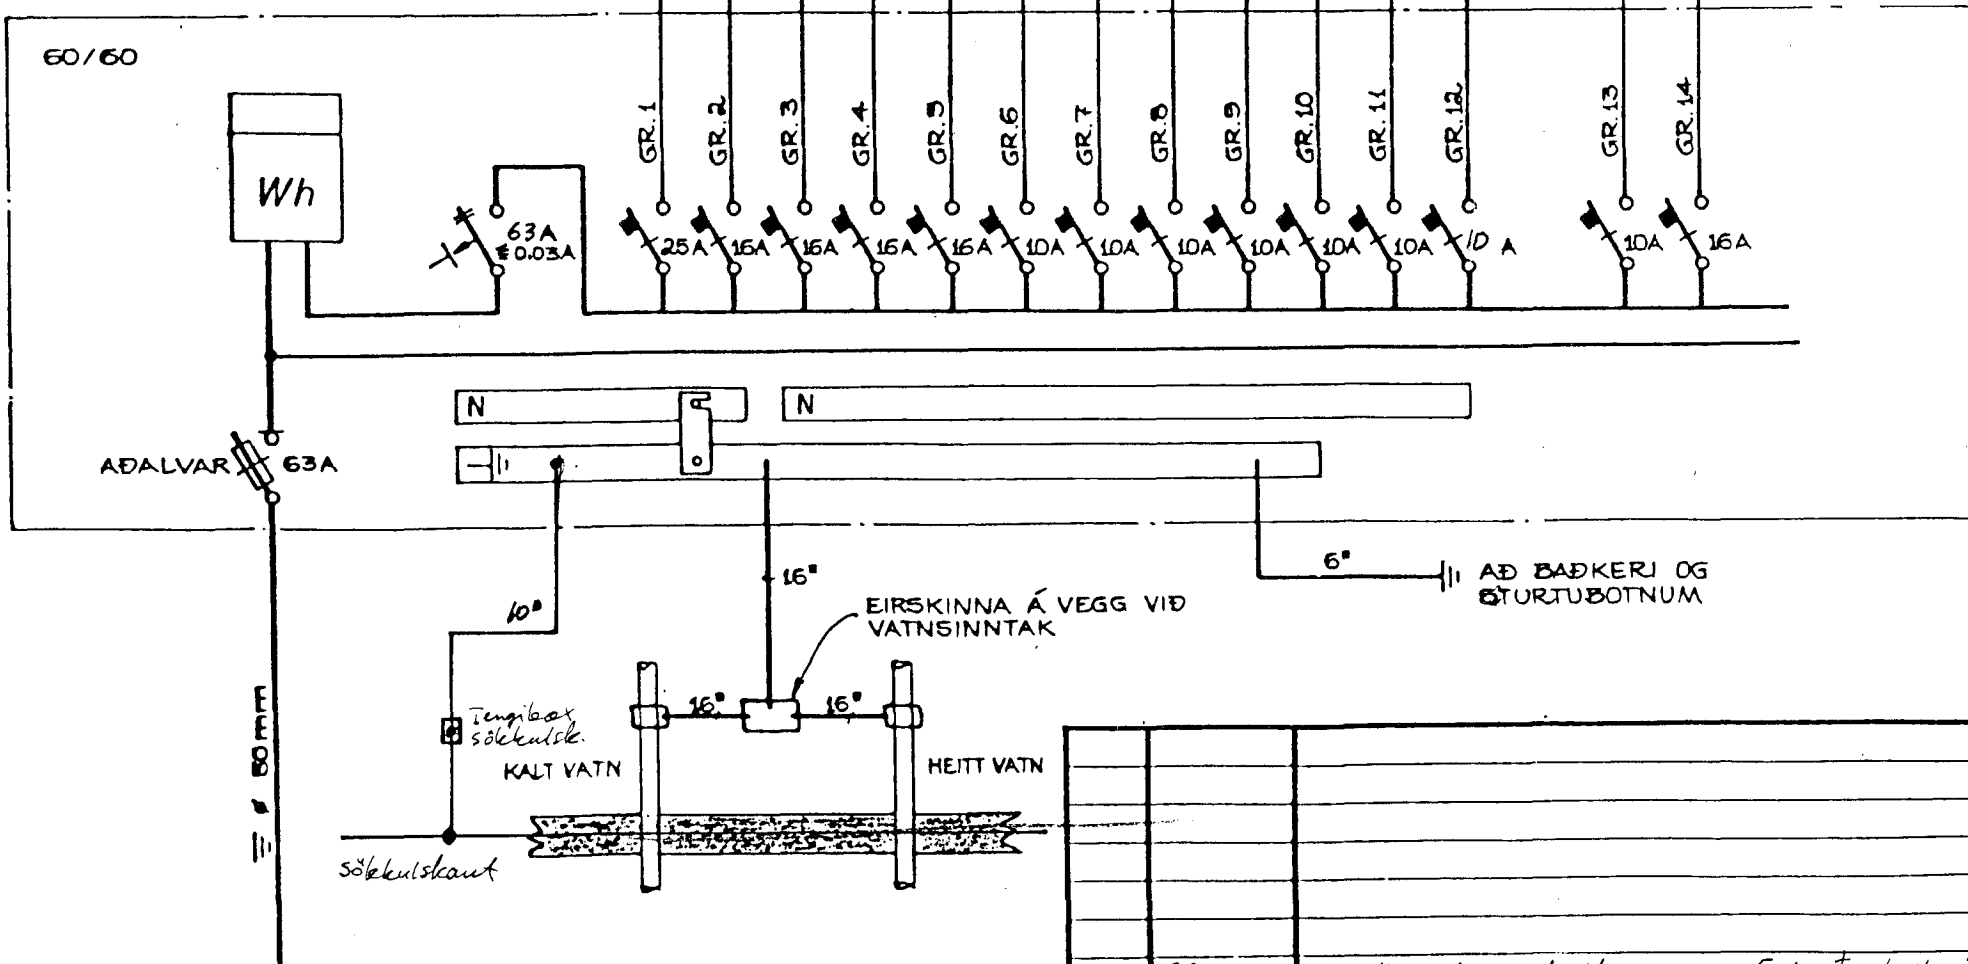

**SKÝRINGAR:**  
LAGNIR ERU HULDAR 16mm PÍPULAGNIR OG TAUGAR 3x1,5°.  
HÆÐ Á ROFUM SÉ 105sm.  
HÆÐ Á TENGLUM SÉ 20sm.  
MÁLSTRAUMUR ROFA SÉ 10A, EN TENGLA 16A.  
DS= DYRASÍMI, F= BÆJARSÍMI, L= LOFTNET.  
NEMA ANNARS SÉ GETIÐ

3655

UTG.	DAGS.	HEIMTAUGATEIKNING OG FULLNÁÐARTEIKNING	S.E.	T.S.	TRUSTI Sveinbjörnsson
			TEIKN.	HANNAD	K.T. 22/10/16-2439

KJÓAHRUN B HAFNARFIRÐI  
AFSTÖÐUMYND, SNID A-A Í INNTAK,  
EINLÍNUMYNDIR OG SKÝRINGAR.

**TERA** RAFMAGNSVERKFRÆDISTOFA  
 TRAUSTI SVEINBJÖRNSSON    RAFM IDNFR    SÍMI 687390  
 EDMUND BELLERSEN    RAFM TEKNFR    SÍMI 687388  
 RAGNAR D STEFANSSON    RAFM VERKFR    SÍMI 687355  
 AGUST ÞORHALLSSON    RAFM VERKFR    SÍMI 687805

MKV.	1:500; 1:100; 1:50
TEIKN NR.	1
NÆSTA TEIKN NR.	2
VERKNR.	
BL	1
AF	2
UTG.	A
GEYMSLUNR.	