


GRUNNMÝND 1. HÆÐ 1:50

ÁSKILIÐ, ELÐRI  
TEIKNING ÓGILD

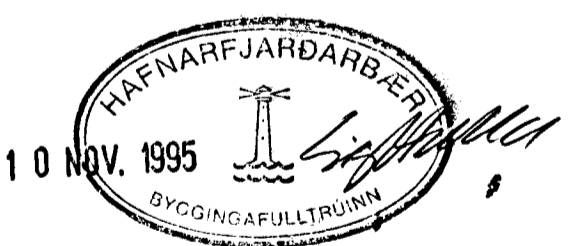

01	OKT '95	OFN NR 116 BURT. EV FERÐUR.	GH
BR.NR.	DAGS	EDLI BREVINGAR	SIGN.
KLAPPARHOLT 10 HAFNARFIRÐI			DAGS. APRIL '92
HITA - VATNS OG FRÆMUNSLISLAGNIE			HANNAÐ 42.
1. HÆÐ			TEIKNING
MÆLIKV. 1:50			VERK NR. 9113
SIGURÐUR ÞORLEIFSSON TEKNIFRÆÐINGUR F.T.F.I.			BLAD NR. 2-04
STRANDGÖTU 11 HAFNARFIRÐI SÍMI 54751/54255			