


ÁSKILIÐ, ELÐRI  
TEIKNING ÓGILD

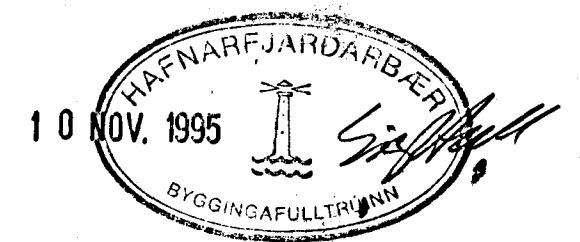

GRUNNMÝND 3. HÆÐ 1:50

01	OXT '95	OFU	UR 316	UR ET OGENFÆRÐUR	GH
BR.NR.	DAGS	EDLI	BREYTINGAR	SIGN.	
KLAPPARHOLT 10 HAFNARFIRÐI HITÁ - VATNS OG FRÆNNISLISLAGUR I 3. HÆÐ MELIKV. 1:50					DAGS APRIL '92 HANNA TEIKNAD VERK NR. 9113
SIGURÐUR ÞORLEIFSSON TEKNIFRÆÐINGUR F.T.F.I. STRANDGÖTU 11 HAFNARFIRÐI SÍMI 34731/34235					BLÁÐNR. 2-05